

HỒ SƠ THIẾT KẾ KỸ THUẬT

CÔNG TRÌNH: TRUNG TÂM CUNG ỨNG DỊCH VỤ SỰ NGHIỆP CÔNG

HẠNG MỤC: XÂY DỰNG NHÀ VÒM, BÊ TÔNG SÂN ĐƯỜNG, THOÁT NƯỚC, NHÀ BẢO VỆ, NHÀ VỆ SINH

ĐỊA ĐIỂM XD: ẤP BÌNH HOÀ, XÃ TÂN TRỤ, TỈNH TÂY NINH




CÔNG TY TNHH XÂY DỰNG

AN LẠC MỸ


ĐỊA CHỈ: SỐ 327B, ĐƯỜNG ĐỖ TƯỜNG TỰ, ẤP HỘI XUÂN, XÃ TẦM VU, TỈNH TÂY NINH
ĐIỆN THOẠI: 0937. 95 04 05


TẦM VU, NĂM 2026

XÂY DỰNG NHÀ VÒM, BÊ TÔNG SÂN ĐƯỜNG, THOÁT NƯỚC

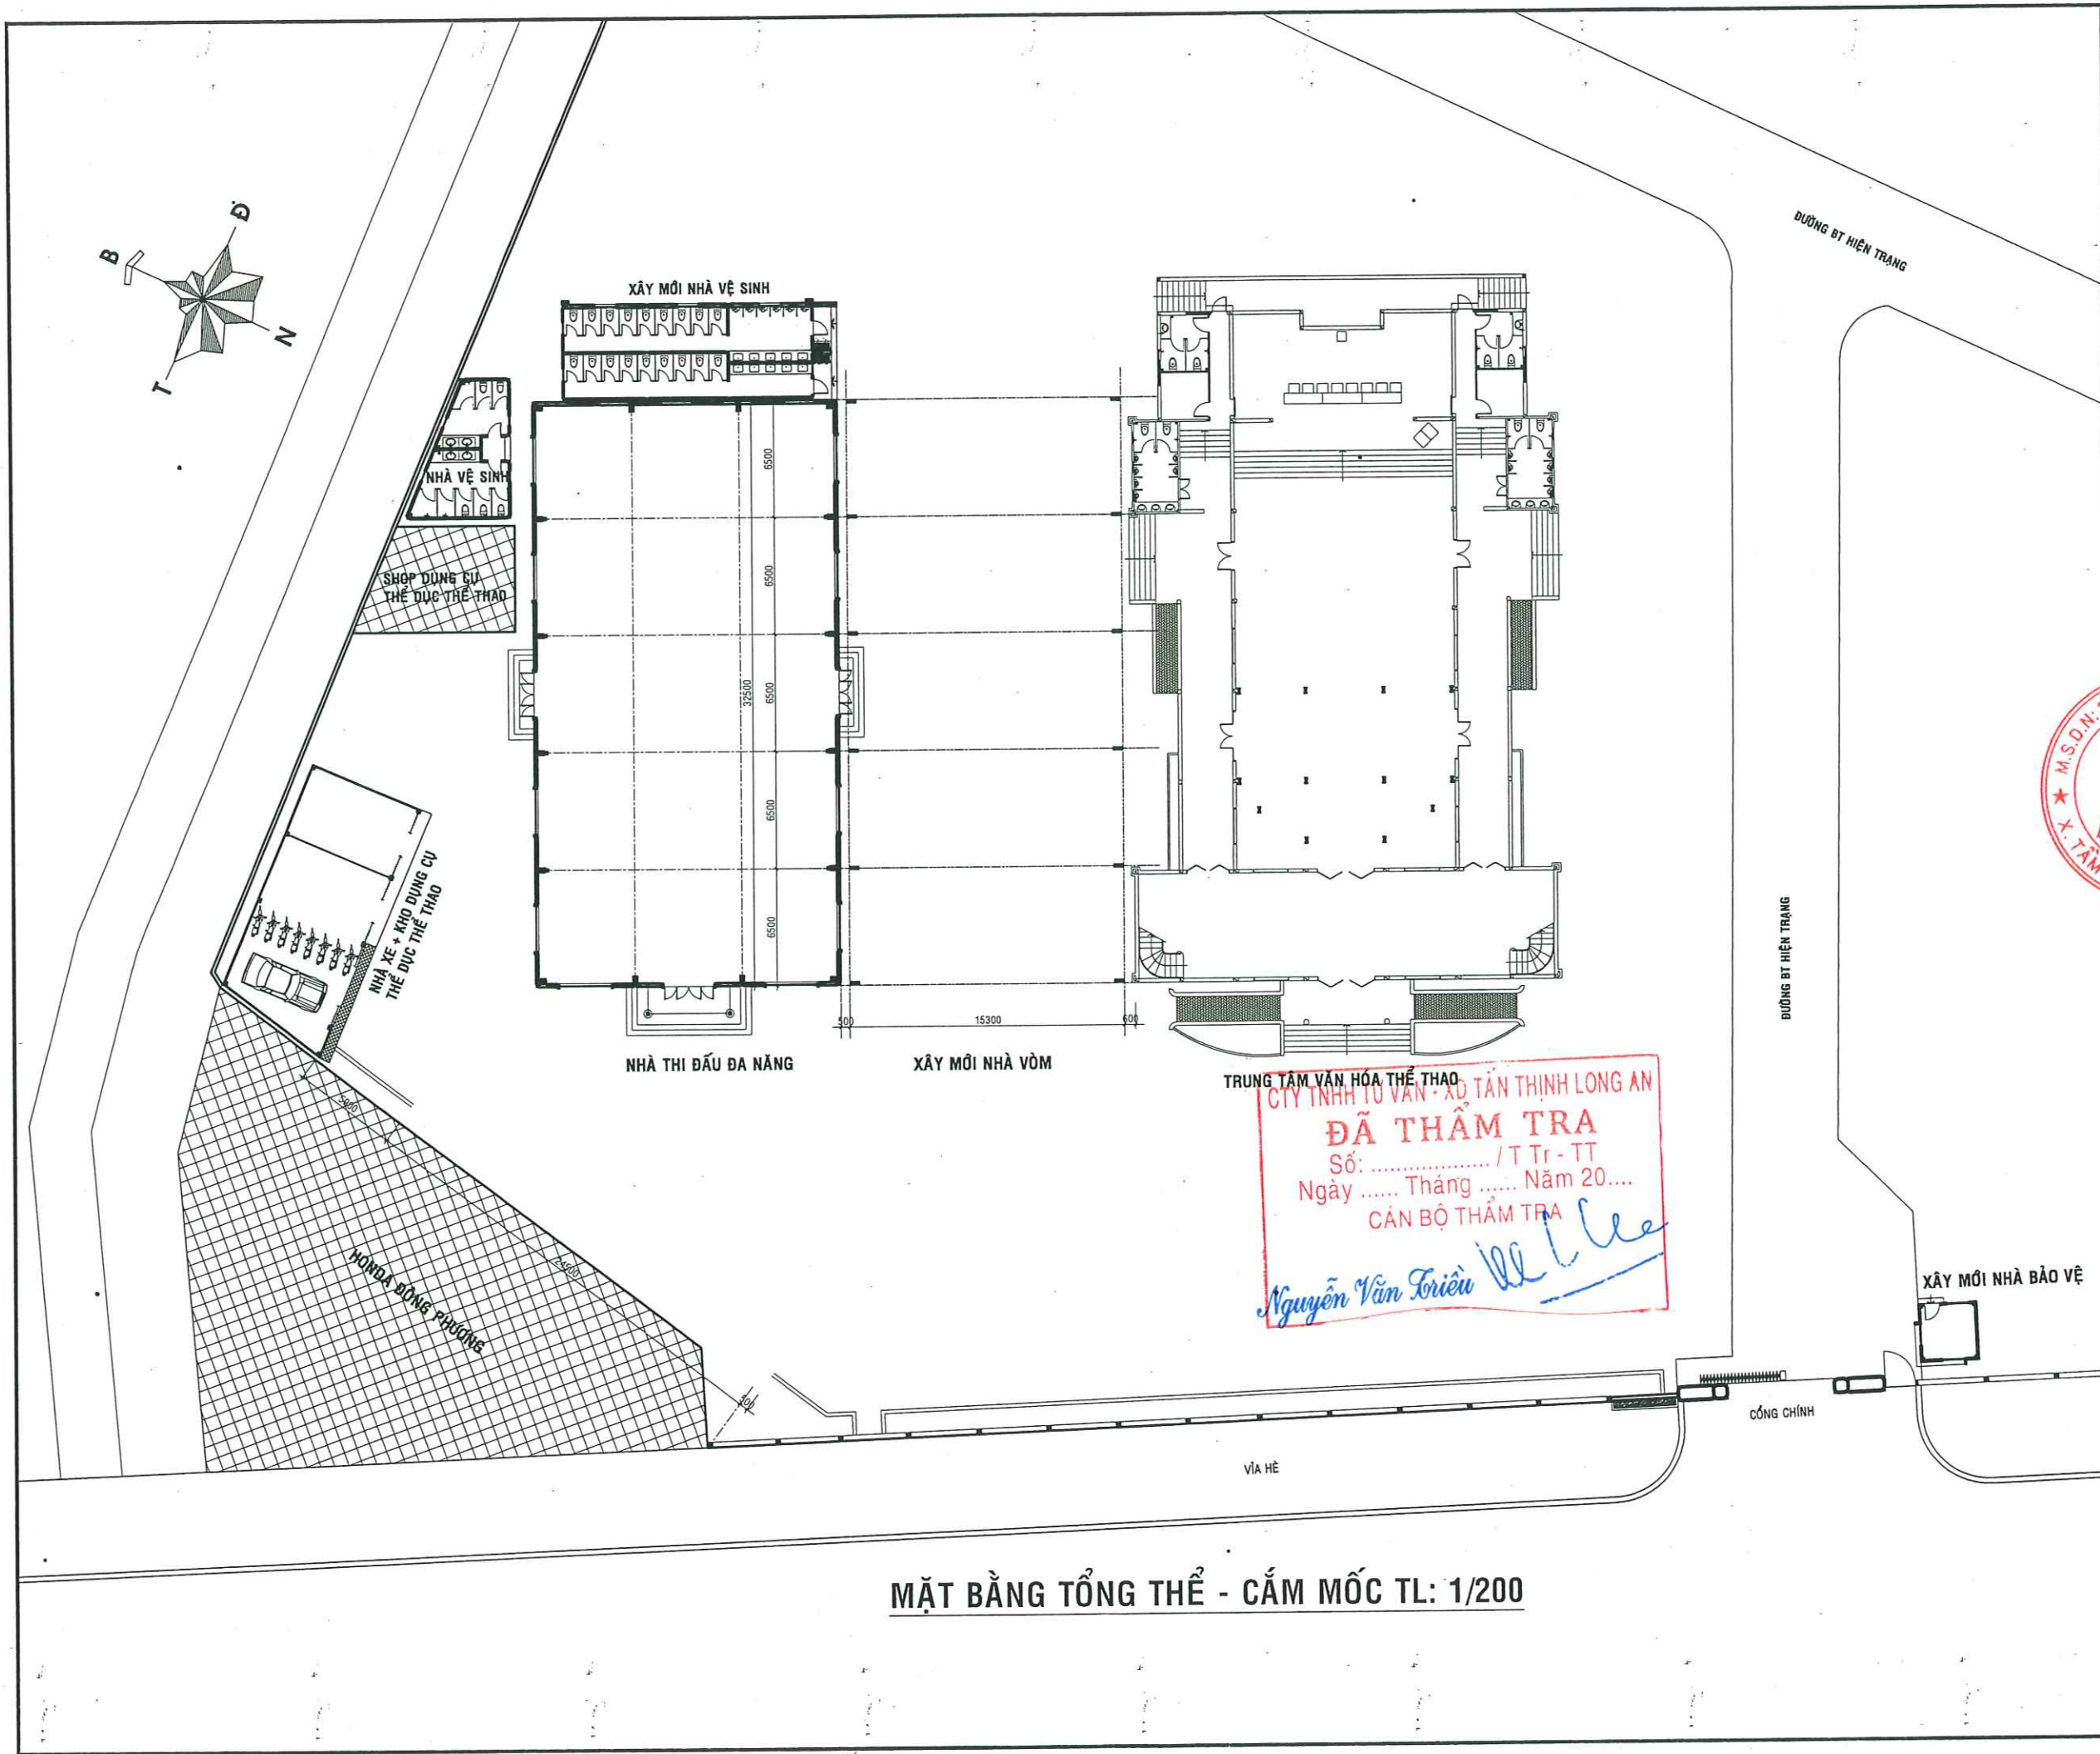


MẶT BẰNG TỔNG THỂ - CẨM MỐC TL: 1/200

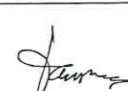TÊN CÔNG TRÌNH - PROJECT:	
TRUNG TÂM CUNG ỨNG DỊCH VỤ SỰ NGHIỆP CÔNG	
HẠNG MỤC: XÂY DỰNG NHÀ VÒM, BÊ TÔNG SÀN DƯỠNG, THOÁT NƯỚC, NHÀ BẢO VỆ, NHÀ VỆ SINH.	
ĐỊA ĐIỂM XD: ẤP BÌNH HÒA, XÃ TÂN TRƯ, TỈNH TÂY NINH	
CHỦ ĐẦU TƯ:	
GIAI ĐOẠN THỰC HIỆN:	
HỒ SƠ THIẾT KẾ KỸ THUẬT	
ĐƠN VỊ THIẾT KẾ - DESIGNED BY:	
CÔNG TY TNHH XÂY DỰNG AN LẠC MỸ QUA CHỈ SỐ 3278, ĐƯỜNG ĐỒ TƯỜNG TỰ, ẤP HỘI XUÂN, XÃ TÂN VU, TỈNH TÂY NINH DIỆN THOẠI: 0937.98.04.05 GIÁM ĐỐC - MANAGER KS. TRẦN VĂN DUY CHỦ TRÌ - HEAD OF SECTION	
KTS. TRẦN HỮU VINH THIẾT KẾ - DESIGNED	
KTS. TRẦN HỮU VINH VẼ - DRAWING BY	
KS. TRẦN VĂN SANG KIỂM BM - CHECK BY	
KS. NGUYỄN THANH HOÀNG THƯ TÊN BẢN VẼ - DRAWING TITLE:	
MẶT BẰNG TỔNG THỂ CẨM MỐC	
BẢN VẼ SỐ-DRAWING NO:	BẢN VẼ KIẾN TRÚC
	01/16
HOÀN THÀNH-ISSUE DATE:	SỐ:/TK.2026 NGÀY.....THÁNG.....NĂM 2026
CHỈNH SỬA LẦN:	

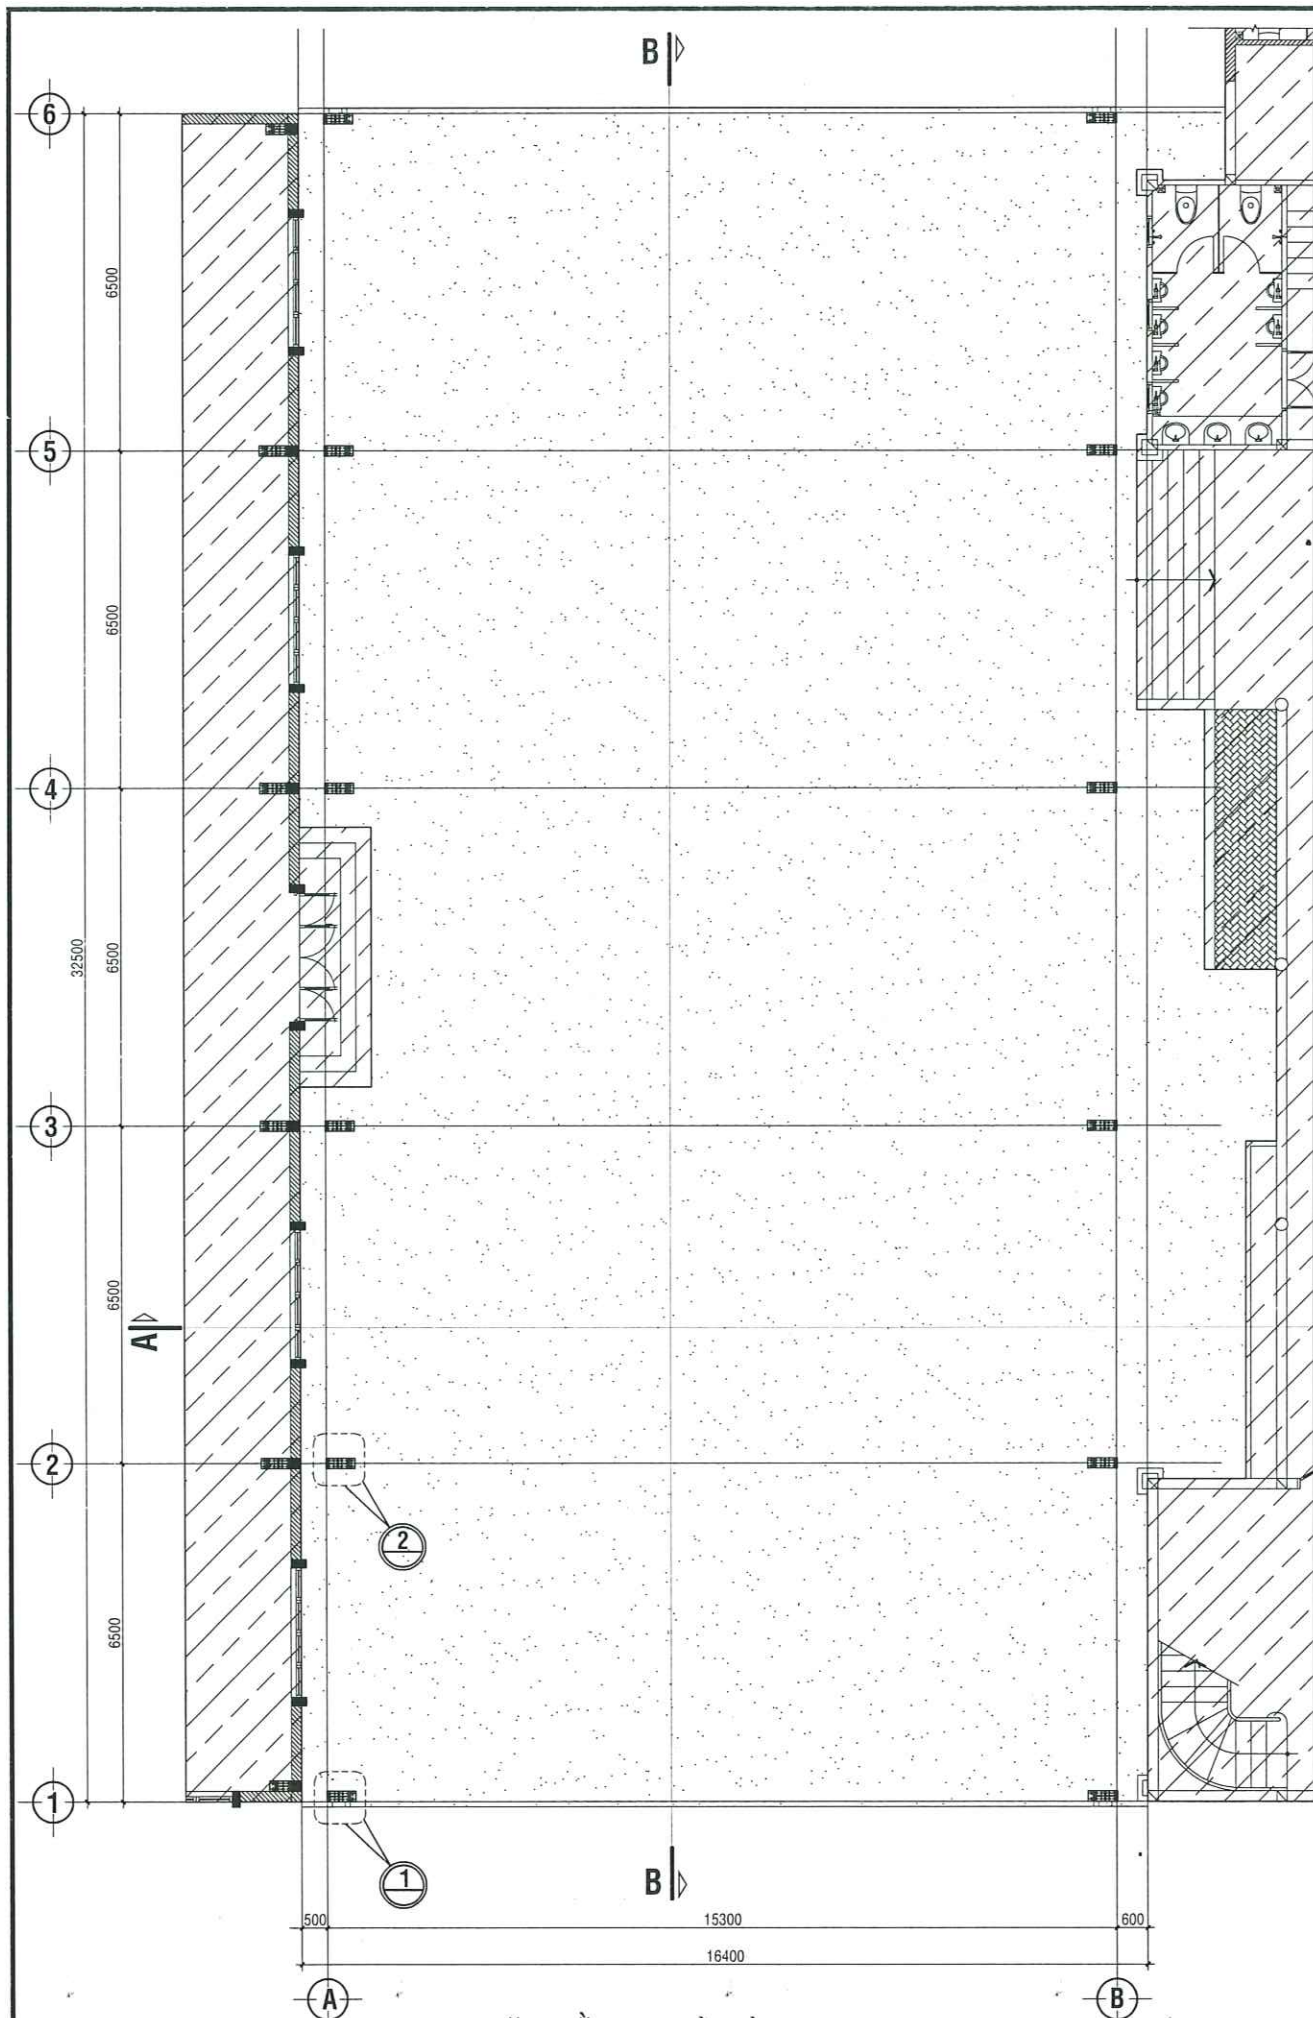

MẶT BẰNG NHÀ VÒM TL: 1/100

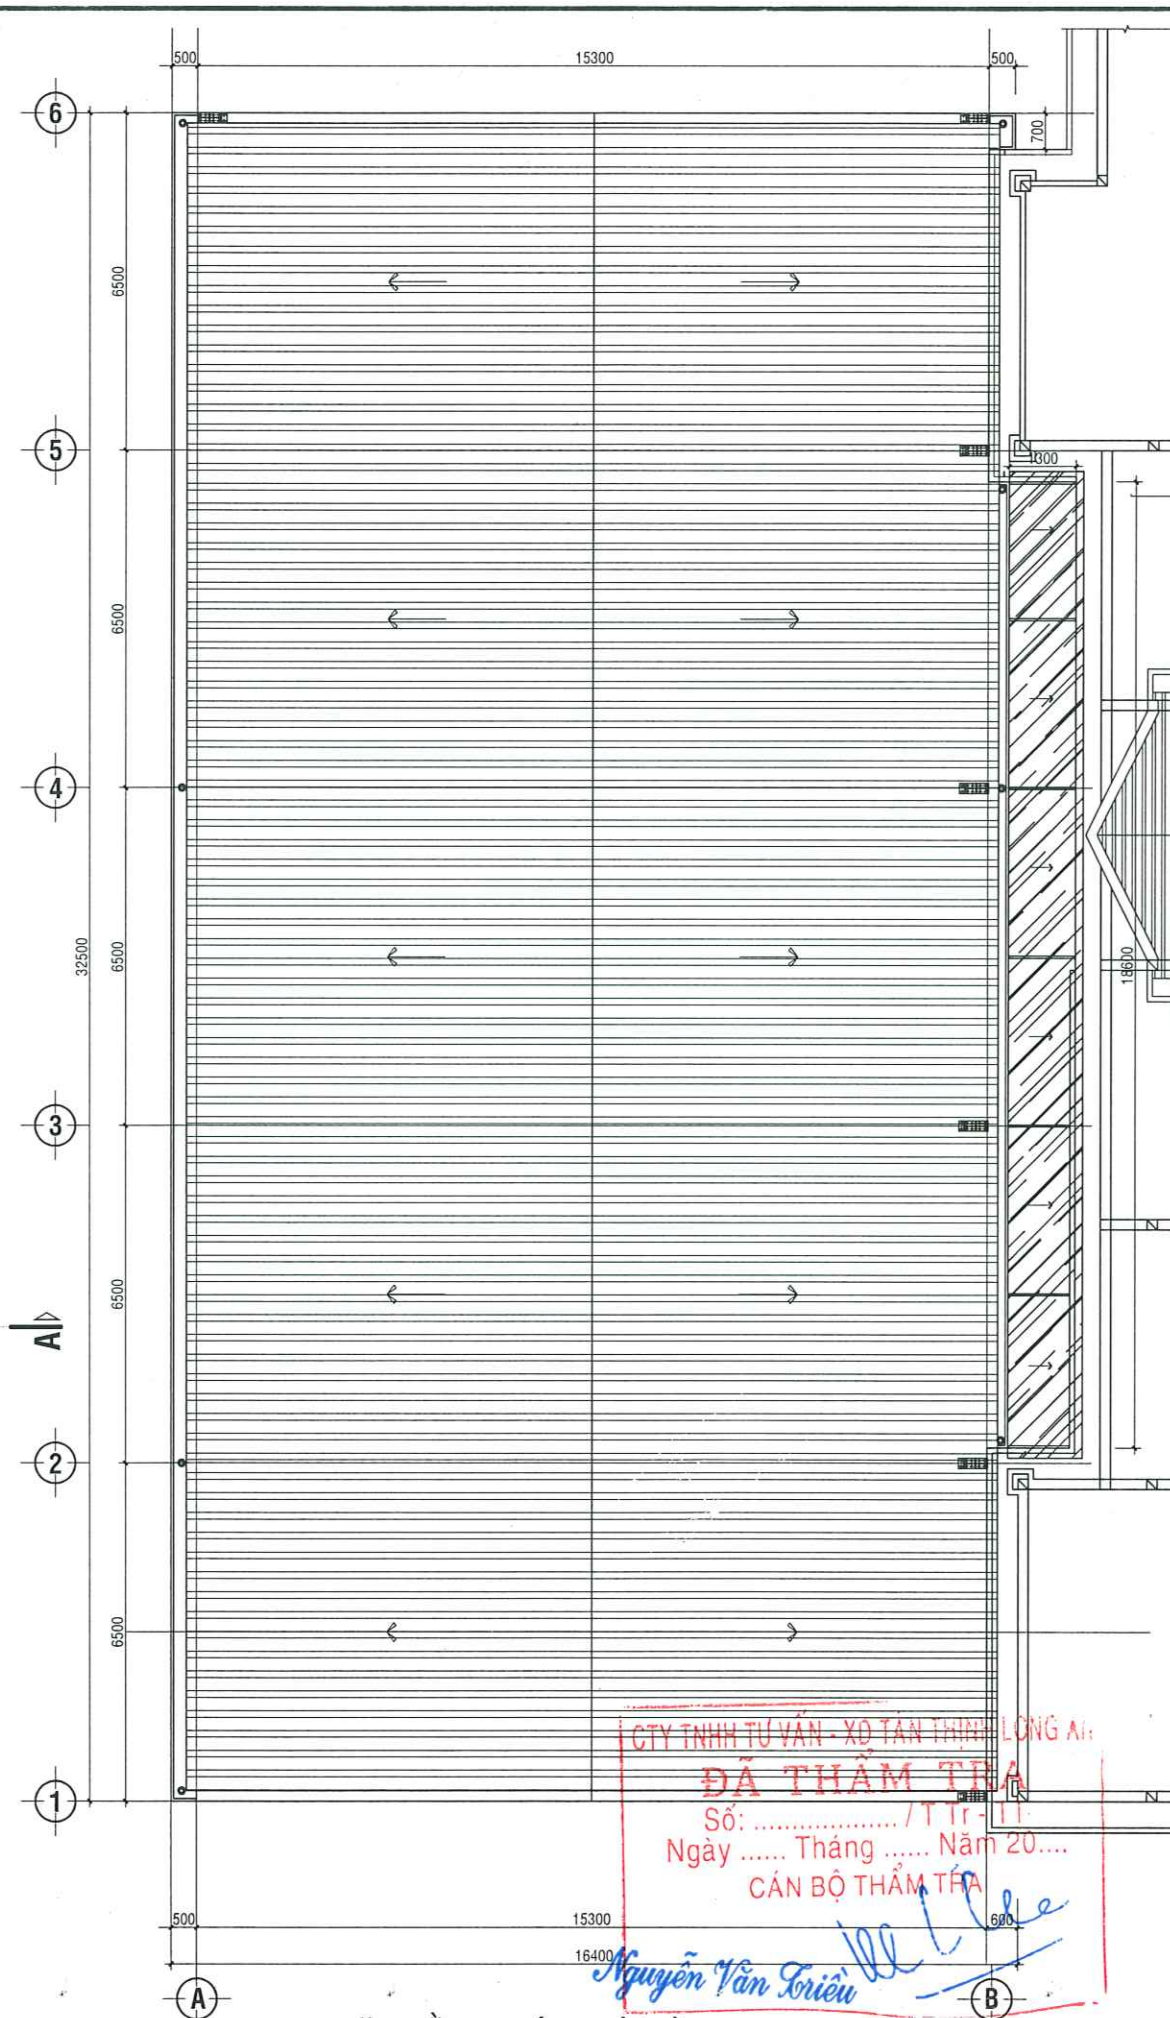

MẶT BẰNG MÁI NHÀ VÒM TL: 1/100

TÊN CÔNG TRÌNH - PROJECT:

TRUNG TÂM CUNG ỨNG
DỊCH VỤ SỰ NGHIỆP CÔNG

HẠNG MỤC: XÂY DỰNG NHÀ VÒM, BÊ TÔNG SÀN ĐƯỜNG,
THOÁT NƯỚC, NHÀ BẢO VỆ, NHÀ VỆ SINH.
ĐỊA ĐIỂM XD: ẤP BÌNH HOÀ, XÃ TÂN TRƯ, TỈNH TÂY NINH

CHỦ ĐẦU TƯ:

GIẢI ĐOẠN THỰC HIỆN:

HỒ SƠ THIẾT KẾ KỸ THUẬT

ĐƠN VỊ THIẾT KẾ - DESIGNED BY:



ĐỊA CHỈ: SỐ 3278, ĐƯỜNG ĐỒ TƯỜNG TỰ, ẤP HỘI XUÂN,
XÃ TÂN VU, TỈNH TÂY NINH
ĐIỆN THOẠI: 0937.95.04.05

GIÁM ĐỐC - MANAGER

KS. TRẦN VĂN QUI

CHỦ TRÌ - HEAD OF SECTION

KTS. TRẦN HỮU VINH

THIẾT KẾ - DESIGNED

KTS. TRẦN HỮU VINH

VẼ - DRAWING BY

KS. TRẦN VĂN SANG

KIỂM BM - CHECK BY

KS. NGUYỄN THANH HOÀNG THƯ

TÊN BẢN VẼ - DRAWING TITLE:

MẶT BẰNG NHÀ VÒM
MẶT BẰNG MÁI NHÀ VÒM

BẢN VẼ SỐ-DRAWING NO:


BẢN VẼ KIẾN TRÚC

02/16


HOÀN THÀNH-ISSUE DATE:

SỐ:/TK.2026
NGÀY.....THÁNG.....NĂM 2026


CHỈNH SỬA LẦN:

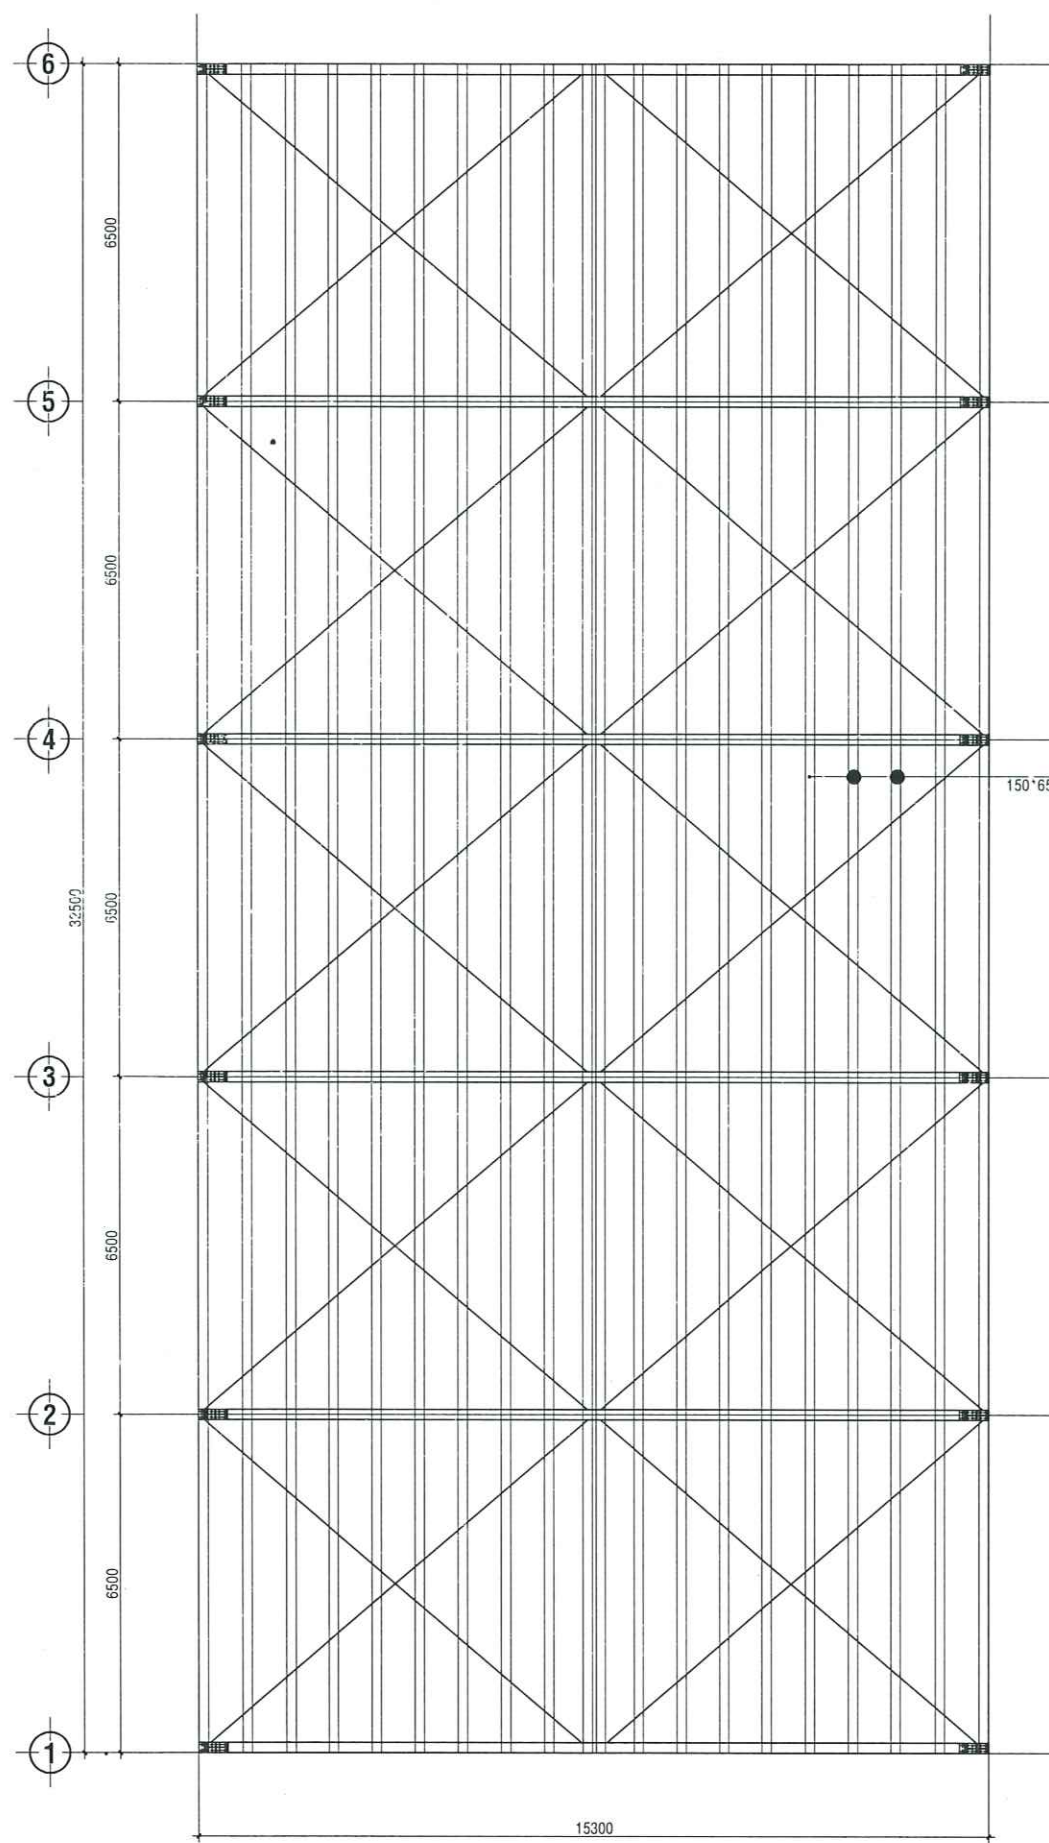

MẶT BẰNG BỐ TRÍ KHUNG KÈO MÁI - XÀ GỖ - GIẺNG CÁP TL: 1/100

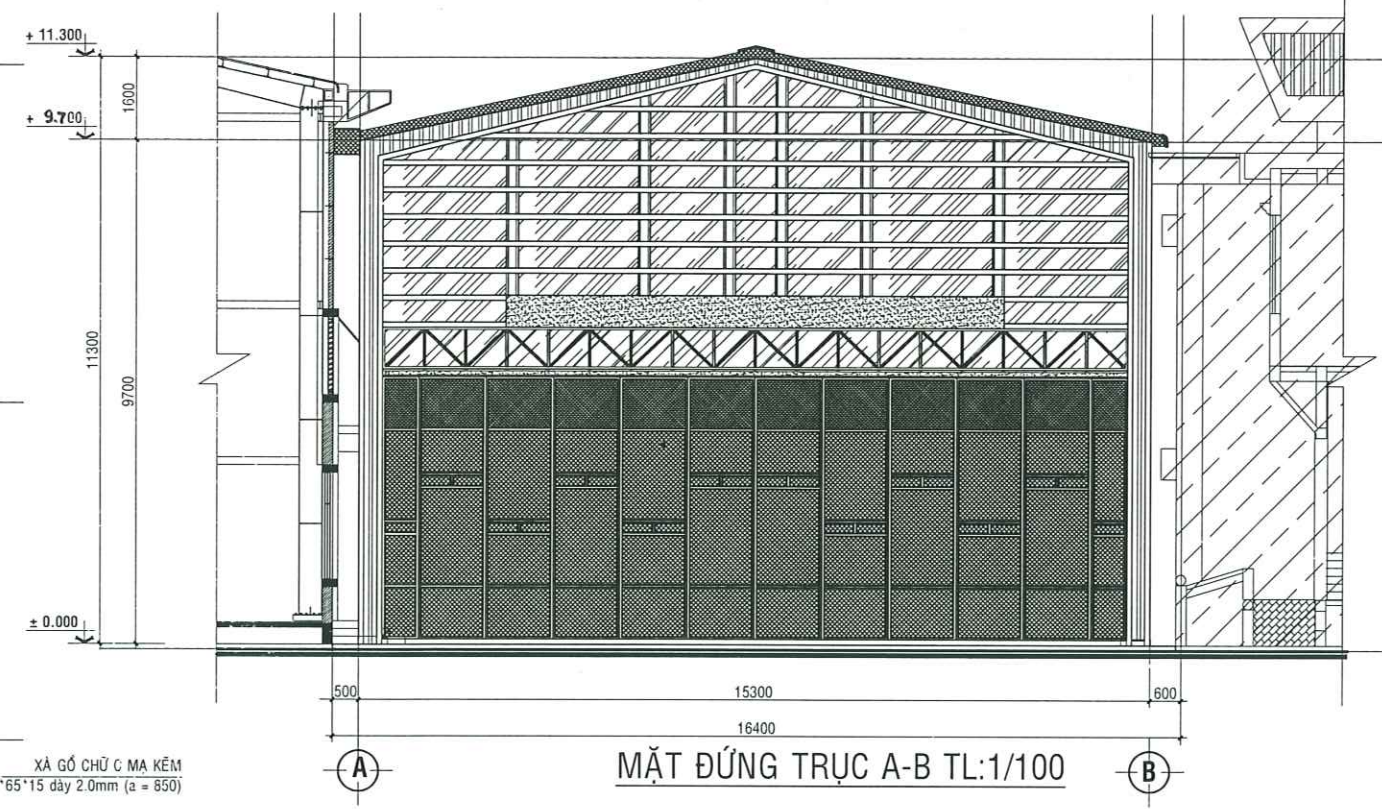


MẶT ĐỨNG TRỤC A-B TL:1/100

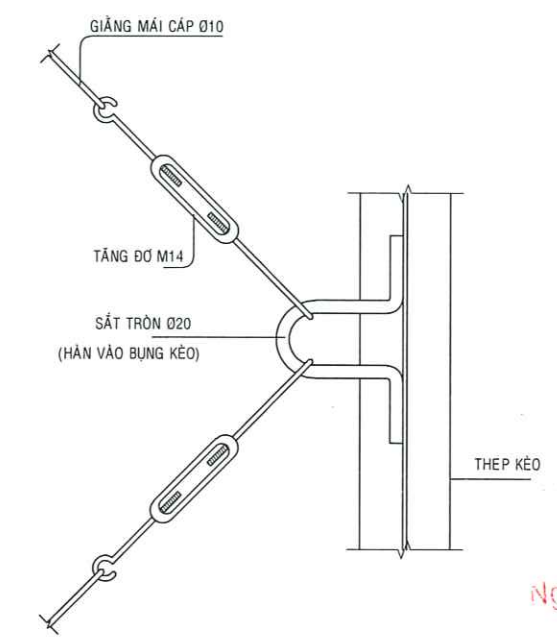


CT. LIÊN KẾT CÁP GIẺNG MÁI TL:1/10

GHI CHÚ:
- TẠM TÍNH THẢO DỒ + LẮP ĐẶT LẠI MÁI CHE MẶT BÊN NHÀ THI ĐẤU ĐA NĂNG: 10 TRIỆU ĐỒNG


TÊN CÔNG TRÌNH - PROJECT:	
TRUNG TÂM CUNG ỨNG DỊCH VỤ SỰ NGHIỆP CÔNG	
HẠNG MỤC: XÂY DỰNG NHÀ VÔM, BÊ TÔNG SÀN ĐƯỜNG, THOÁT NƯỚC, NHÀ BẢO VỆ, NHÀ VỆ SINH.	
ĐỊA ĐIỂM XD: ẤP BÌNH HÒA, XÃ TÂN TRƯ, TỈNH TÂY NINH	
CHỦ ĐẦU TƯ:	
GIAI ĐOẠN THỰC HIỆN:	
HỒ SƠ THIẾT KẾ KỸ THUẬT	
ĐƠN VỊ THIẾT KẾ - DESIGNED BY:	
CÔNG TY TNHH XÂY DỰNG AN LẠC MỸ	
ĐỊA CHỈ: SỐ 327B, ĐƯỜNG ĐỒ TƯỜNG TỰ, ẤP HỘI XUÂN, XÃ TÂN VU, TỈNH TÂY NINH	
DIỆN THOÁT: 0937. 95 04 05	
GIÁM ĐỐC - MANAGER CÔNG TY TNHH XÂY DỰNG AN LẠC MỸ	
KS. TRẦN VĂN QUI CHỦ TRƯỞNG - HEAD OF SECTION	
KTS. TRẦN HỮU VINH THIẾT KẾ - DESIGNED	<i>Quang</i>
KTS. TRẦN HỮU VINH VẼ - DRAWING BY	<i>Trần Hữu Vinh</i>
KS. TRẦN VĂN SANG KIỂM BM - CHECK BY	<i>Trần Văn Sang</i>
KS. NGUYỄN THANH HOÀNG THƯ	
TÊN BẢN VẼ - DRAWING TITLE:	
MẶT BẰNG BỐ TRÍ KHUNG KÈO MÁI, XÀ GỖ, GIẺNG CÁP	
BẢN VẼ SỐ-DRAWING NO:	BẢN VẼ KIẾN TRÚC
	03/16
HOÀN THÀNH-ISSUE DATE:	SỐ:/TK.2026
	NGÀY.....THÁNG.....NĂM 2026
CHÍNH SỬA LẦN:	

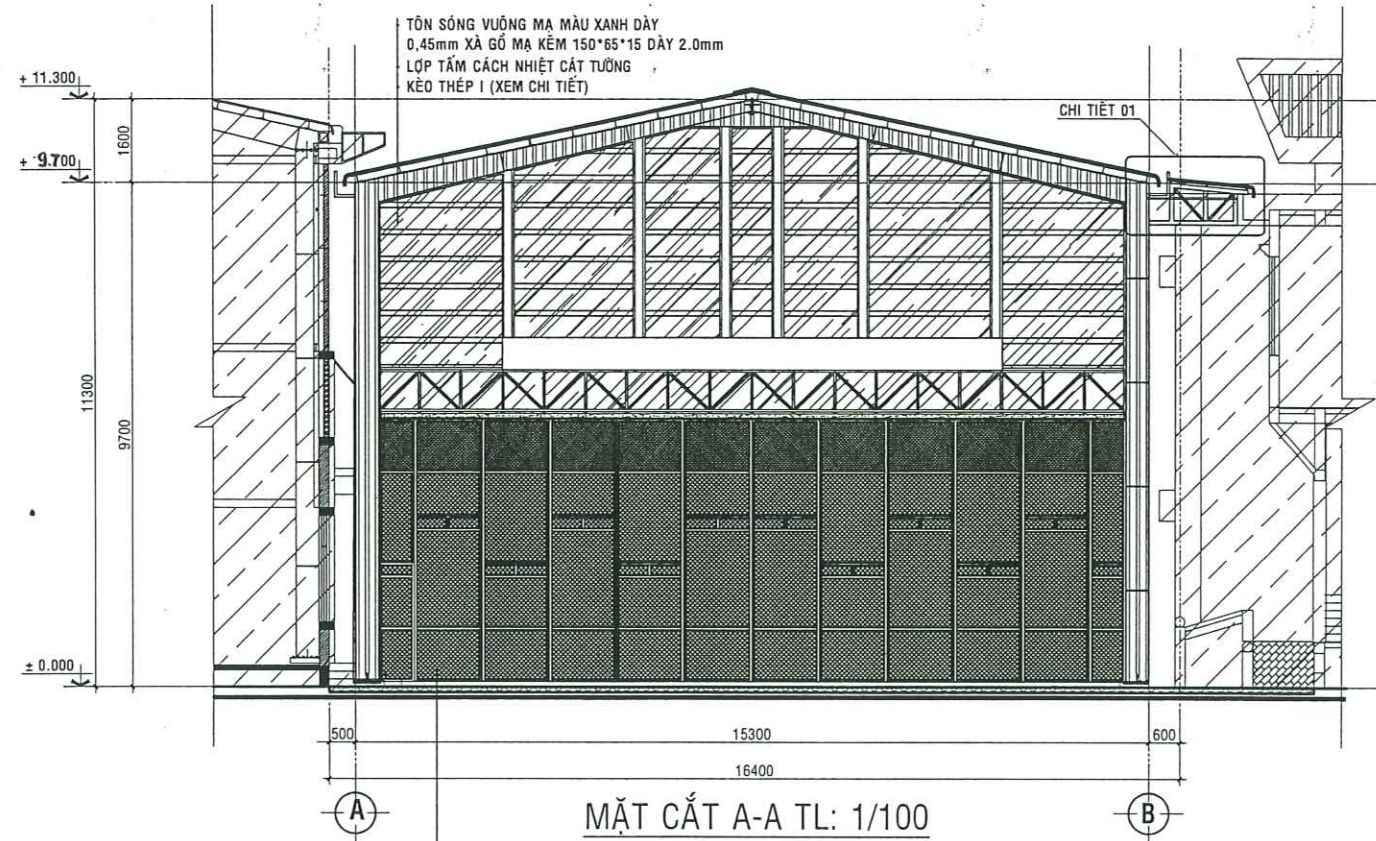

- 2 LỚP SƠN DEFIX PLASTIC PP-1, HOÀN THIÊN SÀN BẰNG CÁC ĐƯỜNG KẼ LINE MÀU TRẮNG RỘNG 50.
2 LỚP PHỦ ĐỆM DEFIX ELAS PE-1 LÀM PHẪNG MẶT SÀN.
TRÁT BÉ MẶT BẰNG DEFIX LATEX LB KẾT HỢP VỚI XI MĂNG CÁT.
LĂN SƠN LÓT EPOXY EP-1 2 THÀNH PHẦN.
SÀN BÊ TÔNG ĐÁ 10x20 M200 DÂY 100, MÃI NHẪN BÉ MẶT, VỆ SINH SẠCH BỤI VÀ XỬ LÝ NÚT BẰNG KEO KẾT NỐI
2 THÀNH PHẦN DEFIXUR800 KẾT HỢP VỚI CÁT THẠCH ANH.
TRẢI LỚP NI LÔNG CHỐNG MẤT NƯỚC
- S CẤU TẠO NỀN SÀN S = 556m²

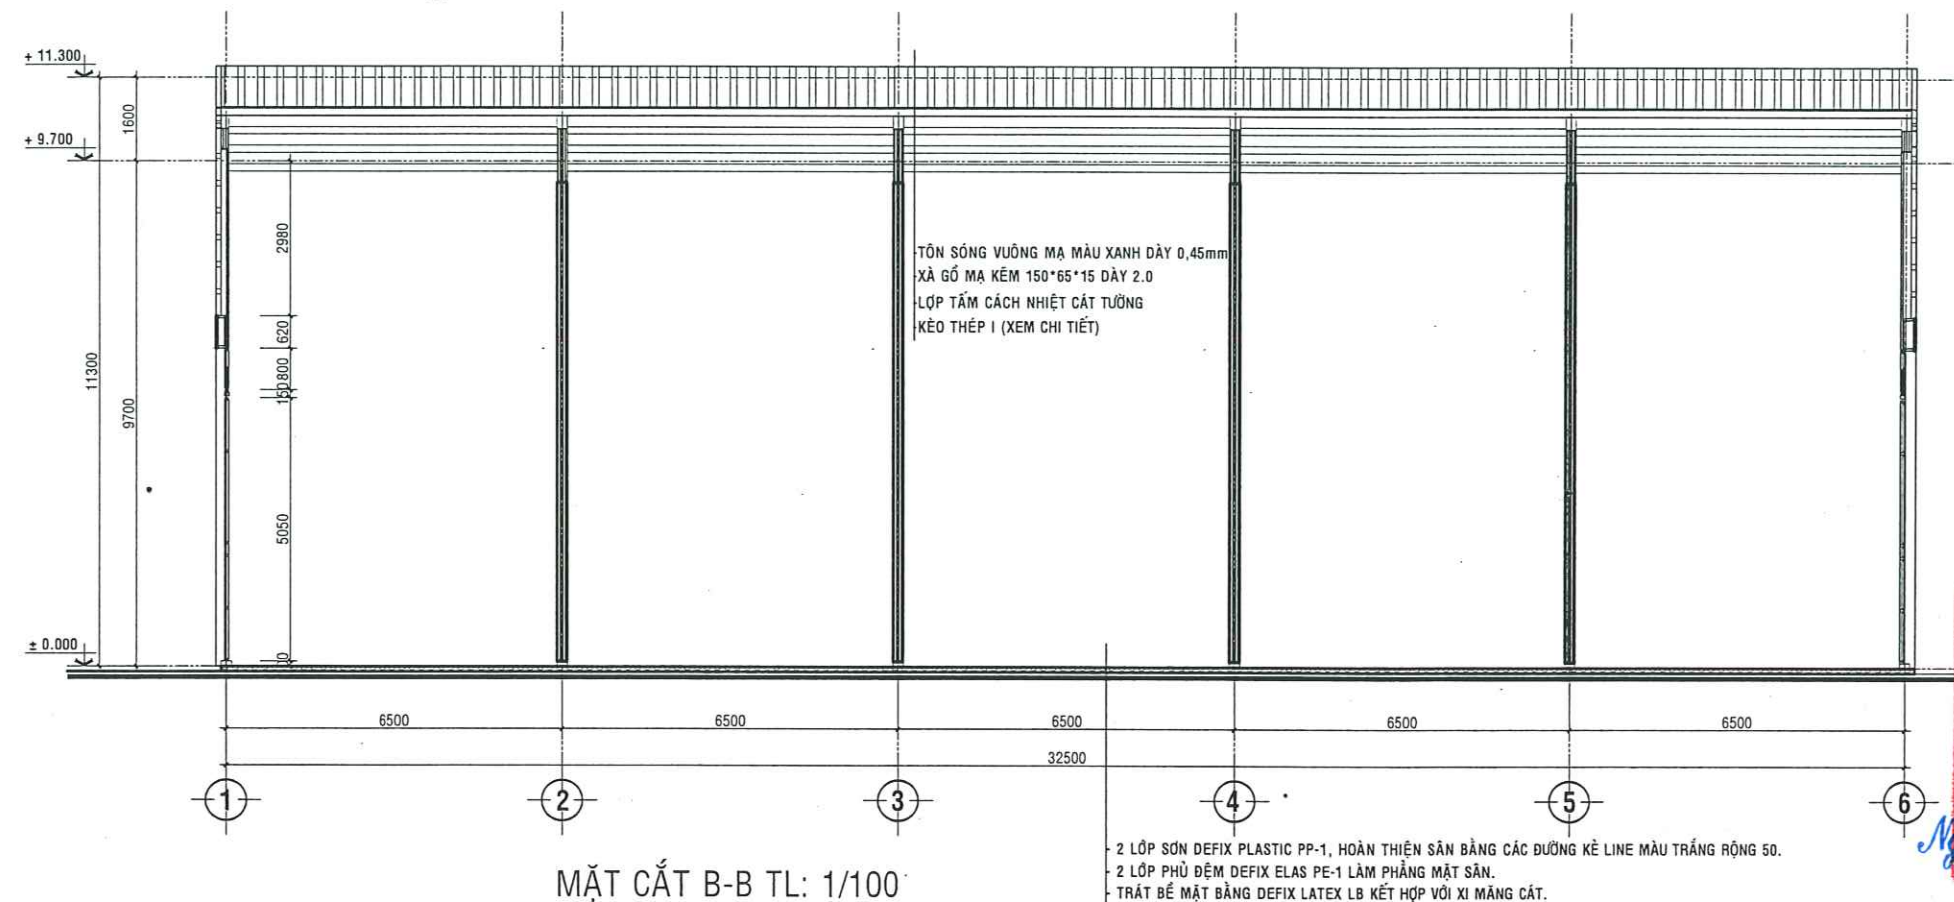

- 2 LỚP SƠN DEFIX PLASTIC PP-1, HOÀN THIÊN SÀN BẰNG CÁC ĐƯỜNG KẼ LINE MÀU TRẮNG RỘNG 50.
2 LỚP PHỦ ĐỆM DEFIX ELAS PE-1 LÀM PHẪNG MẶT SÀN.
TRÁT BÉ MẶT BẰNG DEFIX LATEX LB KẾT HỢP VỚI XI MĂNG CÁT.
LĂN SƠN LÓT EPOXY EP-1 2 THÀNH PHẦN.
SÀN BÊ TÔNG ĐÁ 10x20 M200 DÂY 100, MÃI NHẪN BÉ MẶT, VỆ SINH SẠCH BỤI VÀ XỬ LÝ NÚT BẰNG KEO KẾT NỐI
2 THÀNH PHẦN DEFIXUR800 KẾT HỢP VỚI CÁT THẠCH ANH.
TRẢI LỚP NI LÔNG CHỐNG MẤT NƯỚC
- S CẤU TẠO NỀN SÀN S = 556m²

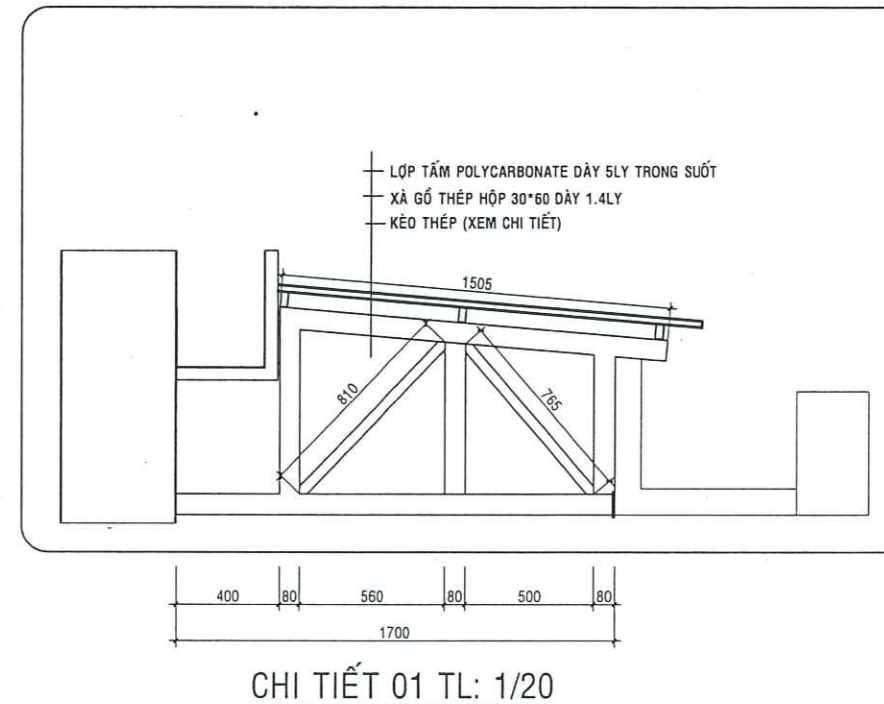

TÊN CÔNG TRÌNH - PROJECT:

TRUNG TÂM CUNG ỨNG
DỊCH VỤ SỰ NGHIỆP CÔNG

HẠNG MỤC: XÂY DỰNG NHÀ VƯỜM, BỂ TÔNG SÂN ĐƯỜNG,
THOÁT NƯỚC, NHÀ BẢO VỆ, NHÀ VỆ SINH.
ĐỊA ĐIỂM XD: ẤP BÌNH HÒA, XÃ TÂN TRỤ, TỈNH TÂY NINH

CHỦ ĐẦU TƯ:

GIẢI ĐOẠN THỰC HIỆN:

HỒ SƠ THIẾT KẾ KỸ THUẬT

ĐƠN VỊ THIẾT KẾ - DESIGNED BY:

CÔNG TY TNHH XÂY DỰNG
AN LẠC MỸ

ĐỊA CHỈ: SỐ 327B, ĐƯỜNG ĐỒ TƯỚNG TỰ, ẤP HỘI XUÂN,
XÃ TÂN VU, TỈNH TÂY NINH
DIỆN THOẠI: 0937.95.04.05

GIÁM ĐỐC - MANAGER

TNNH

XÂY DỰNG

AN LẠC MỸ

KS. TRẦN VĂN QUÝ

CHỦ TRÌ - THEO DẪN SECTION

KTS. TRẦN HỮU VINH

THIẾT KẾ - DESIGNED

KTS. TRẦN HỮU VINH

VẼ - DRAWING BY

KS. TRẦN VĂN SANG

KIỂM BM - CHECK BY

KS. NGUYỄN THANH HOÀNG THƯ

TÊN BẢN VẼ - DRAWING TITLE:

MẶT CẮT A-A, B-B

BẢN VẼ SỐ-DRAWING NO:

BẢN VẼ KIỂM TRÚC

04/16

HOÀN THÀNH-ISSUE DATE:


SỐ:/TK.2026

CHÍNH SỬA LẦN:


NGÀY.....THÁNG.....NĂM 2026

CTY TNHH TƯ VẤN - XD TÂN THỊNH LONG AN
ĐÃ THẨM TRA
Số: / T Tr - TT
Ngày Tháng Năm 20....
CÁN BỘ THẨM TRA


Nguyễn Văn Triều

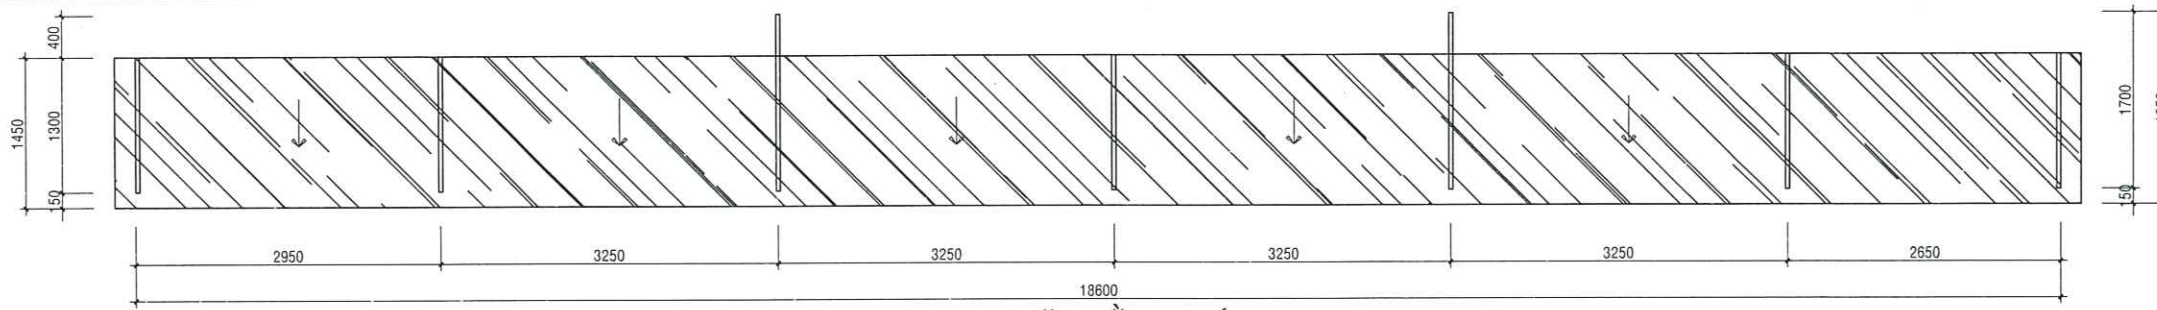


MẶT BẰNG MÁI CHE TL: 1/50

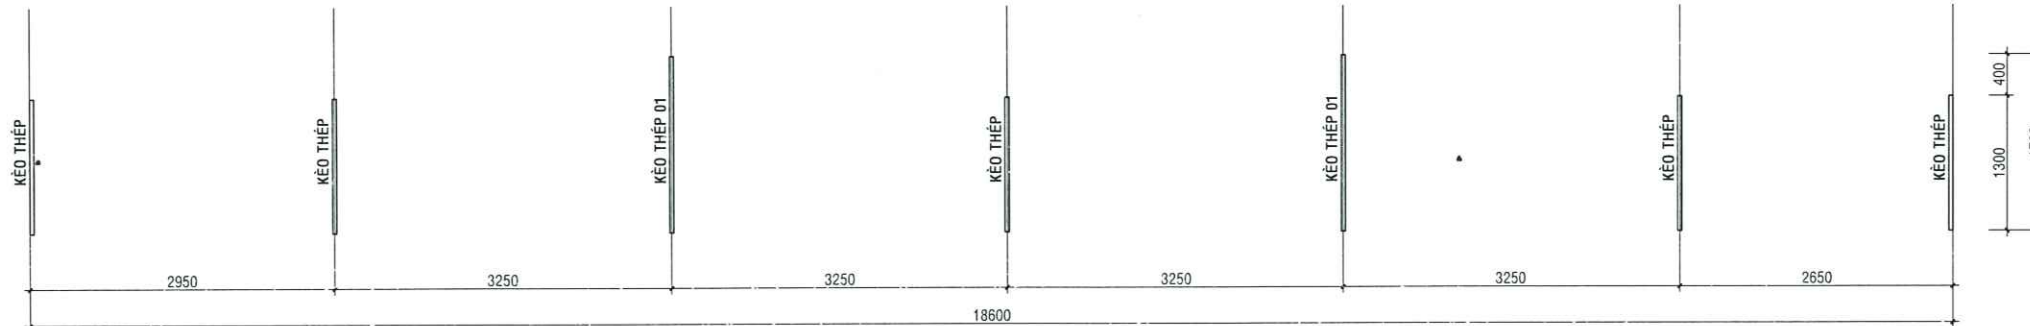

MẶT BẰNG KÈO THÉP TL: 1/50

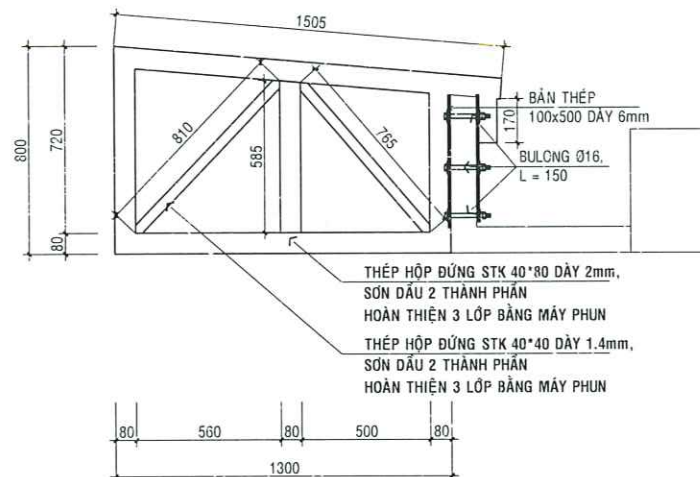


CHI TIẾT KÈO THÉP TL: 1/20

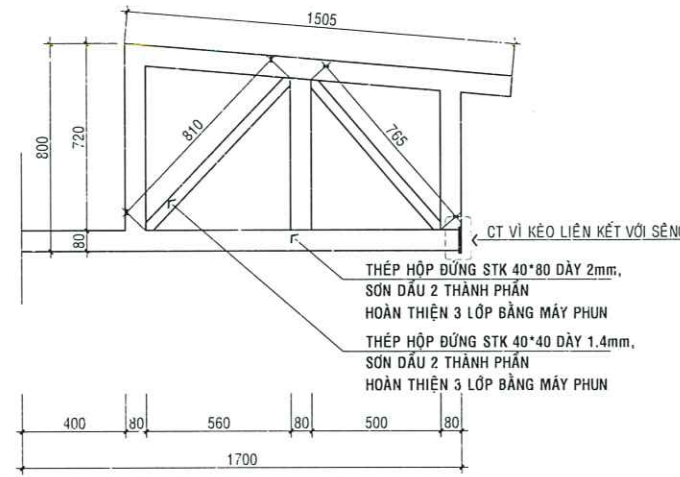


CHI TIẾT KÈO THÉP 01 TL: 1/20

BẢNG THÔNG KÊ THIẾT BỊ


STT	TÊN PHỤ KIỆN & THIẾT BỊ	KÝ HIỆU	ĐVT	SỐ LƯỢNG
01	ỐNG PVC Ø90 DÂY 2,5	—	M	100.0M
02	CƠ NHỰA 135° Ø90	T	CÁI	16.0
03	CẦU CHẮN RÁC INOX Ø90	☐	CÁI	8.0

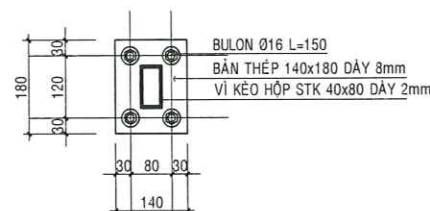

CT VÍ KÈO LIÊN KẾT VỚI SÊNÔ TL: 1/10
(SL:02)

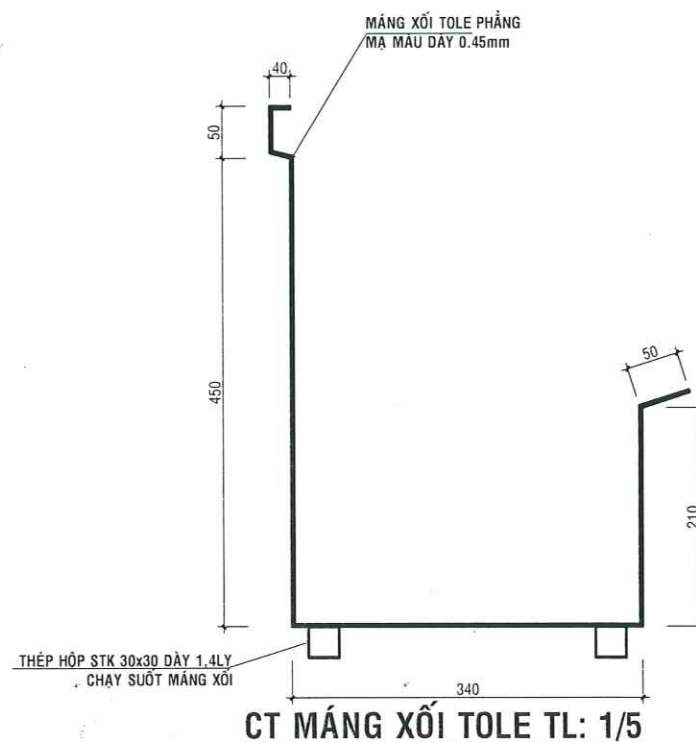

CT MÁNG XỐI TOLE TL: 1/5

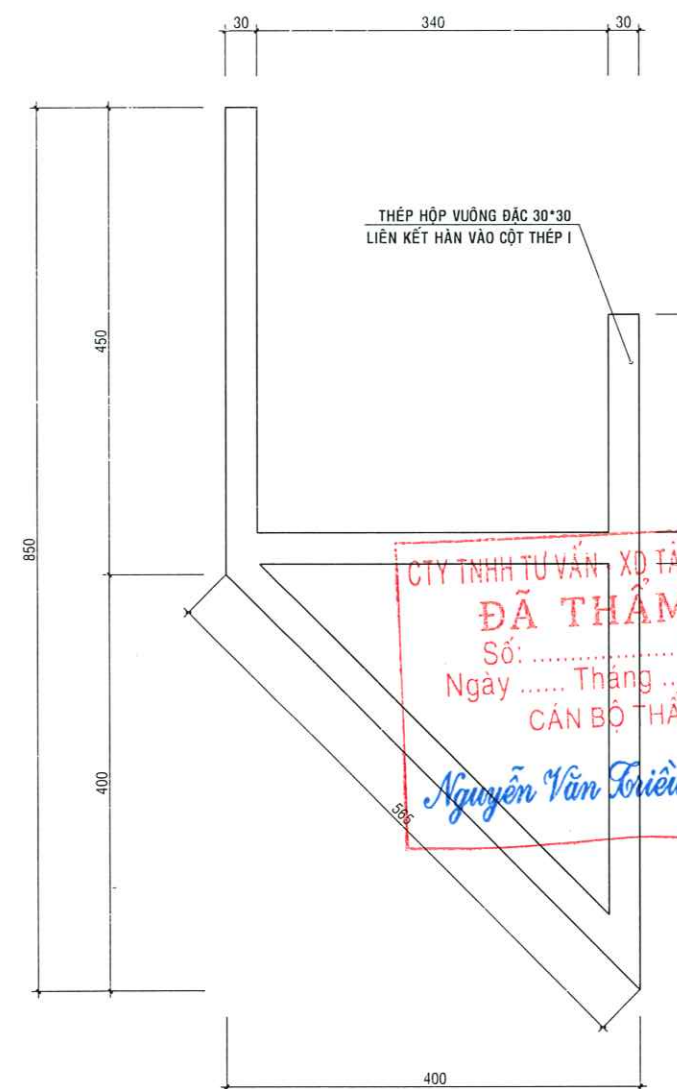

CT GIÁ ĐỖ MÁNG XỐI TL: 1/5

TÊN CÔNG TRÌNH - PROJECT:

TRUNG TÂM CUNG ỨNG DỊCH VỤ SỰ NGHIỆP CÔNG

HÀNG MỤC: XÂY DỰNG NHÀ VÔM, BÊ TÔNG SÀN ĐƯỜNG,
THOÁT NƯỚC, NHÀ BẢO VỆ, NHÀ VỆ SINH.
ĐỊA ĐIỂM XD: ẤP BÌNH HOÀ, XÃ TÂN TRƯ, TỈNH TÂY NINH

CHỦ ĐẦU TƯ:

GIẢI ĐOẠN THỰC HIỆN:

HỒ SƠ THIẾT KẾ KỸ THUẬT

ĐƠN VỊ THIẾT KẾ - DESIGNED BY:

CÔNG TY TNHH XÂY DỰNG
AN LẠC MỸ

ĐỊA CHỈ: SỐ 327B, ĐƯỜNG ĐỒ TƯỜNG TỰ, ẤP HỘI XUÂN,
XÃ TÂN VŨ, TỈNH TÂY NINH
DIỆN THOẠI: 0937.95.04.05

GIÁM ĐỐC - MANAGER

TNNH

XÂY DỰNG

AN LẠC MỸ

CHỦ TRƯỞNG - HEAD OF SECTION

KTS. TRẦN HỮU VINH

THIẾT KẾ - DESIGNED

KTS. TRẦN HỮU VINH

VẼ - DRAWING BY

KS. TRẦN VĂN SANG

KIỂM BM - CHECK BY

KS. NGUYỄN THANH HOÀNG THƯ

TÊN BẢN VẼ - DRAWING TITLE:

MẶT BẰNG MÁI CHE, KÈO THÉP
CHI TIẾT MÁNG XỐI

BẢN VẼ SỐ-DRAWING NO:

BẢN VẼ KIẾN TRÚC

05/16

HOÀN THÀNH-ISSUE DATE:

SỐ:/TK.2026
NGÀY:.....THÁNG.....NĂM 2026

CHỈNH SỬA LẦN:

TRUNG TÂM CUNG ỨNG
DỊCH VỤ SỰ NGHIỆP CÔNG

CHỦ ĐẦU TƯ:

HỒ SƠ THIẾT KẾ KỸ THUẬT

 CÔNG TY TNHH XÂY DỰNG
AN LẠC MỸ

GIÁM ĐỐC MANAGER

CONG TY

~~TNNH~~

YÂN DỨNG

XÂY DỰNG

~~AN LAC MY~~

KS. TRẦN VĂN QUI

CHỦ TRƯỞNG - HEAD OF SECTION



KTS. TRẦN HỮU VINH

THIẾT KẾ - DESIGNED

KTS. TRẦN HỮU VINH

VE - DRAWING BY

KS. TRẦN VĂN SANG

KIỂM BM - CHECK BY

KS. NGUYỄN THANH HOÀNG THƯ

TÊN BẢN VẼ - DRAWING TITLE:

CHI TIẾT CỘT 01 MẶT TRƯỚC

BẢN VẼ SỐ-DRAWING NO:


BẢN VẼ KIẾN TRÚC

06/16

HOÀN THÀNH-ISSUE DATE:

SỐ:/TK.2026
NGÀY.....THÁNG.....NĂM 2026

CHỈNH SỬA LẦN:

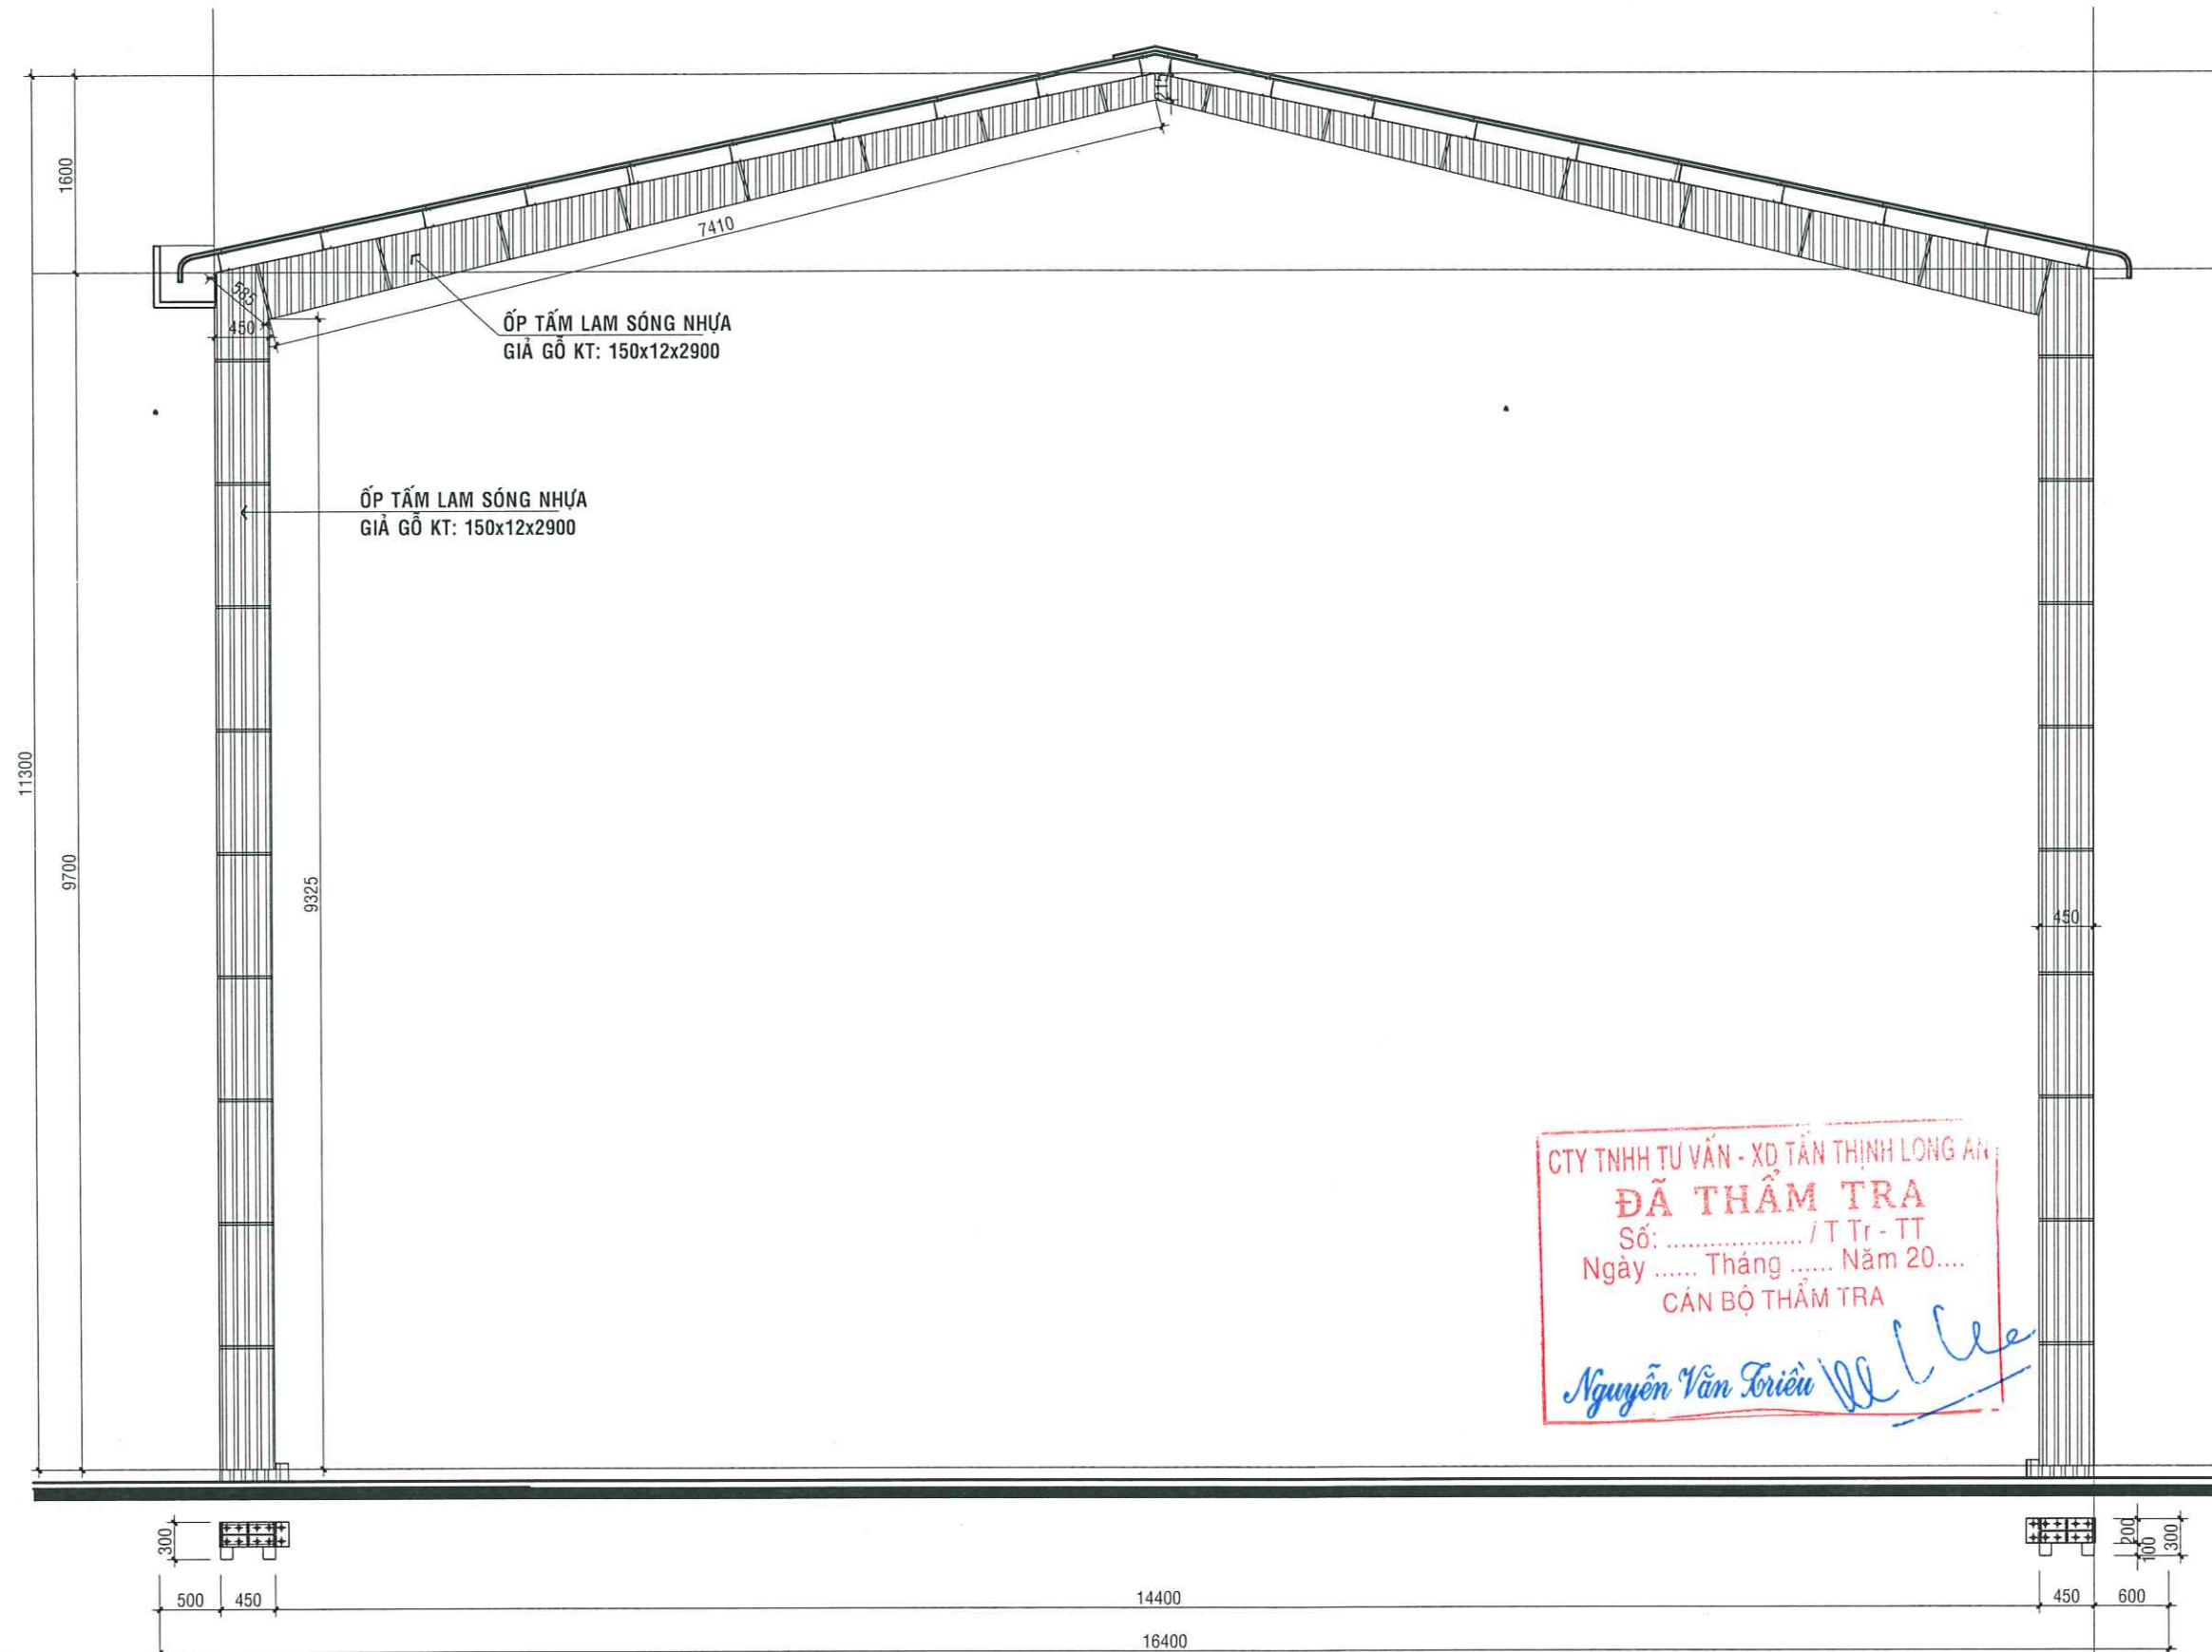

TÊN CÔNG TRÌNH - PROJECT:

TRUNG TÂM CUNG ỨNG
DỊCH VỤ SỰ NGHIỆP CÔNG

HẠNG MỤC: XÂY DỰNG NHÀ VÔM, BÊ TÔNG SÀN ĐƯỜNG,
THOÁT NƯỚC, NHÀ BẢO VỆ, NHÀ VỆ SINH.
ĐỊA ĐIỂM XD: ẤP BÌNH HOÀ, XÃ TÂN TRƯ, TỈNH TÂY NINH

CHỦ ĐẦU TƯ:

GIẢI ĐOẠN THỰC HIỆN:

HỒ SƠ THIẾT KẾ KỸ THUẬT

ĐƠN VỊ THIẾT KẾ - DESIGNED BY:



ĐỊA CHỈ: SỐ 327B, ĐƯỜNG ĐỒ TƯỜNG TỰ, ẤP HỘI XUÂN,
XÃ TÂN VU, TỈNH TÂY NINH
ĐIỆN THOẠI: 0937.95.04.05

GIÁM ĐỐC - MANAGER

CÔNG TY
TNHH
XÂY DỰNG
AN LẠC MỸ

KS. TRẦN VĂN QUI

CHỦ TRƯỞNG - HEAD OF SECTION

KTS. TRẦN HỮU VINH

THIẾT KẾ - DESIGNED

KTS. TRẦN HỮU VINH

VẼ - DRAWING BY

KS. TRẦN VĂN SANG

KIỂM BM - CHECK BY

KS. NGUYỄN THANH HOÀNG THƯ

TÊN BẢN VẼ - DRAWING TITLE:

CHI TIẾT CỘT 01 MẶT SAU

BẢN VẼ SỐ-DRAWING NO:


BẢN VẼ KIẾN TRÚC

07/16

HOÀN THÀNH-ISSUE DATE:

SỐ:/TK.2026
NGÀY.....THÁNG.....NĂM 2026

CHỈNH SỬA LẦN:

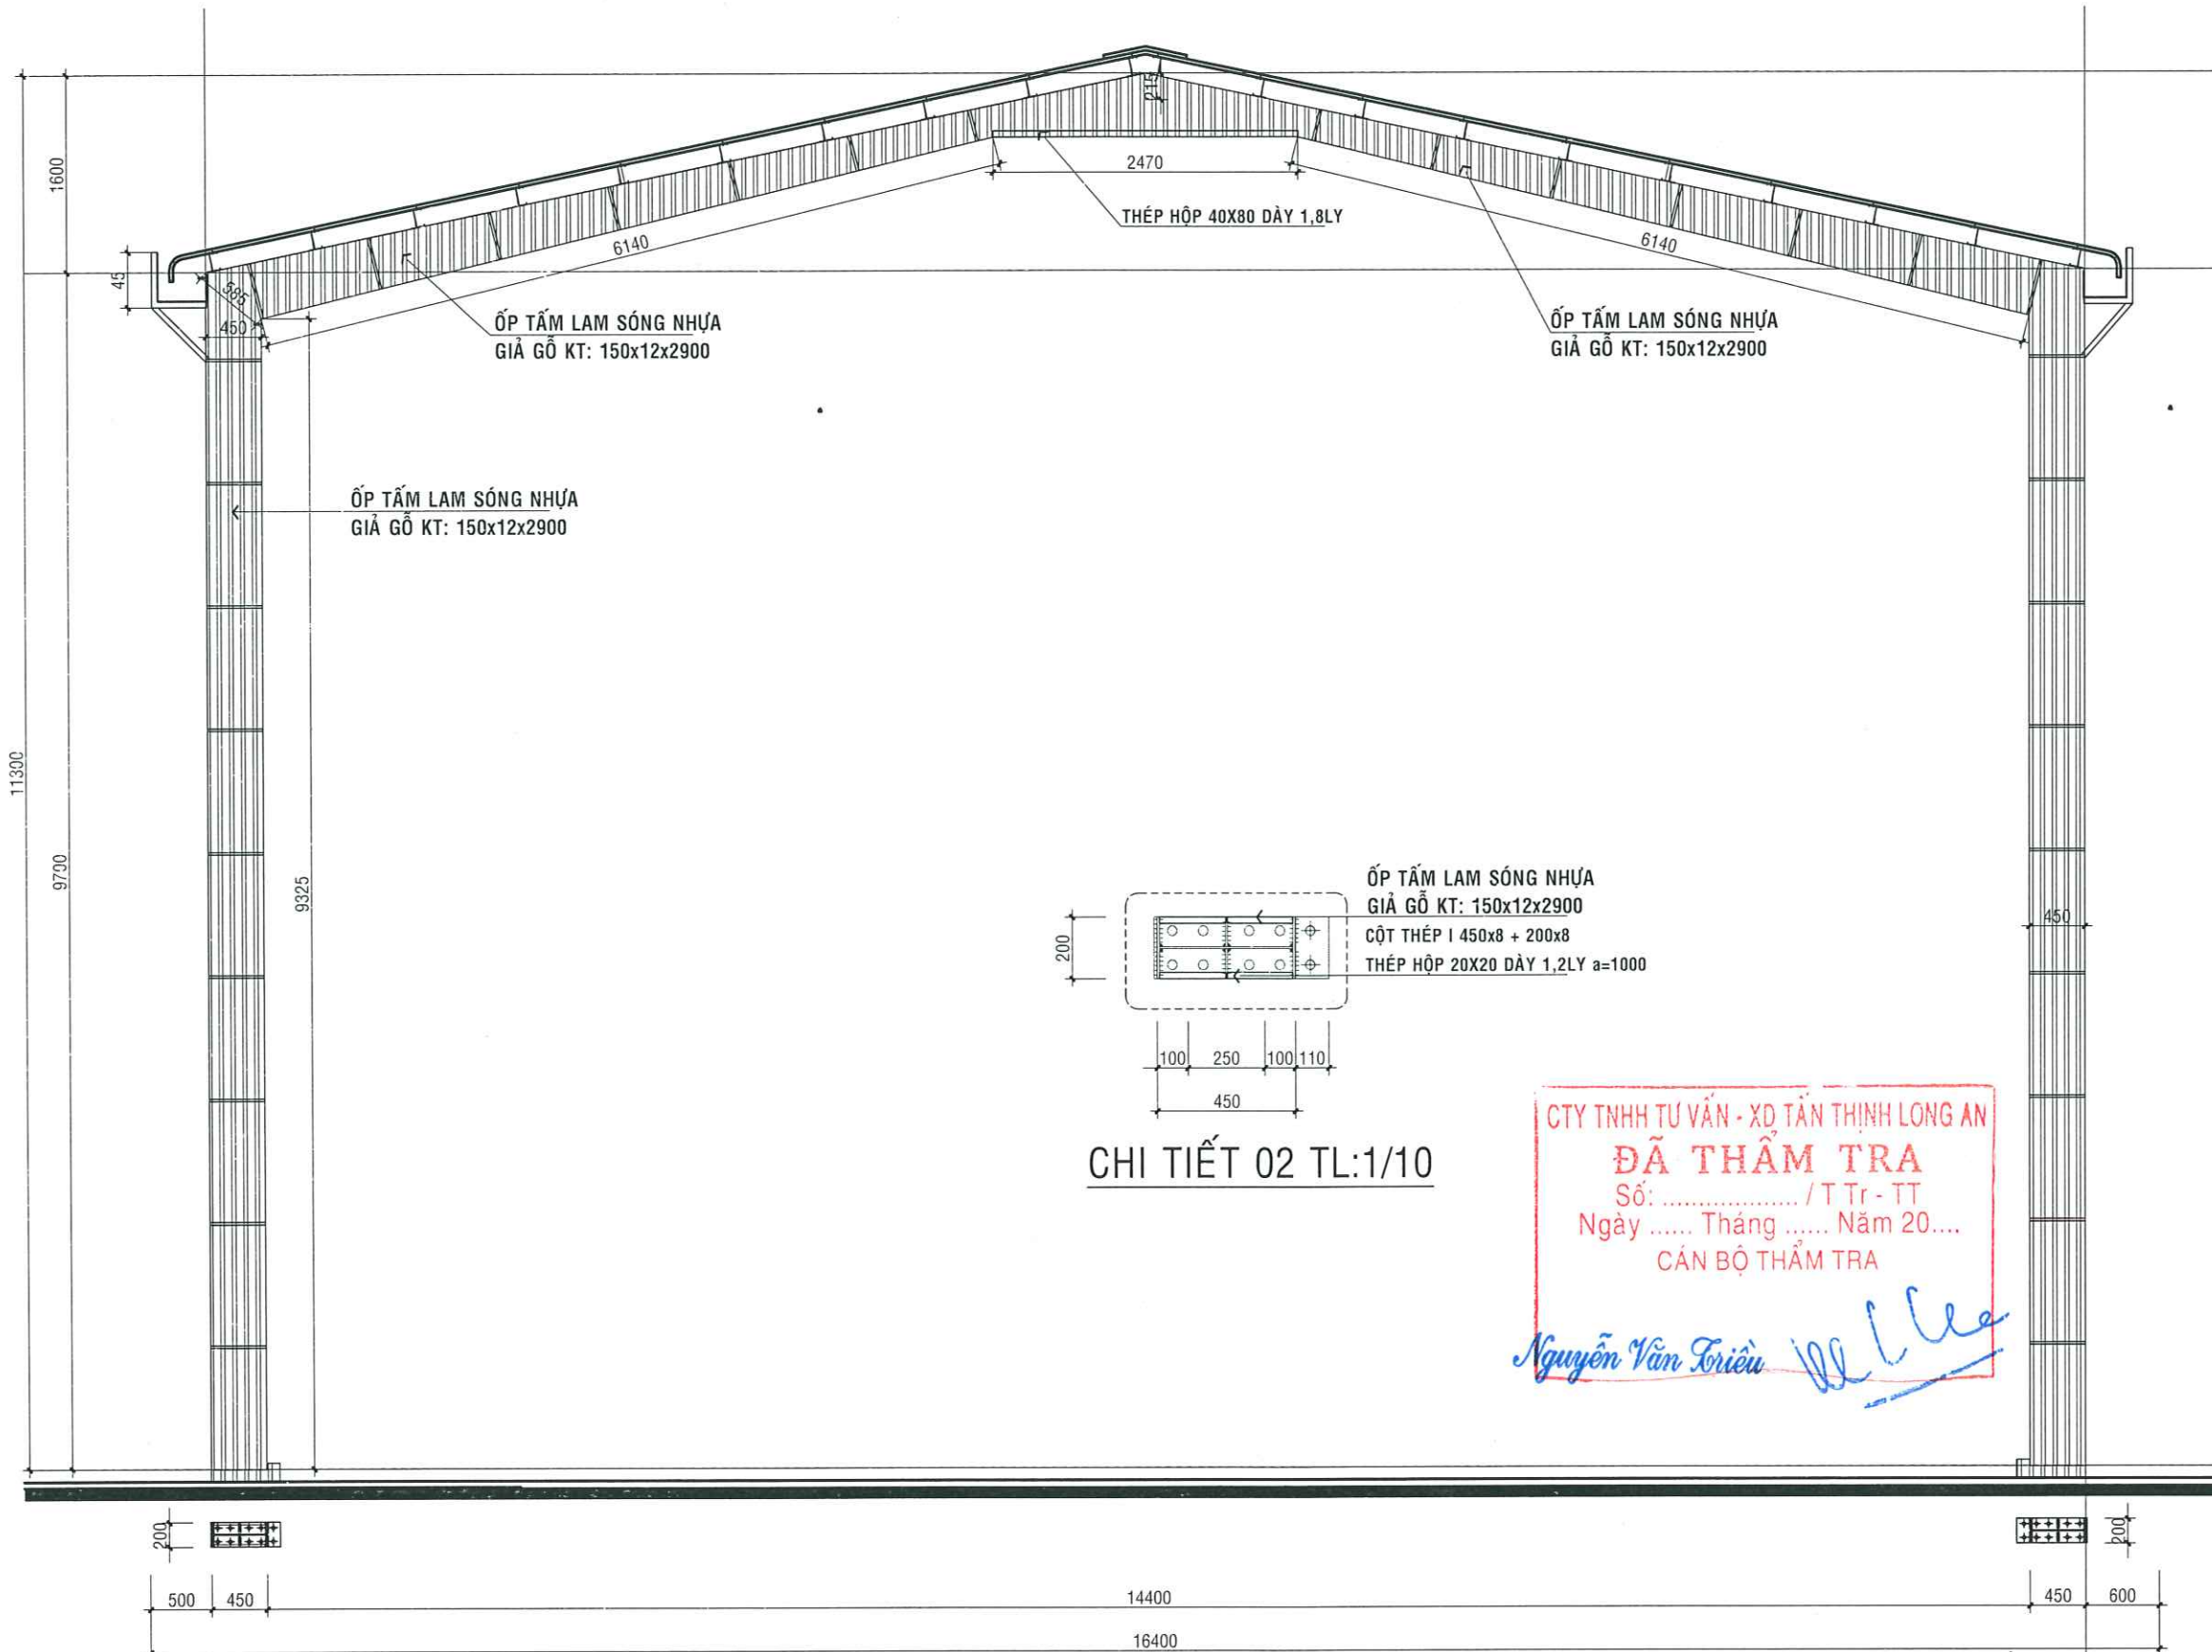

TÊN CÔNG TRÌNH - PROJECT:

TRUNG TÂM CUNG ỨNG
DỊCH VỤ SỰ NGHIỆP CÔNG

HẠNG MỤC: XÂY DỰNG NHÀ VÔM, BÊ TÔNG SÂN ĐƯỜNG,
THOÁT NƯỚC, NHÀ BẢO VỆ, NHÀ VỆ SINH.
ĐỊA ĐIỂM XD: ẤP BÌNH HOÀ, XÃ TÂN TRƯ, TỈNH TÂY NINH

CHỦ ĐẦU TƯ:

GIẢI ĐOẠN THỰC HIỆN:

HỒ SƠ THIẾT KẾ KỸ THUẬT

ĐƠN VỊ THIẾT KẾ - DESIGNED BY:



ĐỊA CHỈ: SỐ 327B, ĐƯỜNG ĐỒ TƯỜNG TỰ, ẤP HỘI XUÂN,
XÃ TÂN VÔ, TỈNH TÂY NINH
DIỆN THOẠI: 0937. 95 04 05
GIÁM ĐỐC - MANAGER



KS. TRẦN VĂN QUÝ

CHỦ TRÌ - HEAD OF SECTION

KTS. TRẦN HỮU VINH

THIẾT KẾ - DESIGNED

KTS. TRẦN HỮU VINH

VẼ - DRAWING BY

KS. TRẦN VĂN SANG

KIỂM BM - CHECK BY

KS. NGUYỄN THANH HOÀNG THƯ

TÊN BẢN VẼ - DRAWING TITLE:

CHI TIẾT CỘT 02

BẢN VẼ SỐ-DRAWING NO:


BẢN VẼ KIẾN TRÚC

08/16


HOÀN THÀNH-ISSUE DATE:

SỐ:/TK.2026
NGÀY.....THÁNG.....NĂM 2026

CHỈNH SỬA LẦN:

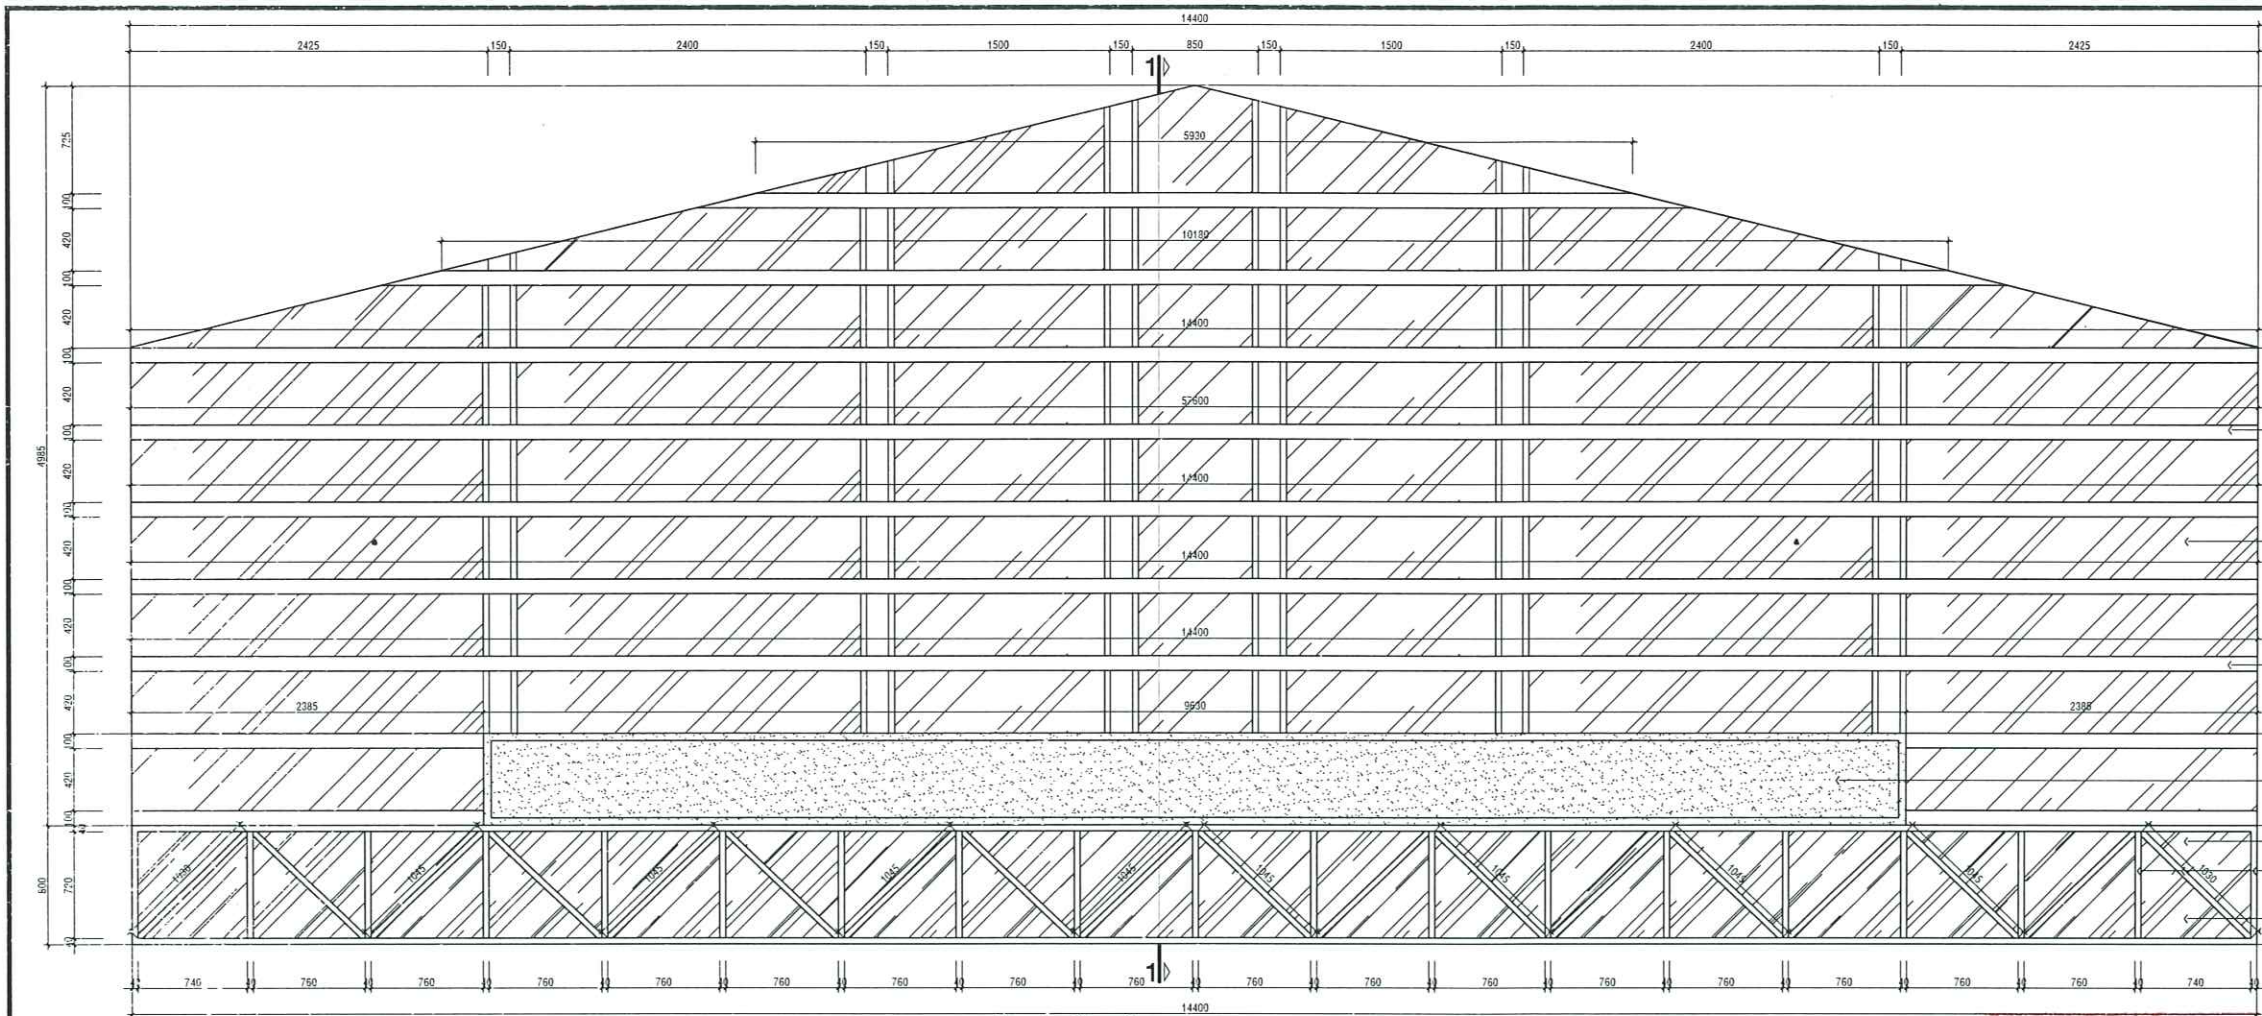

MẶT TRƯỚC CỘT TRỤC 01 TL: 1/25

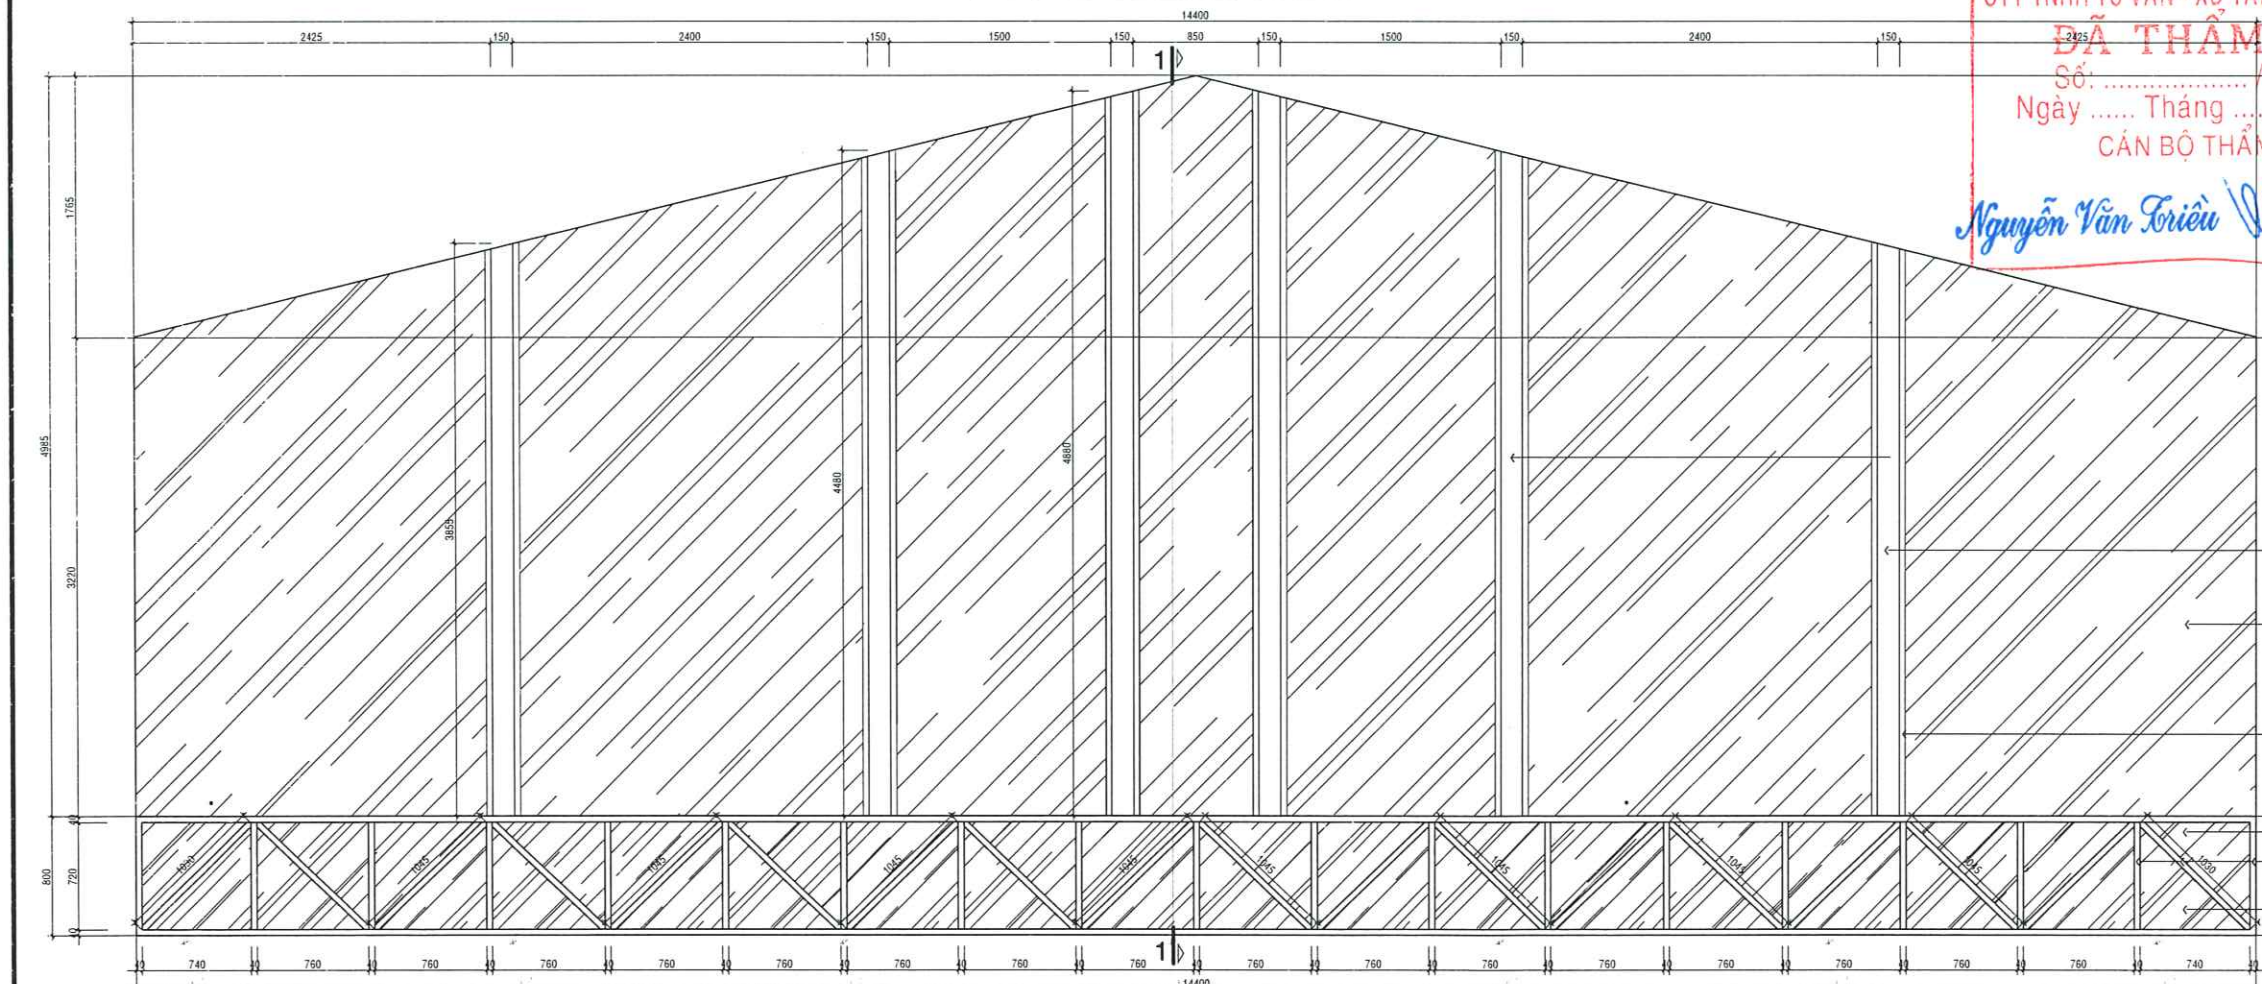

MẶT SAU CỘT TRỤC 01 TL: 1/100

TÊN CÔNG TRÌNH - PROJECT:

TRUNG TÂM CUNG ỨNG
DỊCH VỤ SỰ NGHIỆP CÔNG

HẠNG MỤC: XÂY DỰNG NHÀ VÒM, BÊ TÔNG SÀN ĐƯỜNG,
THOÁT NƯỚC, NHÀ BẢO VỆ, NHÀ VỆ SINH.
ĐỊA ĐIỂM XD: ẤP BÌNH HOÀ, XÃ TÂN TRƯ, TỈNH TÂY NINH

CHỦ ĐẦU TƯ:

GIAI ĐOẠN THỰC HIỆN:

HỒ SƠ THIẾT KẾ KỸ THUẬT

ĐƠN VỊ THIẾT KẾ - DESIGNED BY:

CÔNG TY TNHH XÂY DỰNG
AN LẠC MỸ

ĐỊA CHỈ: SỐ 327B, ĐƯỜNG ĐỒ TƯỜNG TỰ, ẤP HỘI XUÂN,
XÃ TÂN VŨ, TỈNH TÂY NINH
ĐIỆN THOẠI: 0937. 98.04.05

GIÁM ĐỐC - MANAGER:

CÔNG TY

TNNH

XÂY DỰNG

AN LẠC MỸ

KS. TRẦN VĂN QUÂN

CHỦ TRƯỞNG - HEAD OF SECTION

KTS. TRẦN HỮU VINH

THIẾT KẾ - DESIGNED

KTS. TRẦN HỮU VINH

VẼ - DRAWING BY

KS. TRẦN VĂN SANG

KIỂM BM - CHECK BY

KS. NGUYỄN THANH HOÀNG THƯ

TÊN BẢN VẼ - DRAWING TITLE:

MẶT TRƯỚC, MẶT SAU CỘT TRỤC 01

BẢN VẼ SỐ-DRAWING NO:

BẢN VẼ KIẾN TRÚC


09/16

HOÀN THÀNH-ISSUE DATE:


SỐ:/TK.2026

CHÍNH SỬA LẦN:

NGÀY.....THÁNG.....NĂM 2026

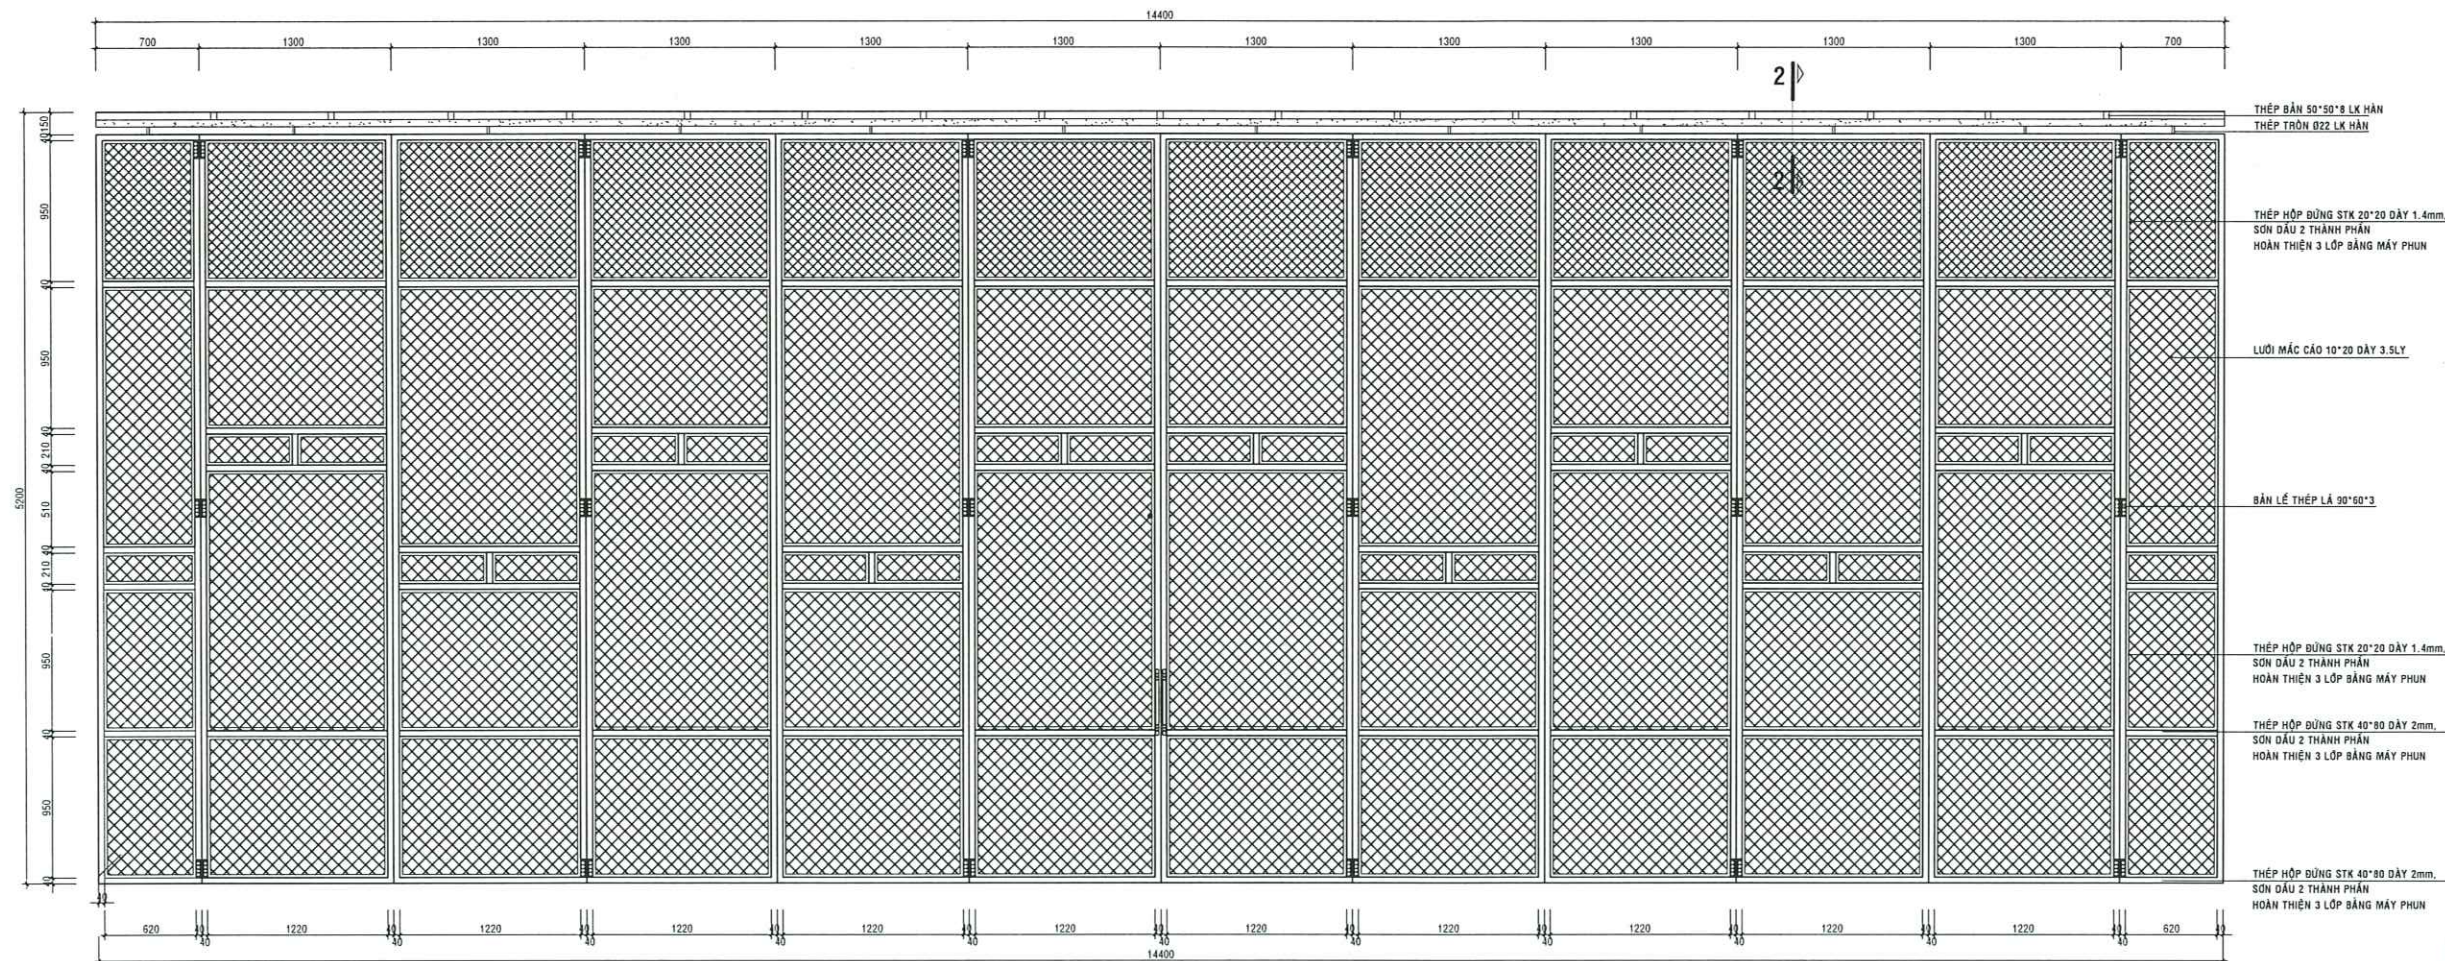

CỬA XẾP LỬA MẶT TRƯỚC TL: 1/25

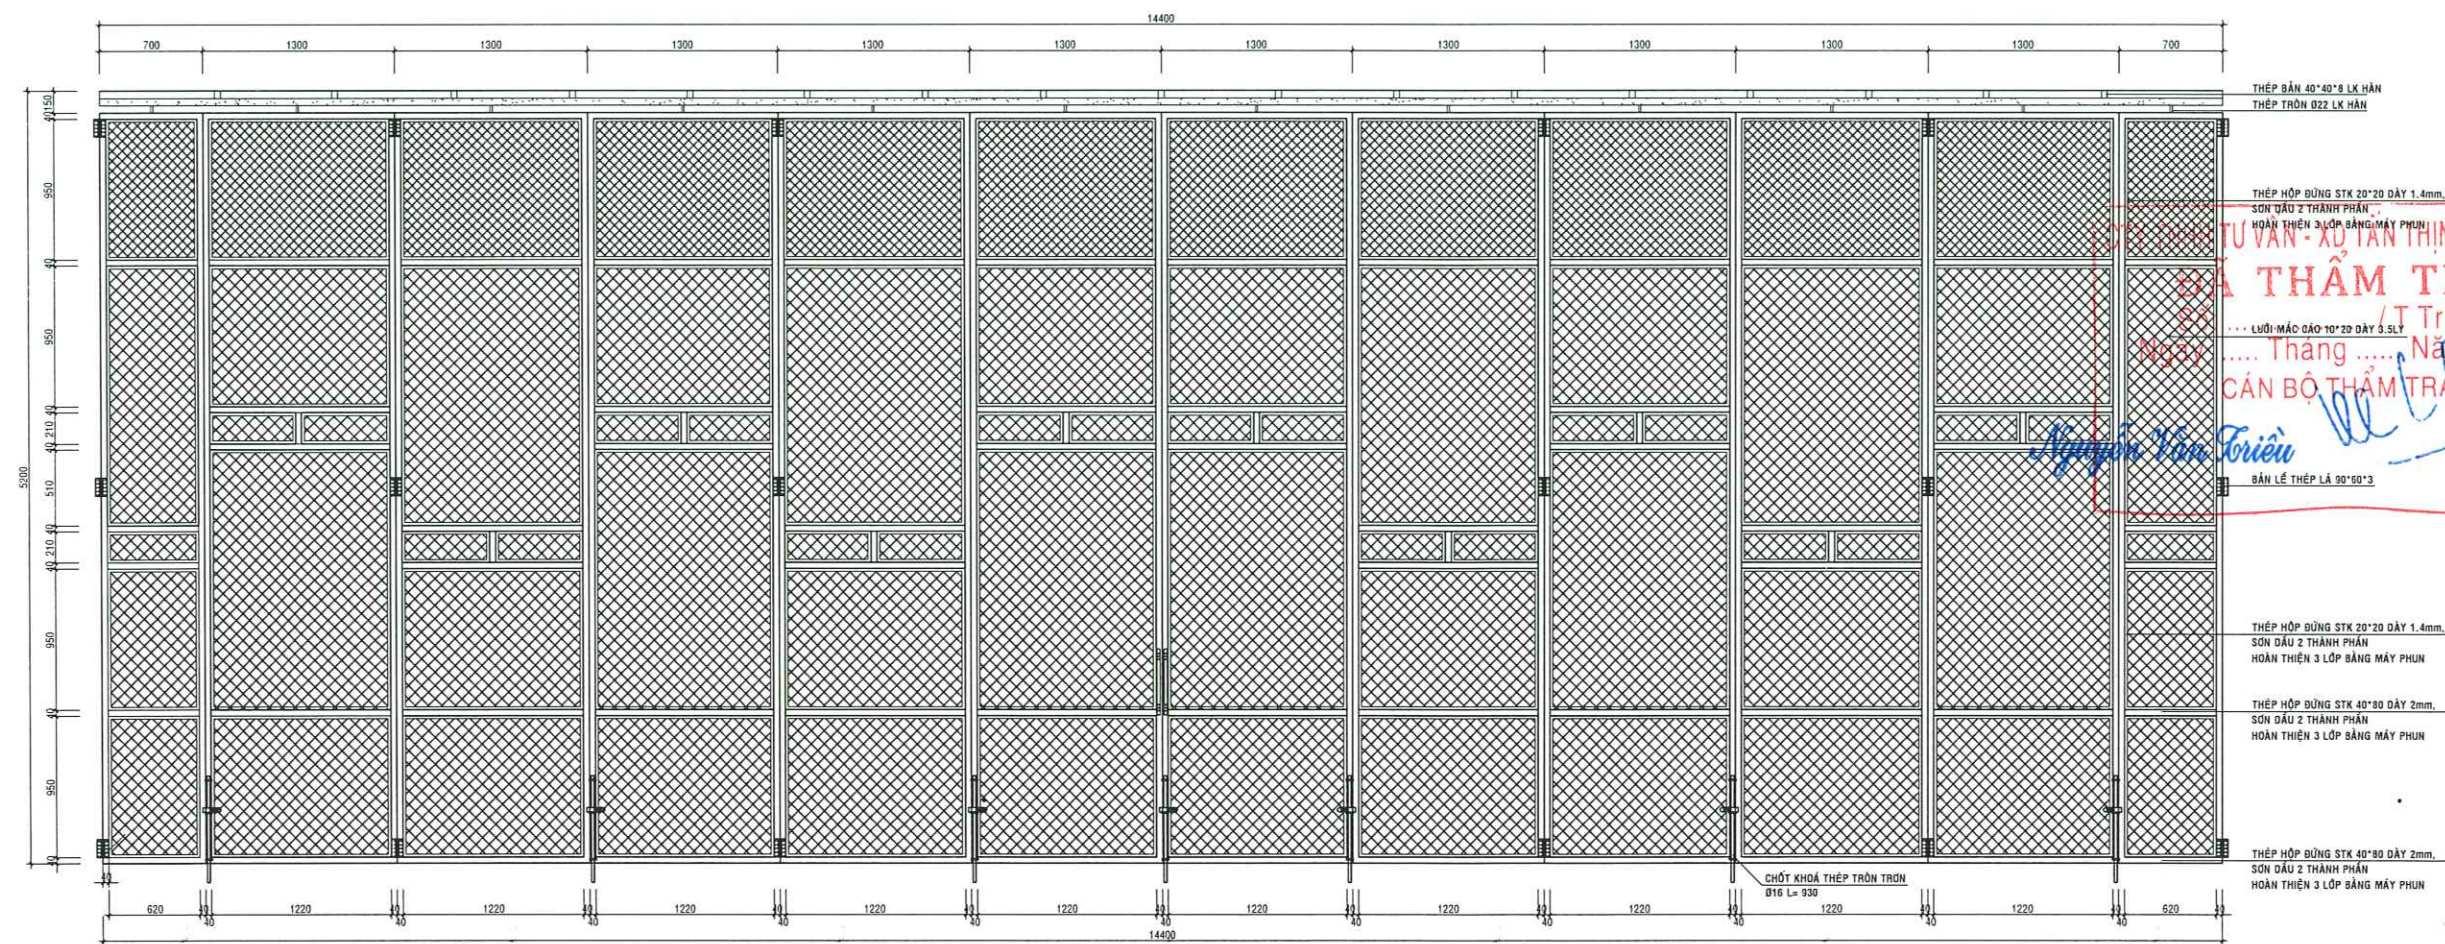

CỬA XẾP LỬA MẶT SAU TL: 1/25

TÊN CÔNG TRÌNH - PROJECT:

TRUNG TÂM CUNG ỨNG
DỊCH VỤ SỰ NGHIỆP CÔNG

HẠNG MỤC: XÂY DỰNG NHÀ VÔM, BÊ TÔNG SÂN ĐƯỜNG,
THOÁT NƯỚC, NHÀ BẢO VỆ, NHÀ VỆ SINH.
ĐỊA ĐIỂM XD: ẤP BÌNH HOÀ, XÃ TÂN TRỤ, TỈNH TÂY NINH

CHỦ ĐẦU TƯ:

GIẢI ĐOẠN THỰC HIỆN:

HỒ SƠ THIẾT KẾ KỸ THUẬT

ĐƠN VỊ THIẾT KẾ - DESIGNED BY:

CÔNG TY TNHH XÂY DỰNG
AN LẠC MỸ

ĐỊA CHỈ: SỐ 327B, ĐƯỜNG ĐỒ TƯỜNG TỰ, ẤP HỘI XUÂN,
XÃ TÂN VU - TỈNH TÂY NINH
ĐIỆN THOẠI: 0937. 95.04.05

GIÁM ĐỐC - MANAGER
**CÔNG TY
TNHH
XÂY DỰNG
AN LẠC MỸ**
Ks. TRẦN VĂN QUI
CHỦ TRƯỞNG HEAD OF SECTION

KTS. TRẦN HỮU VINH
THIẾT KẾ - DESIGNED

KTS. TRẦN HỮU VINH
VẼ - DRAWING BY

KS. TRẦN VĂN SANG
KIỂM BM - CHECK BY

KS. NGUYỄN THANH HOÀNG THƯ

TÊN BẢN VẼ - DRAWING TITLE:

CỬA XẾP LỬA MẶT TRƯỚC, MẶT SAU

BẢN VẼ SỐ-DRAWING NO:


BẢN VẼ KIẾN TRÚC

10/16


HOÀN THÀNH-ISSUE DATE:

SỐ:/TK.2026
NGÀY.....THÁNG.....NĂM 2026


CHÍNH SỬ LẦN:

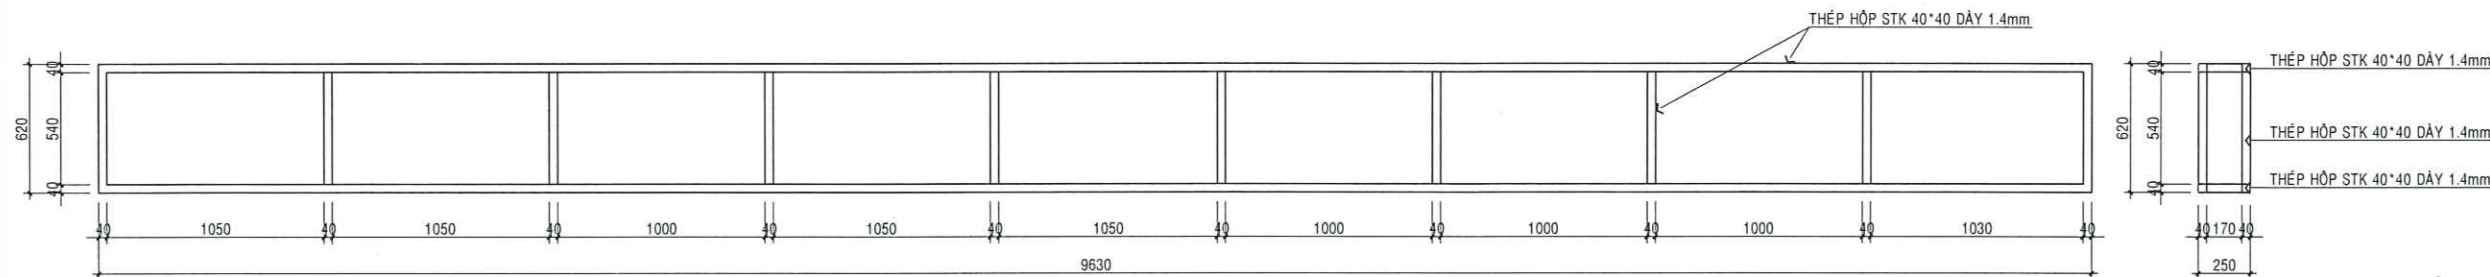


CHI TIẾT KHUNG SẮT ỐP VÁCH TL: 1/25

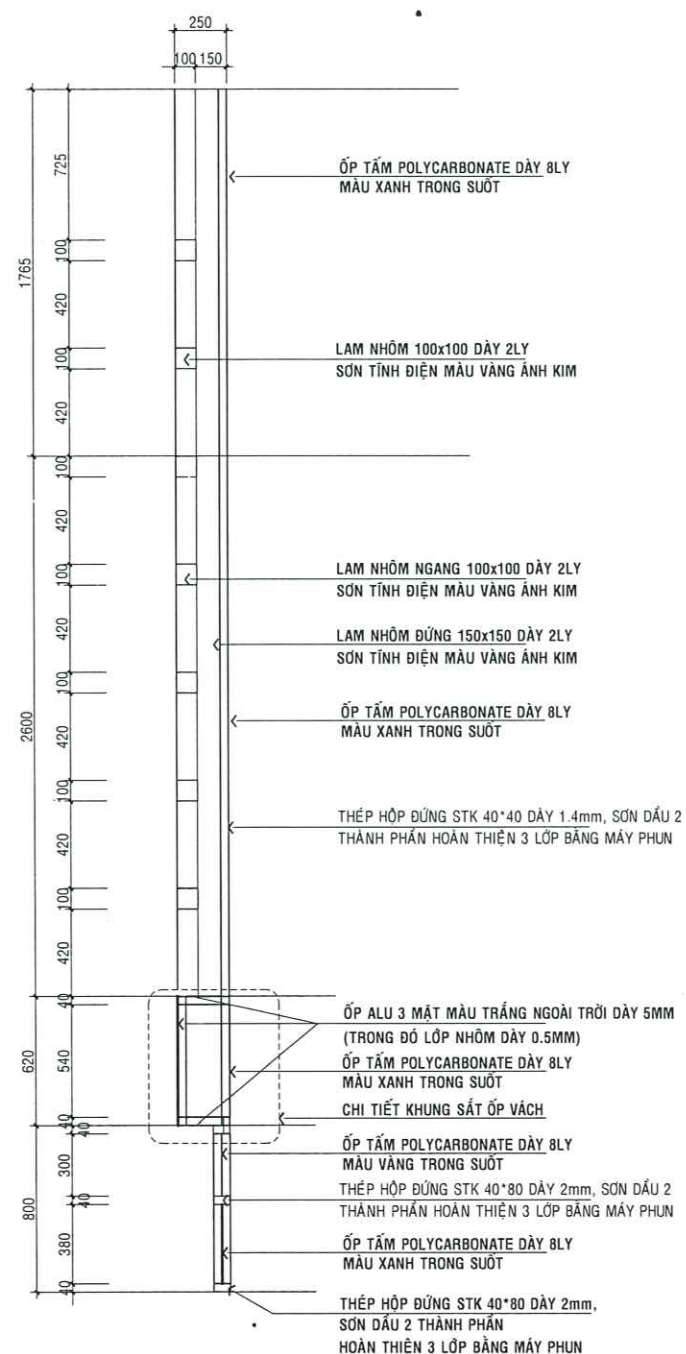


MẶT CẮT 1-1 TL: 1/100

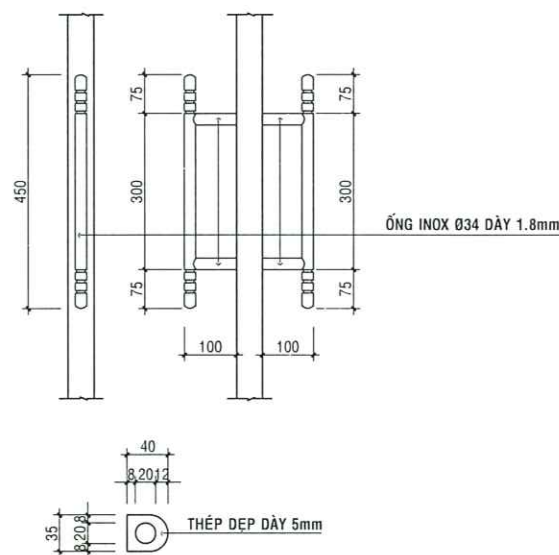

KHOEN Ổ KHOÁ TL: 1/5
(SỐ LƯỢNG: 04 CÁI)

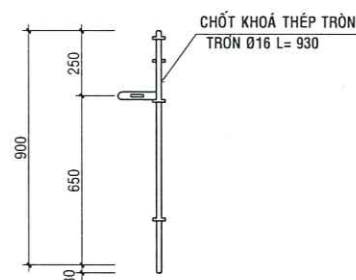

CHỐT KHOÁ CHÂN CỔNG TL: 1/20
(SỐ LƯỢNG: 07 CÁI)

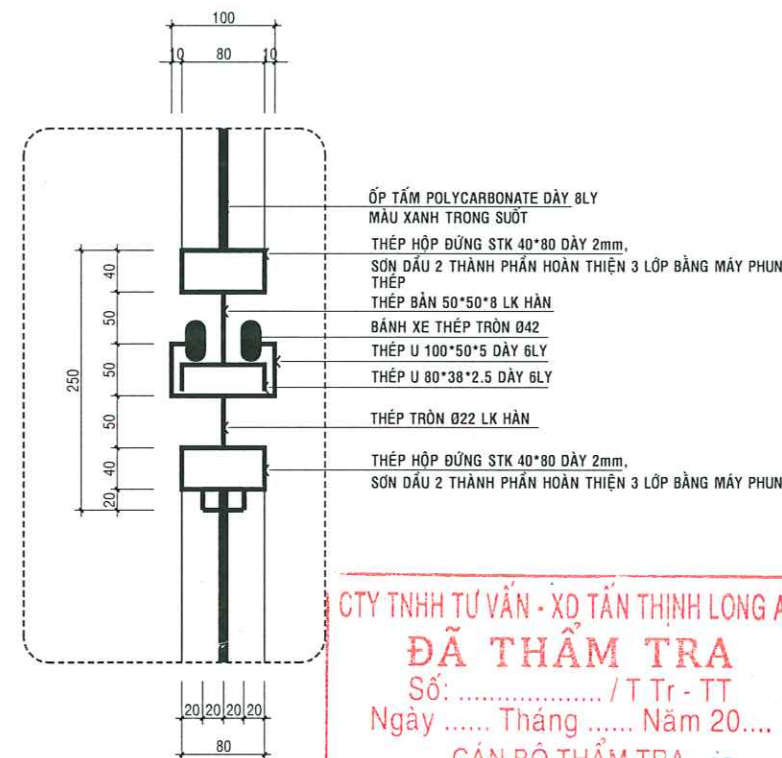

MẶT CẮT 2-2 TL: 1/5



TÊN CÔNG TRÌNH - PROJECT:

TRUNG TÂM CUNG ỨNG
DỊCH VỤ SỰ NGHIỆP CÔNG

HẠNG MỤC: XÂY DỰNG NHÀ VÔM, BÊ TÔNG SÀN ĐƯỜNG,
THOÁT NƯỚC, NHÀ BẢO VỆ, NHÀ VỆ SINH.
ĐỊA ĐIỂM XD: ẤP BÌNH HOÀ, XÃ TÂN TRƯ, TỈNH TÂY NINH

CHỦ ĐẦU TƯ:

GIẢI ĐOẠN THỰC HIỆN:

HỒ SƠ THIẾT KẾ KỸ THUẬT

ĐƠN VỊ THIẾT KẾ - DESIGNED BY:



ĐỊA CHỈ SỐ 327B, ĐƯỜNG ĐỒ TƯỢNG TỰ, ẤP HỘI XUÂN,
XÃ TÂN VU, TỈNH TÂY NINH
ĐIỆN THOẠI: 0930.95.04.05

GIÁM ĐỐC, MANAGER

TNHH

XÂY DỰNG

AN LẠC MỸ

XS. TRẦN VĂN QUÝ

CHỦ MẶT - HEAD OF SECTION

KTS. TRẦN HỮU VINH

THIẾT KẾ - DESIGNED

KTS. TRẦN HỮU VINH

VẼ - DRAWING BY

KS. TRẦN VĂN SANG

KIỂM BM - CHECK BY

KS. NGUYỄN THANH HOÀNG THƯ

TÊN BẢN VẼ - DRAWING TITLE:

CHI TIẾT KHUNG SẮT ỐP VÁCH

BẢN VẼ SỐ-DRAWING NO:


BẢN VẼ KIẾN TRÚC

11/16

HOÀN THÀNH-ISSUE DATE:


SỐ:/TK.2026
NGÀY.....THÁNG.....NĂM 2026

CHỈNH SỬA LẦN:

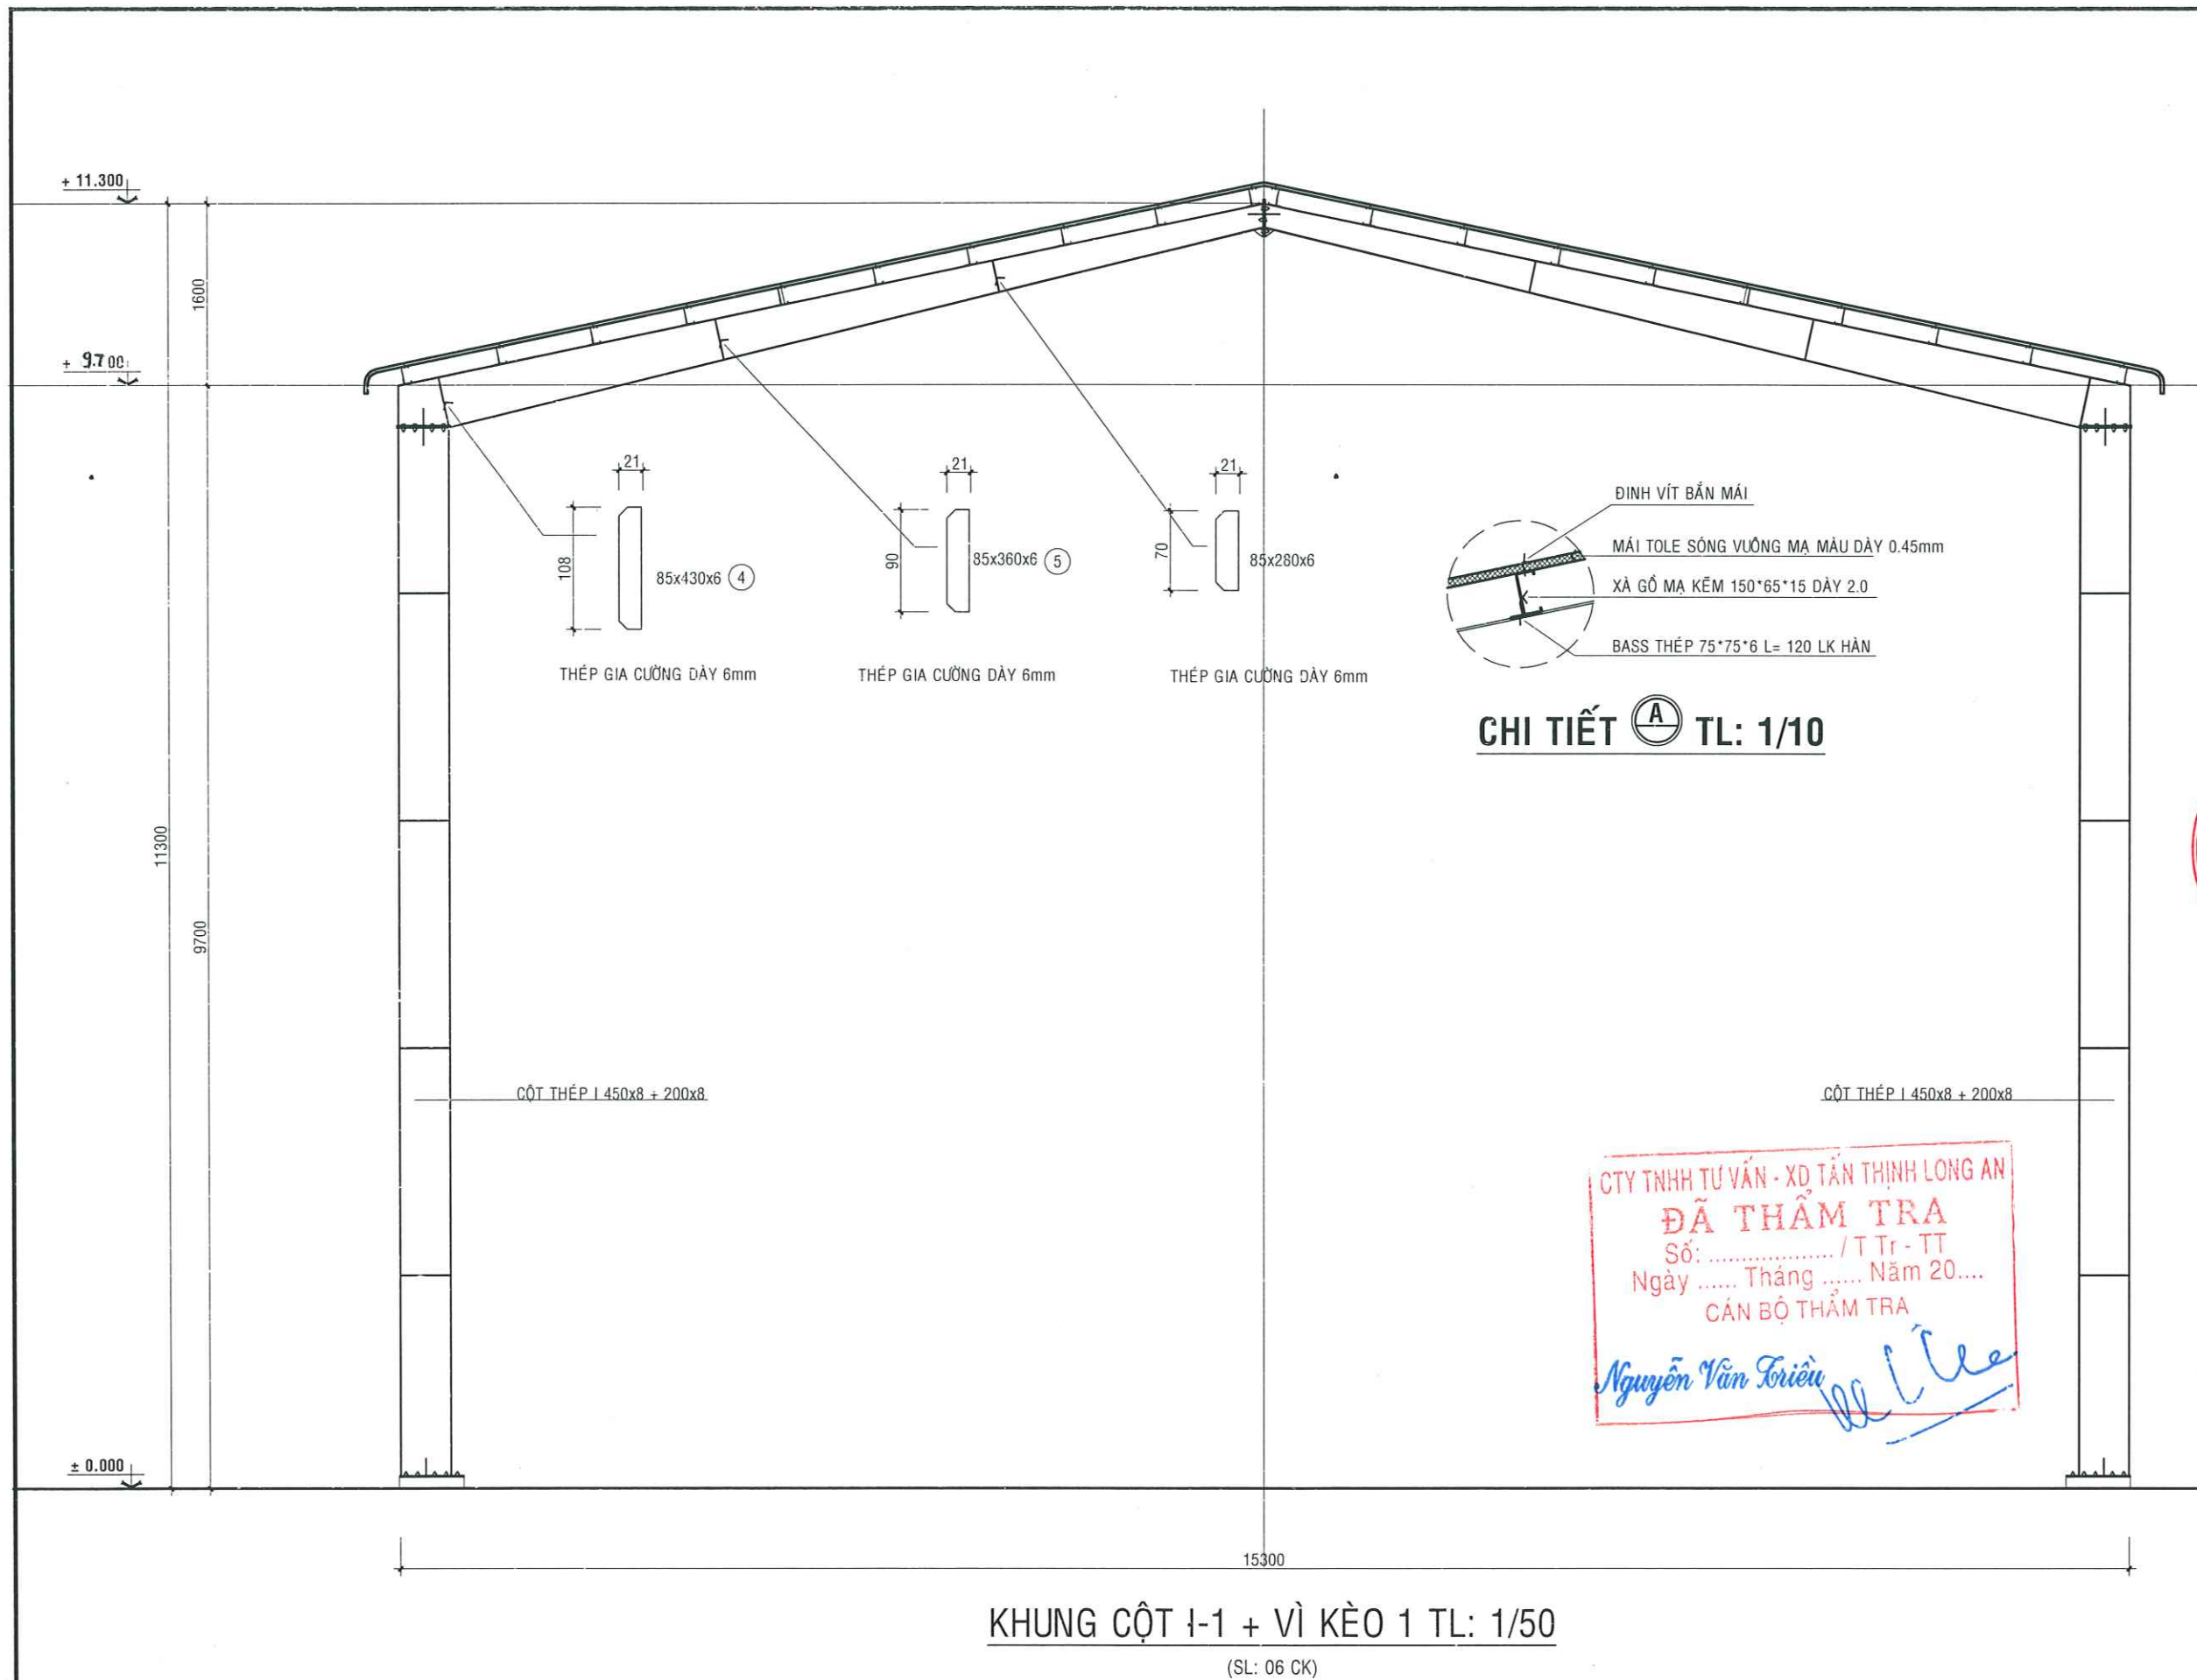


TÊN CÔNG TRÌNH - PROJECT:	
TRUNG TÂM CUNG ỨNG DỊCH VỤ SỰ NGHIỆP CÔNG	
HẠNG MỤC: XÂY DỰNG NHÀ VÔM, BẾ TÔNG SÂN ĐƯỜNG, THOÁT NƯỚC, NHÀ BẢO VỆ, NHÀ VỆ SINH.	
ĐỊA ĐIỂM XD: ẤP BÌNH HOÀ, XÃ TÂN TRƯ, TỈNH TÂY NINH	
CHỦ ĐẦU TƯ:	
GIAI ĐOẠN THỰC HIỆN:	
HỒ SƠ THIẾT KẾ KỸ THUẬT	
ĐƠN VỊ THIẾT KẾ - DESIGNED BY:	
CÔNG TY TNHH XÂY DỰNG AN LẠC MỸ	
ĐỊA CHỈ: SỐ 3278, ĐƯỜNG ĐỒ TƯỜNG TỰ, ẤP HỘI XUÂN, XÃ TÂN TRƯ, TỈNH TÂY NINH	
DIỆN THOẠI: 0937. 95 04 08	
GIÁM ĐỐC - MANAGER	
TNHH XÂY DỰNG AN LẠC MỸ	
K.S. TRẦN VĂN DUY	
CHỦ TRÌ - HEAD OF SECTION	
KTS. TRẦN HỮU VINH	
THIẾT KẾ - DESIGNED	
KTS. TRẦN HỮU VINH	
VẼ - DRAWING BY	
K.S. TRẦN VĂN SANG	
KIỂM BM - CHECK BY	
K.S. NGUYỄN THANH HOÀNG THƯ	
TÊN BẢN VẼ - DRAWING TITLE:	
CHI TIẾT KHUNG CỘT I-1, VÌ KÈO 1	
BẢN VẼ SỐ-DRAWING NO:	BẢN VẼ KIẾN TRÚC
	12/16
HOÀN THÀNH-ISSUE DATE:	SỐ:/TK.2026
	NGÀY.....THÁNG.....NĂM 2026
CHỈNH SỬA LẦN:	

- * THÉP BÀN SỬ DỤNG THÉP CT38, CỎ fy= 240N/mm2.
- * CHIỀU CAO ĐƯỜNG HÀN Hmin=5mm. SỬ DỤNG HÀN TỰ ĐỘNG, CHỈ DÙNG TAY.
- * SỬ DỤNG QUE HÀN E42, CỎ Rtc=410N/mm2; Rtt=180N/mm2. CẦN KẾT HỢP SIÊU ÂM ĐỂ KIỂM TRA KHUYẾT TẬT ĐƯỜNG HÀN TCVN 6735:2000
- * SAU KHI NGHIỆM THU ĐƯỜNG HÀN MỚI TIẾN HÀNH SƠN BẢO VỆ KẾT CẤU

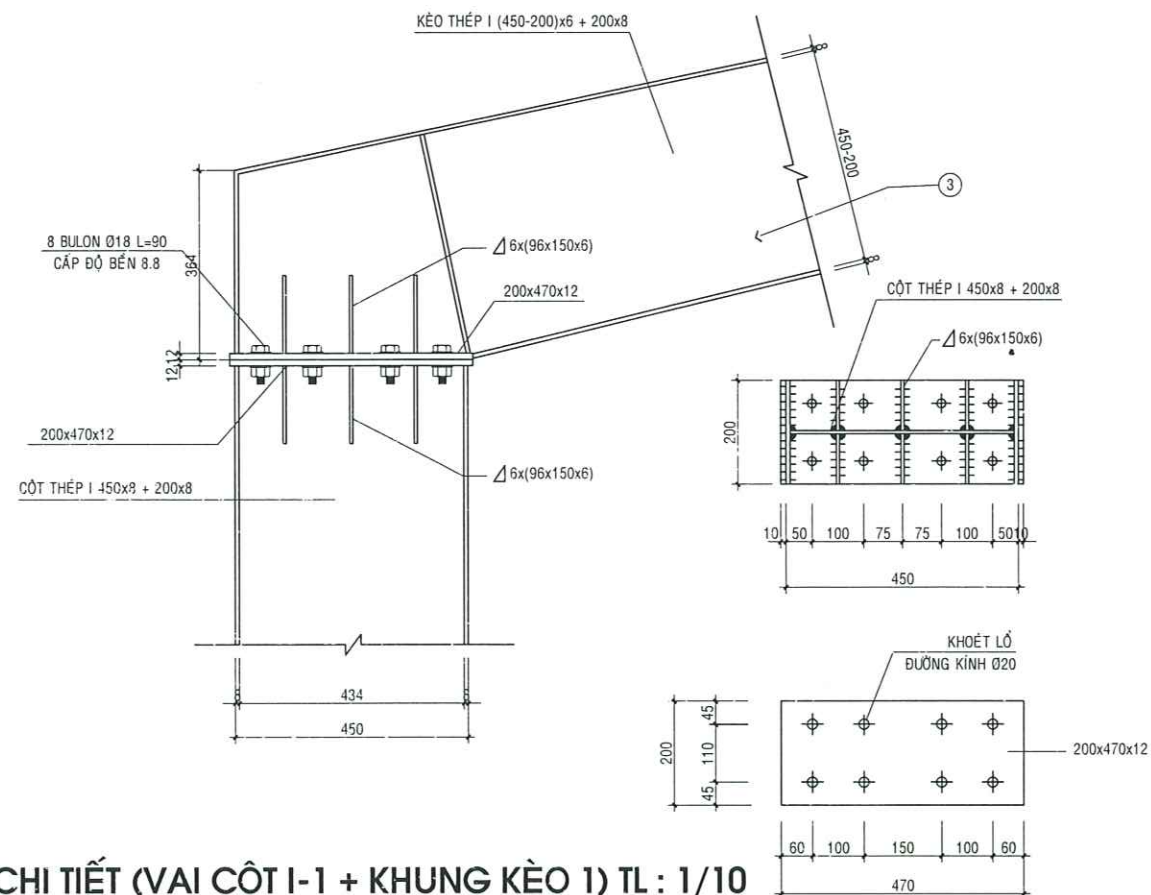


CHI TIẾT (VAI CỘT I-1 + KHUNG KÈO 1) TL : 1/10

- * THÉP BÀN SỬ DỤNG THÉP CT38, CỎ fy= 240N/mm2.
- * CHIỀU CAO ĐƯỜNG HÀN Hmin=5mm. SỬ DỤNG HÀN TỰ ĐỘNG, CHỈ DÙNG TAY.
- * SỬ DỤNG QUE HÀN E42, CỎ Rtc=410N/mm2; Rtt=180N/mm2. CẦN KẾT HỢP SIÊU ÂM ĐỂ KIỂM TRA KHUYẾT TẬT ĐƯỜNG HÀN TCVN 6735:2000
- * SAU KHI NGHIỆM THU ĐƯỜNG HÀN MỚI TIẾN HÀNH SƠN BẢO VỆ KẾT CẤU

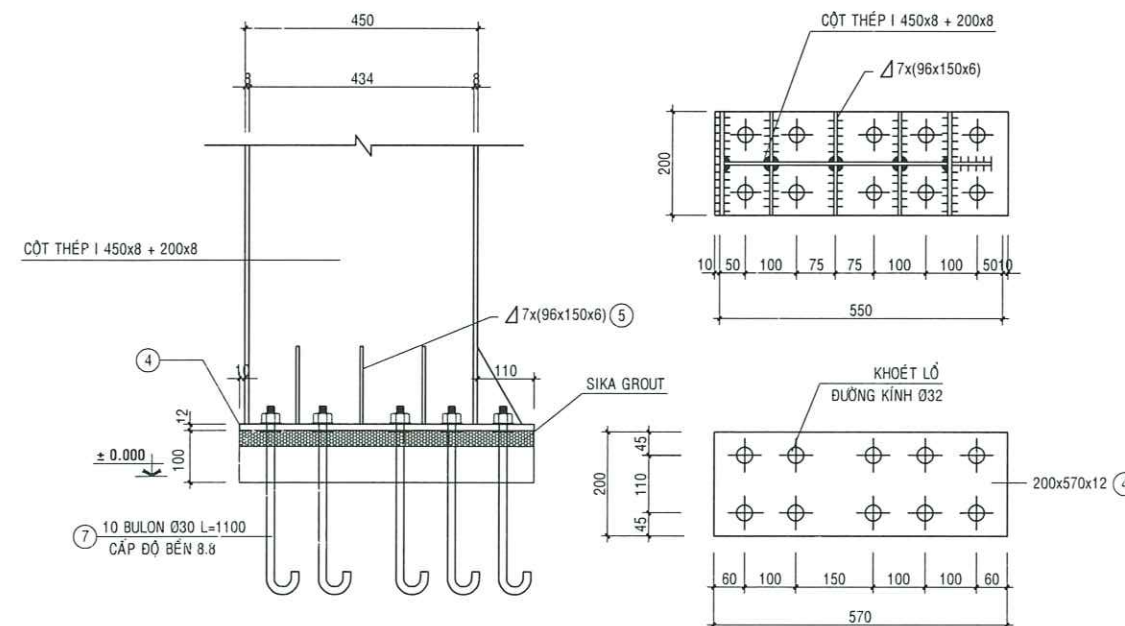

CHI TIẾT CHÂN CỘT (I-1) TL : 1/10

- * THÉP BÀN SỬ DỤNG THÉP CT38, CỎ fy= 240N/mm2.
- * CHIỀU CAO ĐƯỜNG HÀN Hmin=5mm. SỬ DỤNG HÀN TỰ ĐỘNG, CHỈ DÙNG TAY.
- * SỬ DỤNG QUE HÀN E42, CỎ Rtc=410N/mm2; Rtt=180N/mm2. CẦN KẾT HỢP SIÊU ÂM ĐỂ KIỂM TRA KHUYẾT TẬT ĐƯỜNG HÀN TCVN 6735:2000
- * SAU KHI NGHIỆM THU ĐƯỜNG HÀN MỚI TIẾN HÀNH SƠN BẢO VỆ KẾT CẤU

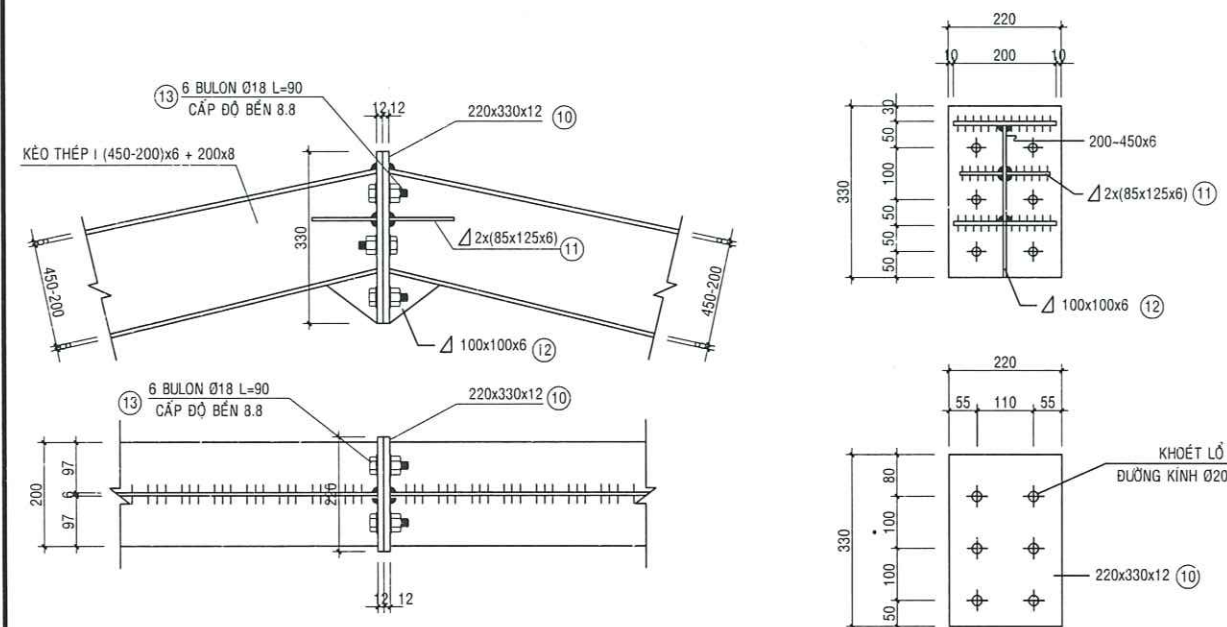

CHI TIẾT LIÊN KẾT ĐỈNH KHUNG KÈO 1) TL : 1/10



TÊN CÔNG TRÌNH - PROJECT:

TRUNG TÂM CUNG ỨNG DỊCH VỤ SỰ NGHIỆP CÔNG

HẠNG MỤC: XÂY DỰNG NHÀ VÔM, BÊ TÔNG SÀN ĐƯỜNG,
THOÁT NƯỚC, NHÀ BẢO VỆ, NHÀ VỆ SINH.
ĐỊA ĐIỂM XD: ẤP BÌNH HÒA, XÃ TÂN TRƯ, TỈNH TÂY NINH

CHỦ ĐẦU TƯ:

GIẢI ĐOẠN THỰC HIỆN:

HỒ SƠ THIẾT KẾ KỸ THUẬT

ĐƠN VỊ THIẾT KẾ - DESIGNED BY:

CÔNG TY TNHH XÂY DỰNG
AN LẠC MỸ

ĐỊA CHỈ: SỐ 327B, ĐƯỜNG ĐỒ TƯỜNG TỰ, ẤP HỘI XUÂN,
XÃ TÂN VŨ, TỈNH TÂY NINH
DIỆN THOẠI 0937: 95 04 05

GIÁM ĐỐC - MANAGER
**CÔNG TY
TNHH
XÂY DỰNG
AN LẠC MỸ**
K.S. TRẦN VĂN QUI
CHỦ TRƯỞNG - HEAD OF SECTION

KTS. TRẦN HỮU VINH
THIẾT KẾ - DESIGNED


KTS. TRẦN HỮU VINH
VẼ - DRAWING BY

K.S. TRẦN VĂN SANG
KIỂM BÀN - CHECK BY


K.S. NGUYỄN THANH HOÀNG THƯ
TÊN BẢN VẼ - DRAWING TITLE:

CHI TIẾT LIÊN KẾT CẤU KIỆN THÉP


BẢN VẼ SỐ-DRAWING NO:	BẢN VẼ KIẾN TRÚC
	13/16
HOÀN THÀNH-ISSUE DATE:	SỐ:/TK.2026 NGÀY.....THÁNG.....NĂM 2026
CHÍNH SỬA LẦN:	

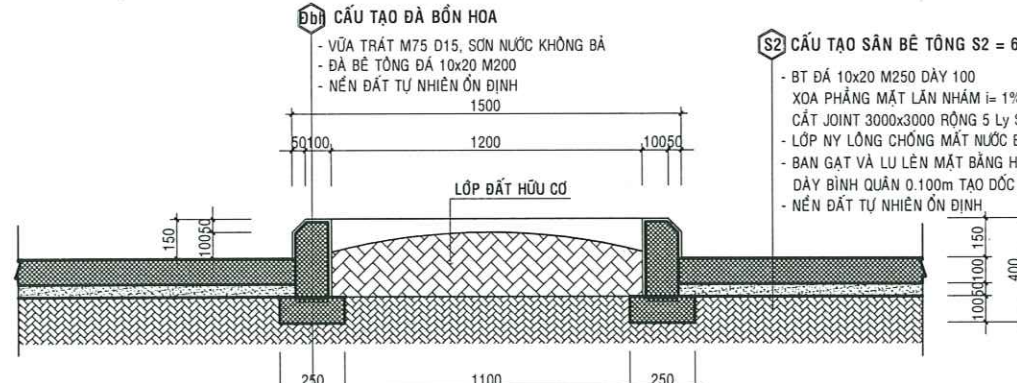

MẶT CẮT SÂN ĐƯỜNG - BỒN CÂY TL: 1/20
(S2 = 620,0 m², ĐÃ TRỪ DIỆN TÍCH HỒ GA, BỒN CÂY)

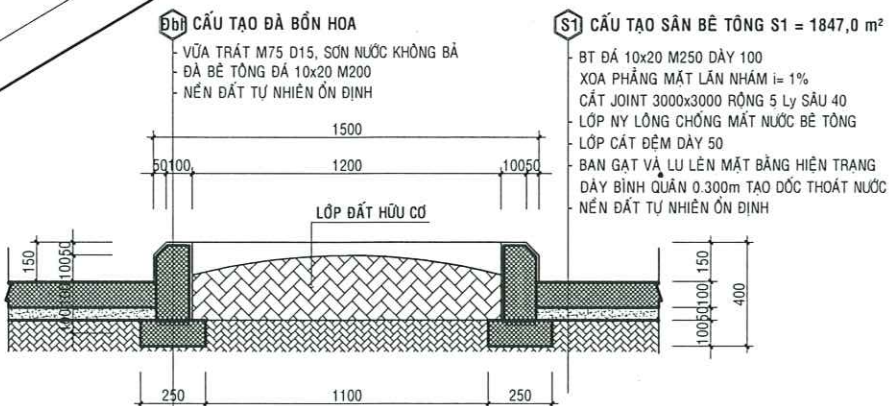

MẶT CẮT SÂN ĐƯỜNG - BỒN CÂY TL: 1/20
(S1 = 1847,0 m², ĐÃ TRỪ DIỆN TÍCH HỒ GA, BỒN CÂY)

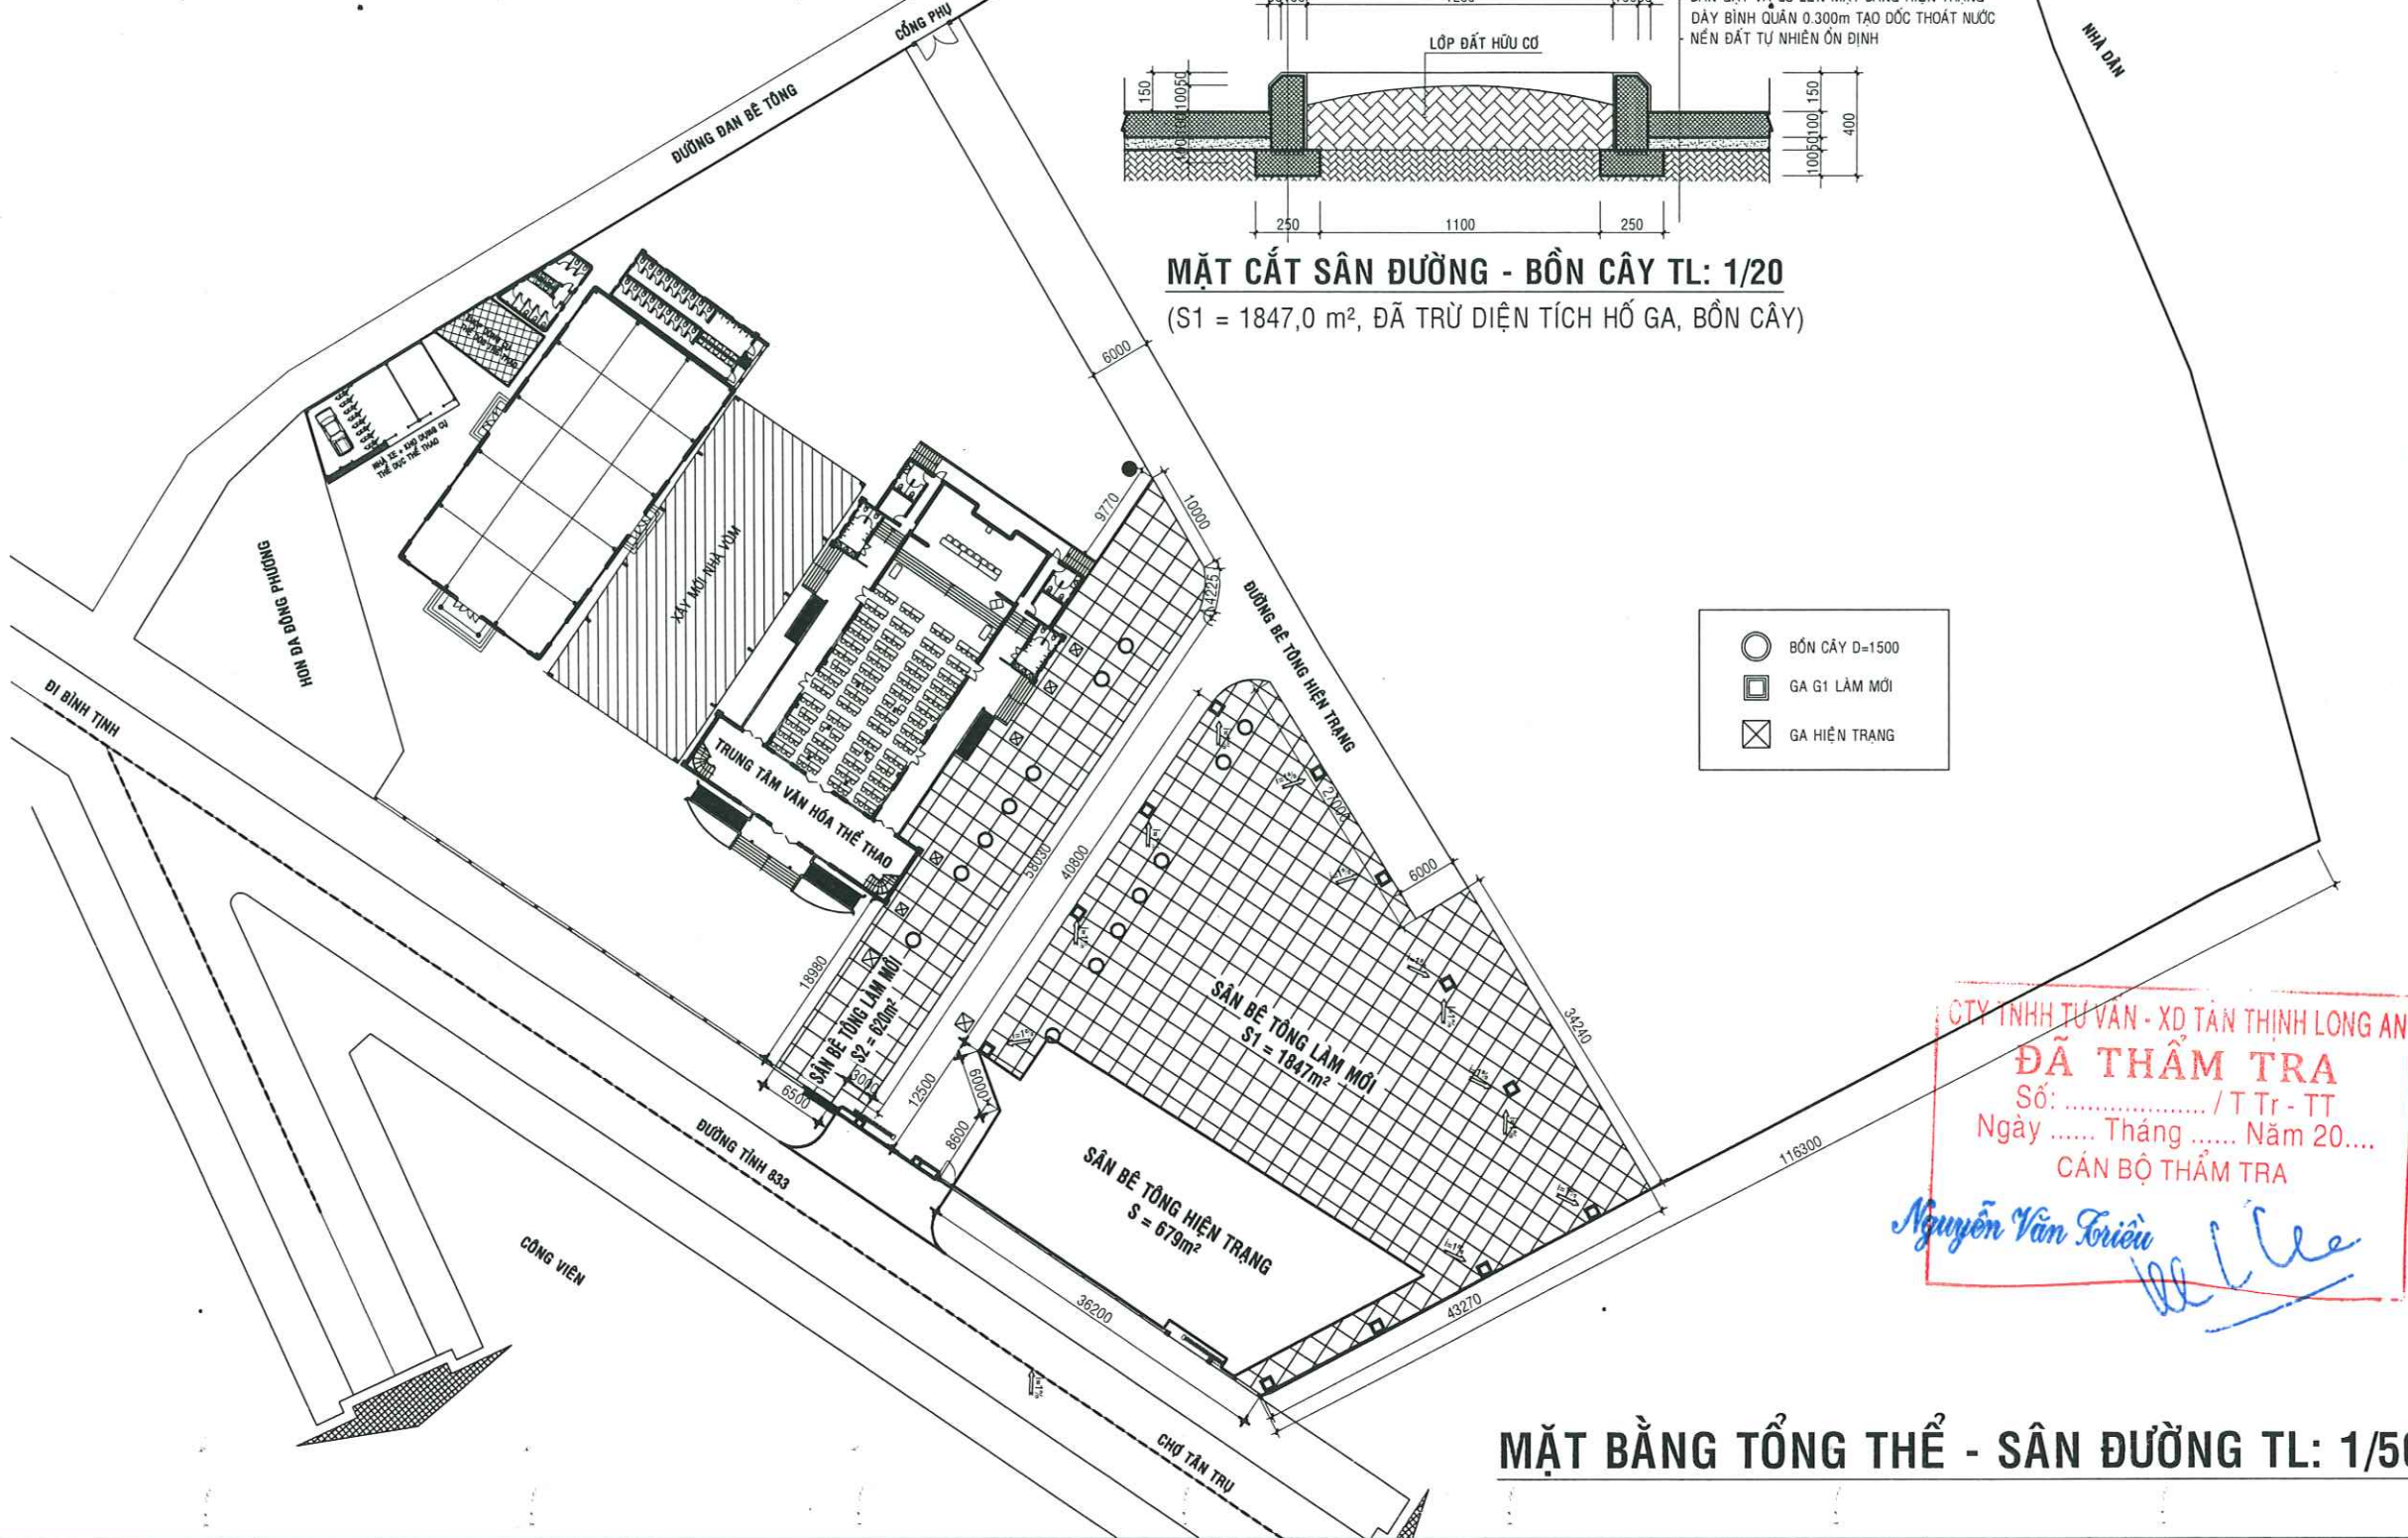

CTY TNHH TƯ VẤN - XD TÂN THỊNH LONG AN
ĐÃ THẨM TRA
Số: / T Tr - TT
Ngày Tháng Năm 20....
CÁN BỘ THẨM TRA
Nguyễn Văn Triều

MẶT BẰNG TỔNG THỂ - SÂN ĐƯỜNG TL: 1/500

TÊN CÔNG TRÌNH - PROJECT:	
TRUNG TÂM CUNG ỨNG DỊCH VỤ SỰ NGHIỆP CÔNG	
HẠNG MỤC: XÂY DỰNG NHÀ VÔM, BÉ TÔNG SÂN ĐƯỜNG, THOÁT NƯỚC, NHÀ BẢO VỆ, NHÀ VỆ SINH.	
ĐỊA ĐIỂM XD: ẤP BÌNH HOÀ, XÃ TÂN TRƯ, TỈNH TÂY NINH	
CHỦ ĐẦU TƯ:	
GIAI ĐOẠN THỰC HIỆN:	
HỒ SƠ THIẾT KẾ KỸ THUẬT	
ĐƠN VỊ THIẾT KẾ - DESIGNED BY:	
 CÔNG TY TNHH XÂY DỰNG AN LẠC MỸ	
ĐỊA CHỈ: SỐ 327B, ĐƯỜNG ĐỒ TƯỜNG TỰ, ẤP HỘI XUÂN, XÃ TÂN VU, TỈNH TÂY NINH	
DIỆN TÍCH ĐẤT: 9987, 95-04-05	
GIÁM ĐỐC - MANAGER CÔNG TY TNHH XÂY DỰNG AN LẠC MỸ XS. TRẦN VĂN QUI CHỦ TRÌ - HEAD OF SECTION	
KTS. TRẦN HỮU VINH THIẾT KẾ - DESIGNED	<i>Trần Hữu Vinh</i>
KTS. TRẦN HỮU VINH VẼ - DRAWING BY	<i>Trần Hữu Vinh</i>
KS. TRẦN VĂN SANG KIỂM BM - CHECK BY	<i>Trần Văn Sang</i>
KS. NGUYỄN THANH HOÀNG THƯ TÊN BẢN VẼ - DRAWING TITLE:	
MẶT BẰNG TỔNG THỂ SÂN ĐƯỜNG	
BẢN VẼ SỐ-DRAWING NO:	BẢN VẼ KIẾN TRÚC
	14/16
HOÀN THÀNH-ISSUE DATE:	SỐ:/TK.2026
	NGÀY.....THÁNG.....NĂM 2026
CHỈNH SỬA LẦN:	

HỆ THỐNG THOÁT NƯỚC MƯA NGOÀI NHÀ

- ☐ HỒ GA XÂY MỚI.
— CỐNG THOÁT NƯỚC BTLT Ø300 (RUNG ÉP H10-X60, CHIỀU DÀI 4.0m/ĐOẠN) L= 139m.
— GA G1 (1000x1000x1200), SỐ LƯỢNG: 12 GA.
— TOÀN BỘ GA CÓ LỖ THU NƯỚC Ø30, a150.

BẢNG THỐNG KÊ KHỐI LƯỢNG CÂY XANH

STT	KÝ HIỆU	TÊN CÂY	QUY CÁCH	ĐƠN VỊ	SỐ LƯỢNG
1	✱	CÂY CAU TA	CAO 3m; ĐƯỜNG KÍNH 25cm	CÂY	07
2	○	BÓN CÂY D=1500	CAO 0.15m; ĐƯỜNG KÍNH 150cm	CẤU KIỆN	14

GHI CHÚ PHÂN BÓN TRỒNG CÂY

- PHÂN BÓN HỮU CƠ (GỒM SƠ DỪA, TRO TRẤU, PHÂN VI SINH...),
- ĐỊNH MỨC BÌNH QUÂN: 2KG/M², CHIỀU DÂY BÌNH QUÂN LỚP PHÂN HỮU CƠ LÀ 0.2M.

MẶT BẰNG TỔNG THỂ - CÂY XANH - THOÁT NƯỚC
TL: 1/500

TÊN CÔNG TRÌNH - PROJECT:

TRUNG TÂM CUNG ỨNG
DỊCH VỤ SỰ NGHIỆP CÔNG

HẠNG MỤC: XÂY DỰNG NHÀ VÔM, BÊ TÔNG SÂN ĐƯỜNG,
THOÁT NƯỚC, NHÀ BẢO VỆ, NHÀ VỆ SINH.
ĐỊA ĐIỂM XD: ẤP BÌNH HOÀ, XÃ TÂN TRƯ, TỈNH TÂY NINH

CHỦ ĐẦU TƯ:

GIẢI ĐOẠN THỰC HIỆN:

HỒ SƠ THIẾT KẾ KỸ THUẬT

ĐƠN VỊ THIẾT KẾ - DESIGNED BY:

CÔNG TY TNHH XÂY DỰNG
AN LẠC MỸ

ĐỊA CHỈ SỐ 327B, ĐƯỜNG ĐỒ TƯỜNG TỰ, ẤP HỘI XUÂN,
XÃ TÂN VŨ, TỈNH TÂY NINH
DIỆN THOẠI: 0937.95.04.05

GIÁM ĐỐC - MANAGER

TNHH

XÂY DỰNG

AN LẠC MỸ

KS. TRẦN VĂN DUY

CHỦ TRÌ - HEAD OF SECTION

KS. TRẦN THIỆU

THIẾT KẾ - DESIGNED

KS. TRẦN THIỆU

VẼ - DRAWING BY

KS. TRẦN VĂN SANG

KIỂM BÀN - CHECK BY

KS. NGUYỄN THANH HOÀNG THƯ

TÊN BẢN VẼ - DRAWING TITLE:

MẶT BẰNG TỔNG THỂ
CÂY XANH - THOÁT NƯỚC

BẢN VẼ SỐ-DRAWING NO:

BẢN VẼ KIẾN TRÚC

15/16

HOÀN THÀNH-ISSUE DATE:

SỐ:/TK.2026

CHÍNH SỬA LẦN:

NGÀY.....THÁNG.....NĂM 2026

TÊN CÔNG TRÌNH - PROJECT:

TRUNG TÂM CUNG ỨNG
DỊCH VỤ SỰ NGHIỆP CÔNG

HẠNG MỤC: XÂY DỰNG NHÀ VÔM, BÊ TÔNG SÂN ĐƯỜNG,
THOÁT NƯỚC, NHÀ BẢO VỆ, NHÀ VỆ SINH.
ĐỊA ĐIỂM XÂY DỰNG: ẤP BÌNH HÒA, XÃ TÂN TRƯ, TỈNH TÂY NINH

CHỦ ĐẦU TƯ:

GIẢI ĐOẠN THỰC HIỆN:

HỒ SƠ THIẾT KẾ KỸ THUẬT

ĐƠN VỊ THIẾT KẾ - DESIGNED BY:

CÔNG TY TNHH XÂY DỰNG
AN LẠC MỸ

ĐỊA CHỈ: SỐ 3278, ĐƯỜNG ĐỒ TƯỜNG TỰ, ẤP HỘI XUÂN,
XÃ TÂN VĂN, HUYỆN TÂN TRƯ, TỈNH TÂY NINH
DIỆN THOẠI: 0937-95 64 06

ĐIỂM ĐỌC BẢN VẼ
TNHH
XÂY DỰNG
AN LẠC MỸ

KS. TRẦN VĂN QUÍ
CHỦ TRÌ - HEAD OF SECTION

KS. TRẦN THIỆU
THIẾT KẾ - DESIGNED

KS. TRẦN THIỆU
VẼ - DRAWING BY

KS. TRẦN VĂN SANG
KIỂM BÀN - CHECK BY

KS. NGUYỄN THANH HOÀNG THƯ
TÊN BẢN VẼ - DRAWING TITLE:

CHI TIẾT GA - CỐNG

BẢN VẼ SỐ-DRAWING NO:


BẢN VẼ KIẾN TRÚC

16/16


HOÀN THÀNH-ISSUE DATE:

SỐ:/TK.2026
NGÀY.....THÁNG.....NĂM 2026


CHỈNH SỬA LẦN:

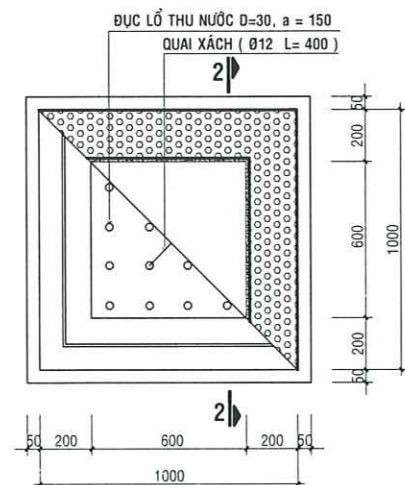


G1 (1000x1000x1200) TL: 1/20

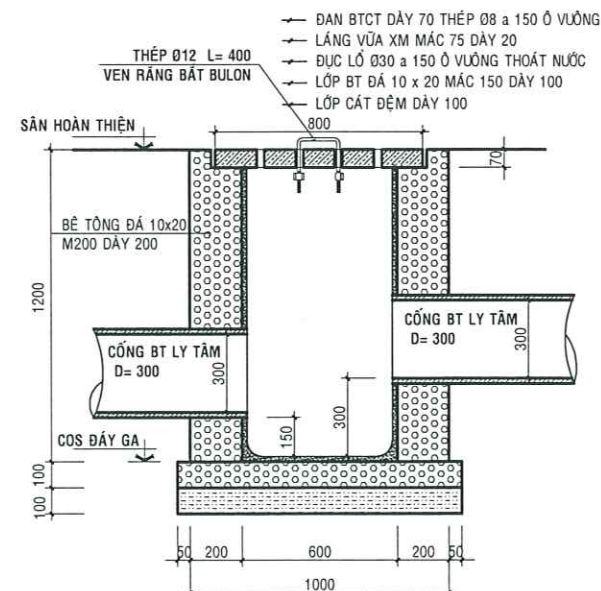

MẶT CẮT 2-2 TL: 1/20

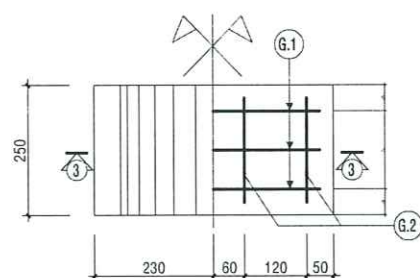


CHI TIẾT GỐI CỐNG D300, TỶ LỆ 1/10

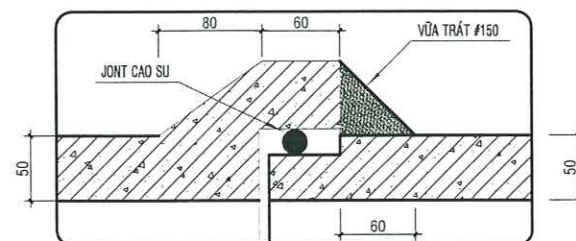


MẶT CẮT 3 - 3 TL: 1/10


- 01 - CỐNG BTCT LT 0300.
- GỐI CỐNG ĐÚC SẴN.
- LỚP BÊ TÔNG 1x2 MAC150.
- LỚP CÁT ĐỆM
- 02 - CỐNG BTCT LT 0300.
- NỀN CÁT ĐÁM CHẶT.

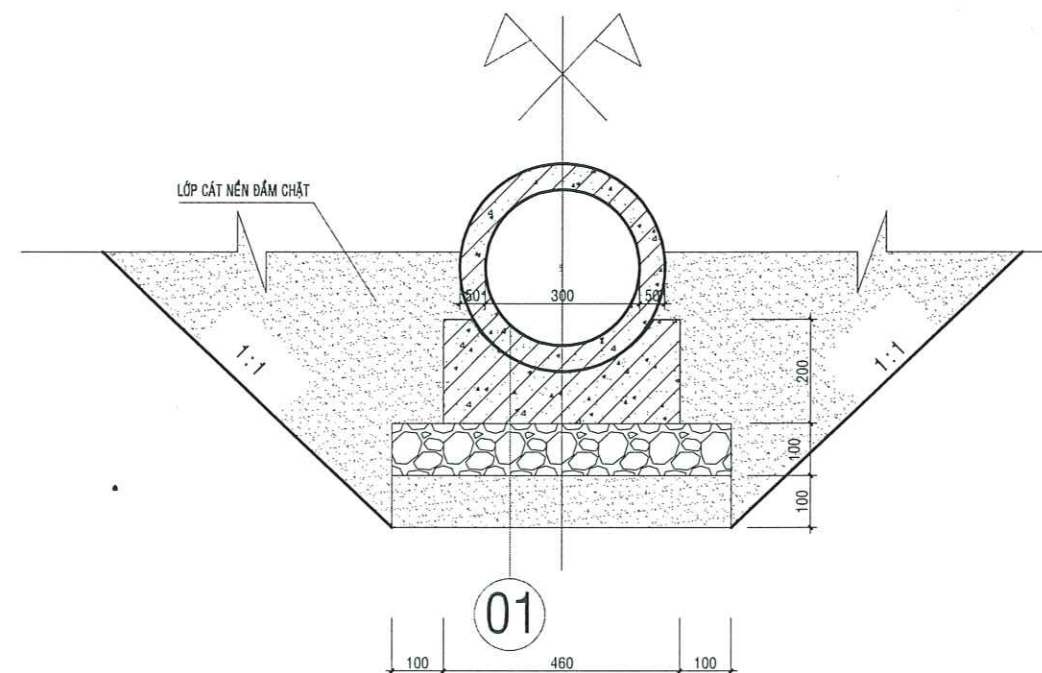

MẶT CẮT 1 - 1. TỶ LỆ 1/25

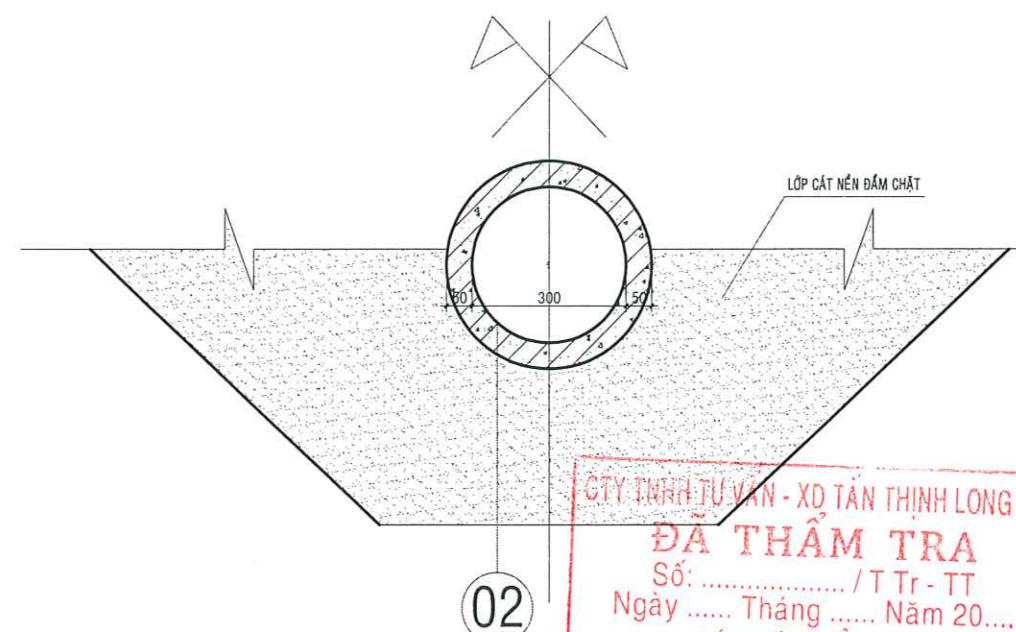


MẶT CẮT 2 - 2. TỶ LỆ 1/25

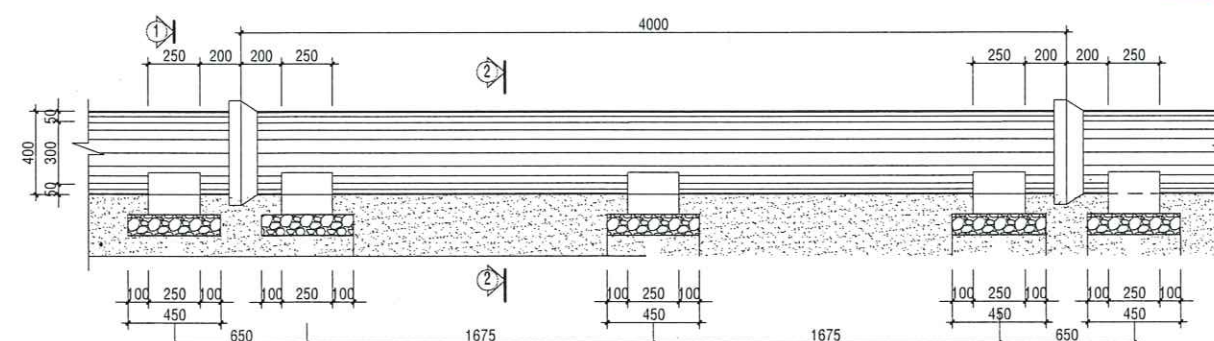


CHI TIẾT ĐOẠN CỐNG BTCT D300 (RUNG ÉP H10-X60), TỶ LỆ 1/25

- GHI CHÚ
- BÌNH CHỮA CHÁY ABC MFZ8kg
 - BÌNH CHỮA CHÁY Co2, 5kg
 - GIÁ ĐỖ 2 BÌNH CHỮA CHÁY + BẢNG TIÊU LỆNH
 - NÉT DÂY ĐIỆN ĐI ẨM TRÊN TRẦN (TƯỜNG)
 - NÉT DÂY ĐIỆN ẨM NỀN (ẨM SÀN)


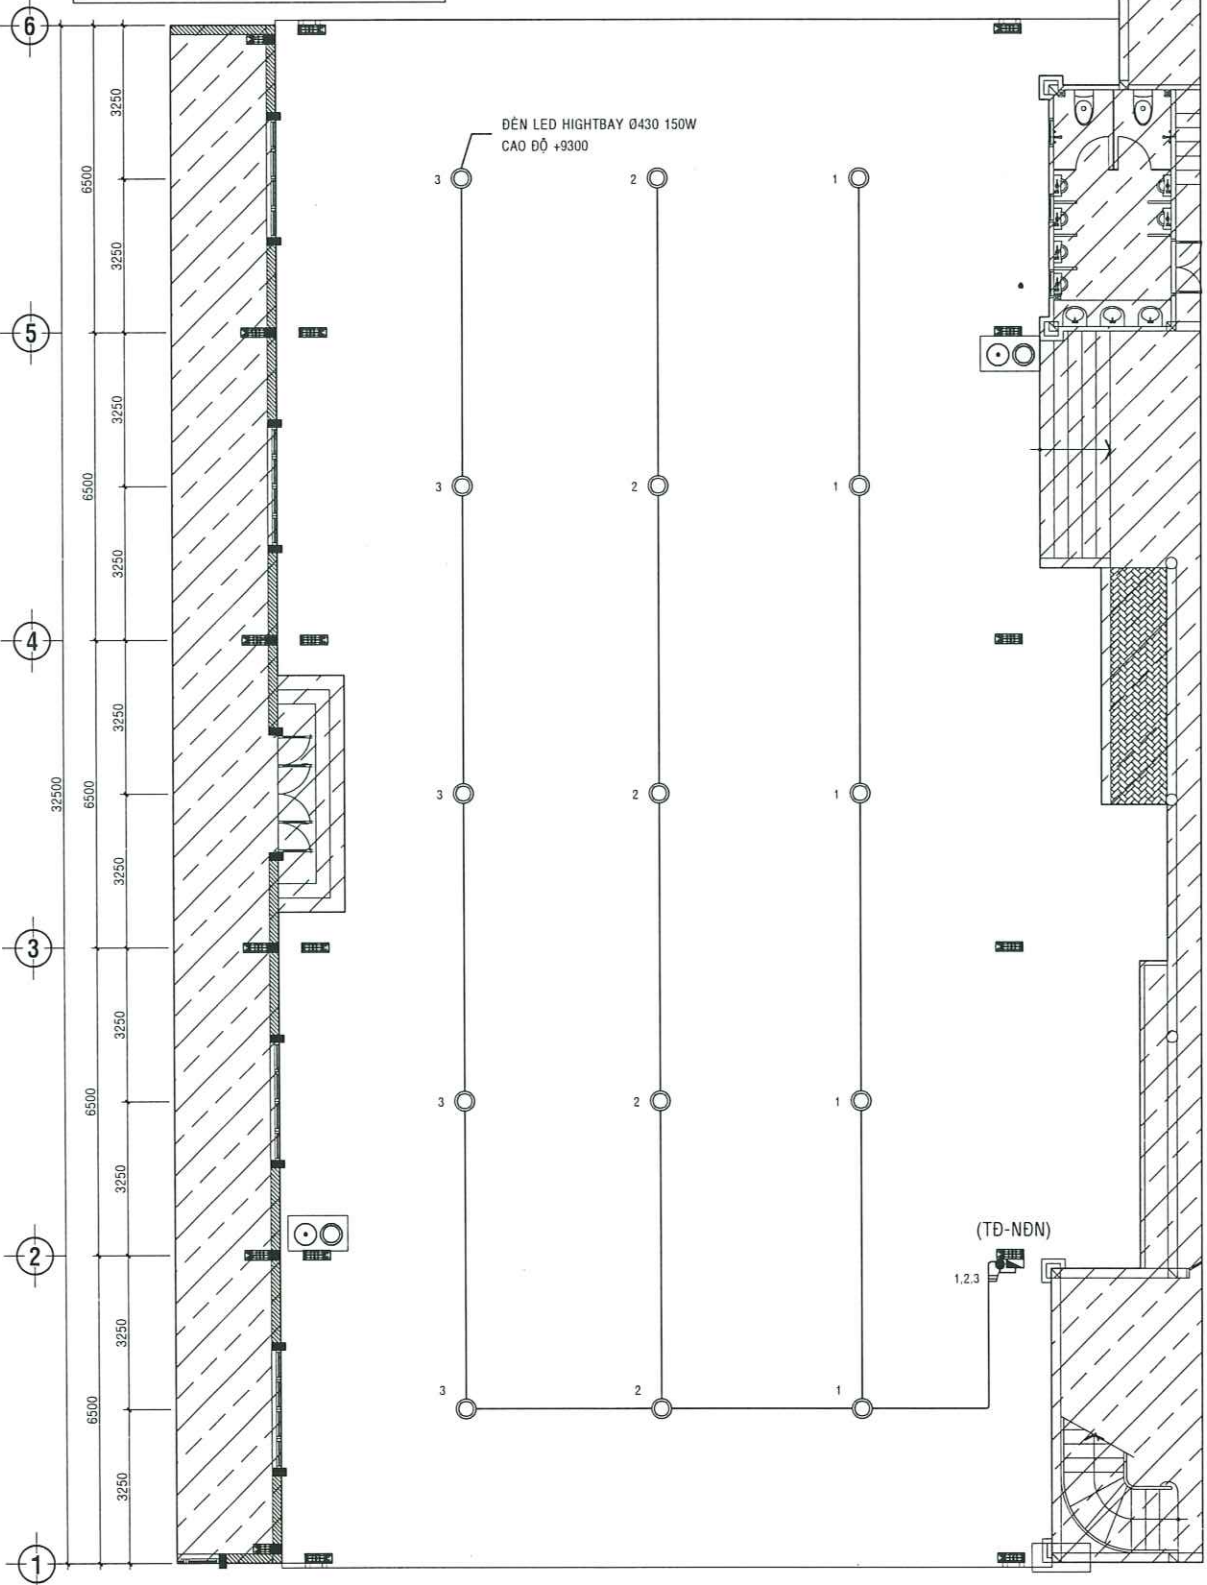


MẶT BẰNG BỐ TRÍ CHIẾU SÁNG NHÀ VÒM TL: 1/100

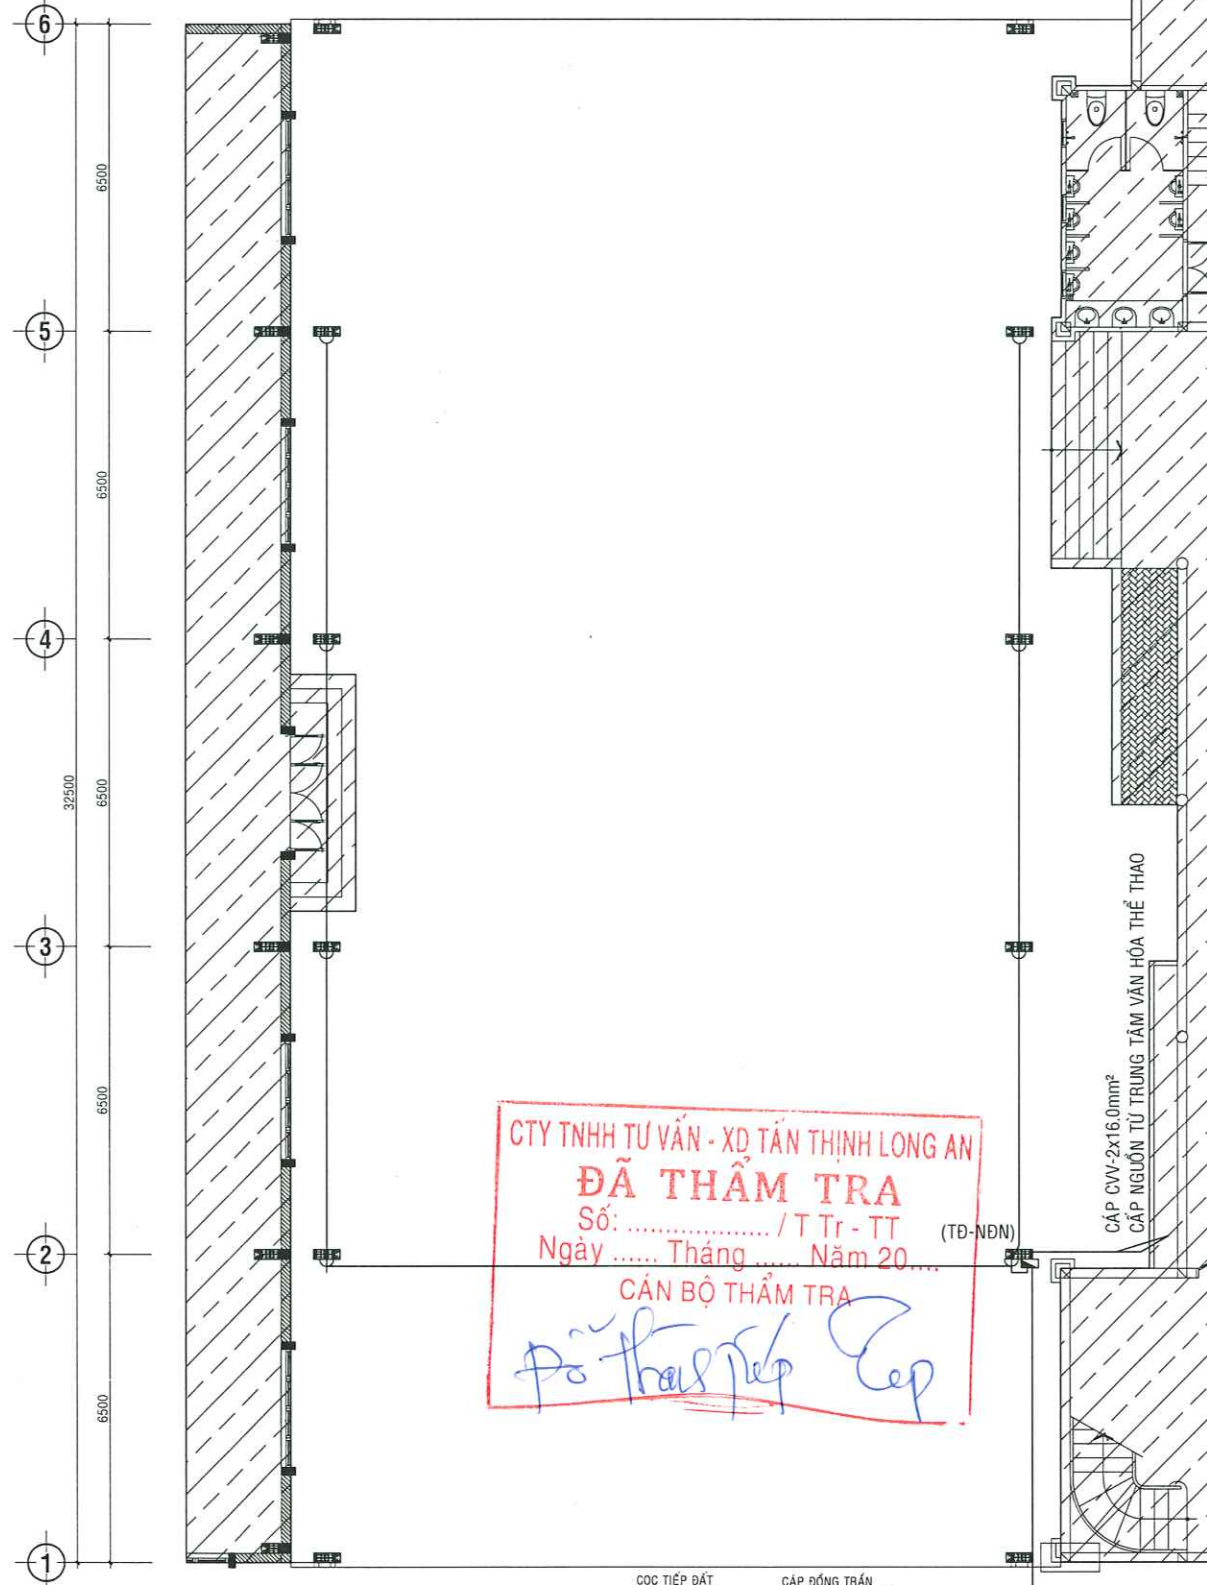


MẶT BẰNG BỐ TRÍ Ồ CẨM NHÀ VÒM TL: 1/100

TÊN CÔNG TRÌNH - PROJECT:	
TRUNG TÂM CUNG ỨNG DỊCH VỤ SỰ NGHIỆP CÔNG	
HẠNG MỤC: XÂY DỰNG NHÀ VÒM, BÊ TÔNG SÂN ĐƯỜNG, THOÁT NƯỚC, NHÀ BẢO VỆ, NHÀ VỆ SINH.	
ĐỊA ĐIỂM XD: ẤP BÌNH HOÀ, XÃ TÂN TRỤ, TỈNH TÂY NINH	
CHỦ ĐẦU TƯ:	
GIAI ĐOẠN THỰC HIỆN:	
HỒ SƠ THIẾT KẾ KỸ THUẬT	
ĐƠN VỊ THIẾT KẾ - DESIGNED BY:	
CÔNG TY TNHH XÂY DỰNG AN LẠC MỸ	
ĐỊA CHỈ: SỐ 027B, ĐƯỜNG ĐỒ TƯỜNG TỰ, ẤP HỘI XUÂN, XÃ TÂN VU, TỈNH TÂY NINH	
DIỆN THOẠI: 0937.95.04.05	
GIÁM ĐỐC - MANAGER	
XÂY DỰNG AN LẠC MỸ	
KS. TRẦN VĂN QUI	
CHỦ TRÌ - HEAD OF SECTION	
KS. BÙI LÊ DUY	
THIẾT KẾ - DESIGNED	
KS. NGUYỄN BẢO DUY	
VẼ - DRAWING BY	
KS. NGUYỄN BẢO DUY	
KIỂM BM - CHECK BY	
KS. NGUYỄN THANH HOÀNG THƯ	
TÊN BẢN VẼ - DRAWING TITLE:	
MẶT BẰNG BỐ TRÍ CHIẾU SÁNG	
MẶT BẰNG BỐ TRÍ Ồ CẨM	
BẢN VẼ SỐ-DRAWING NO:	BẢN VẼ ĐIỆN
	01/03
HOÀN THÀNH-ISSUE DATE:	SỐ:/TK.2026
	NGÀY.....THÁNG.....NĂM 2026
CHÍNH SỬA LẦN:	

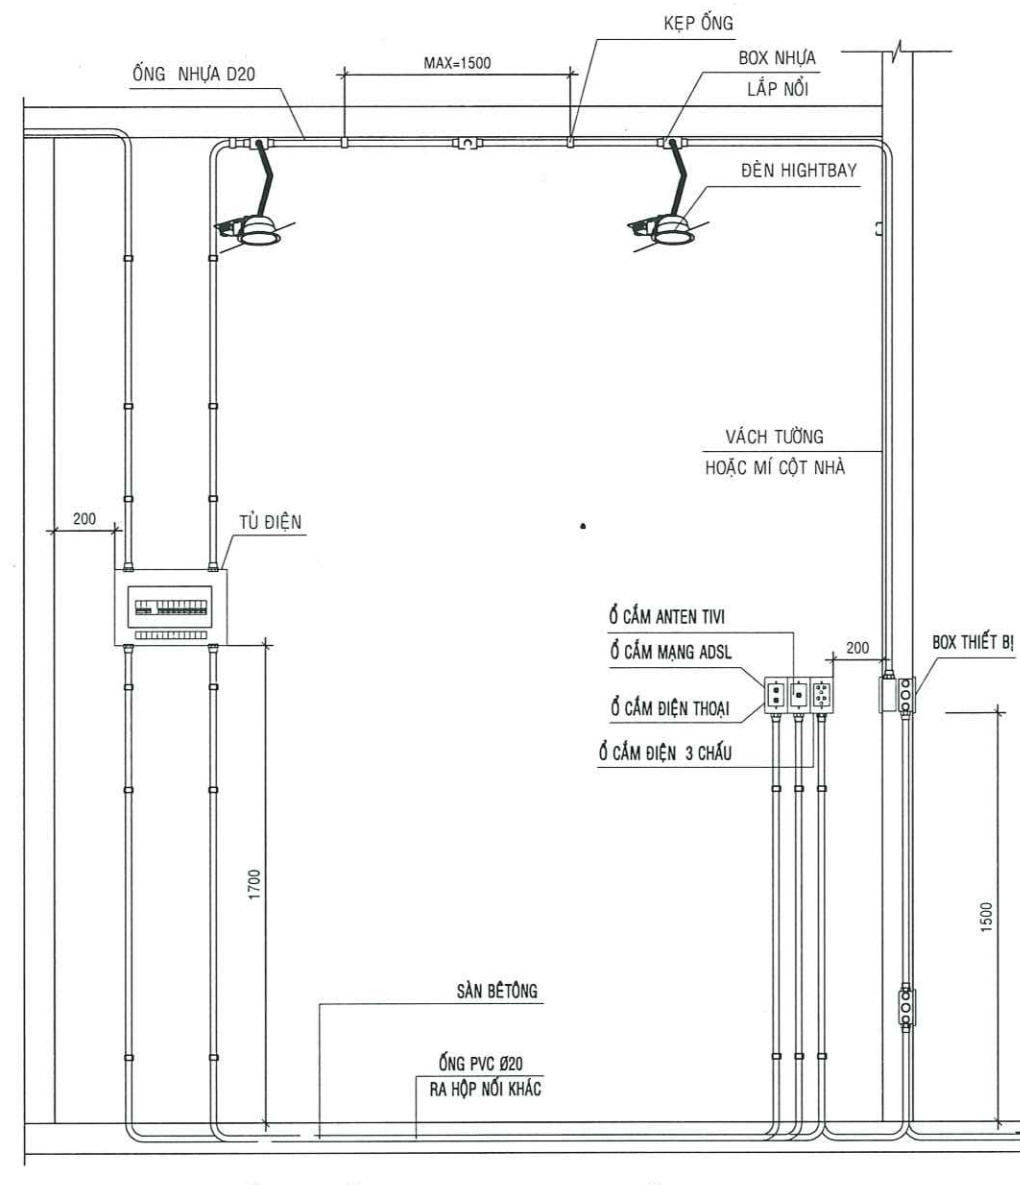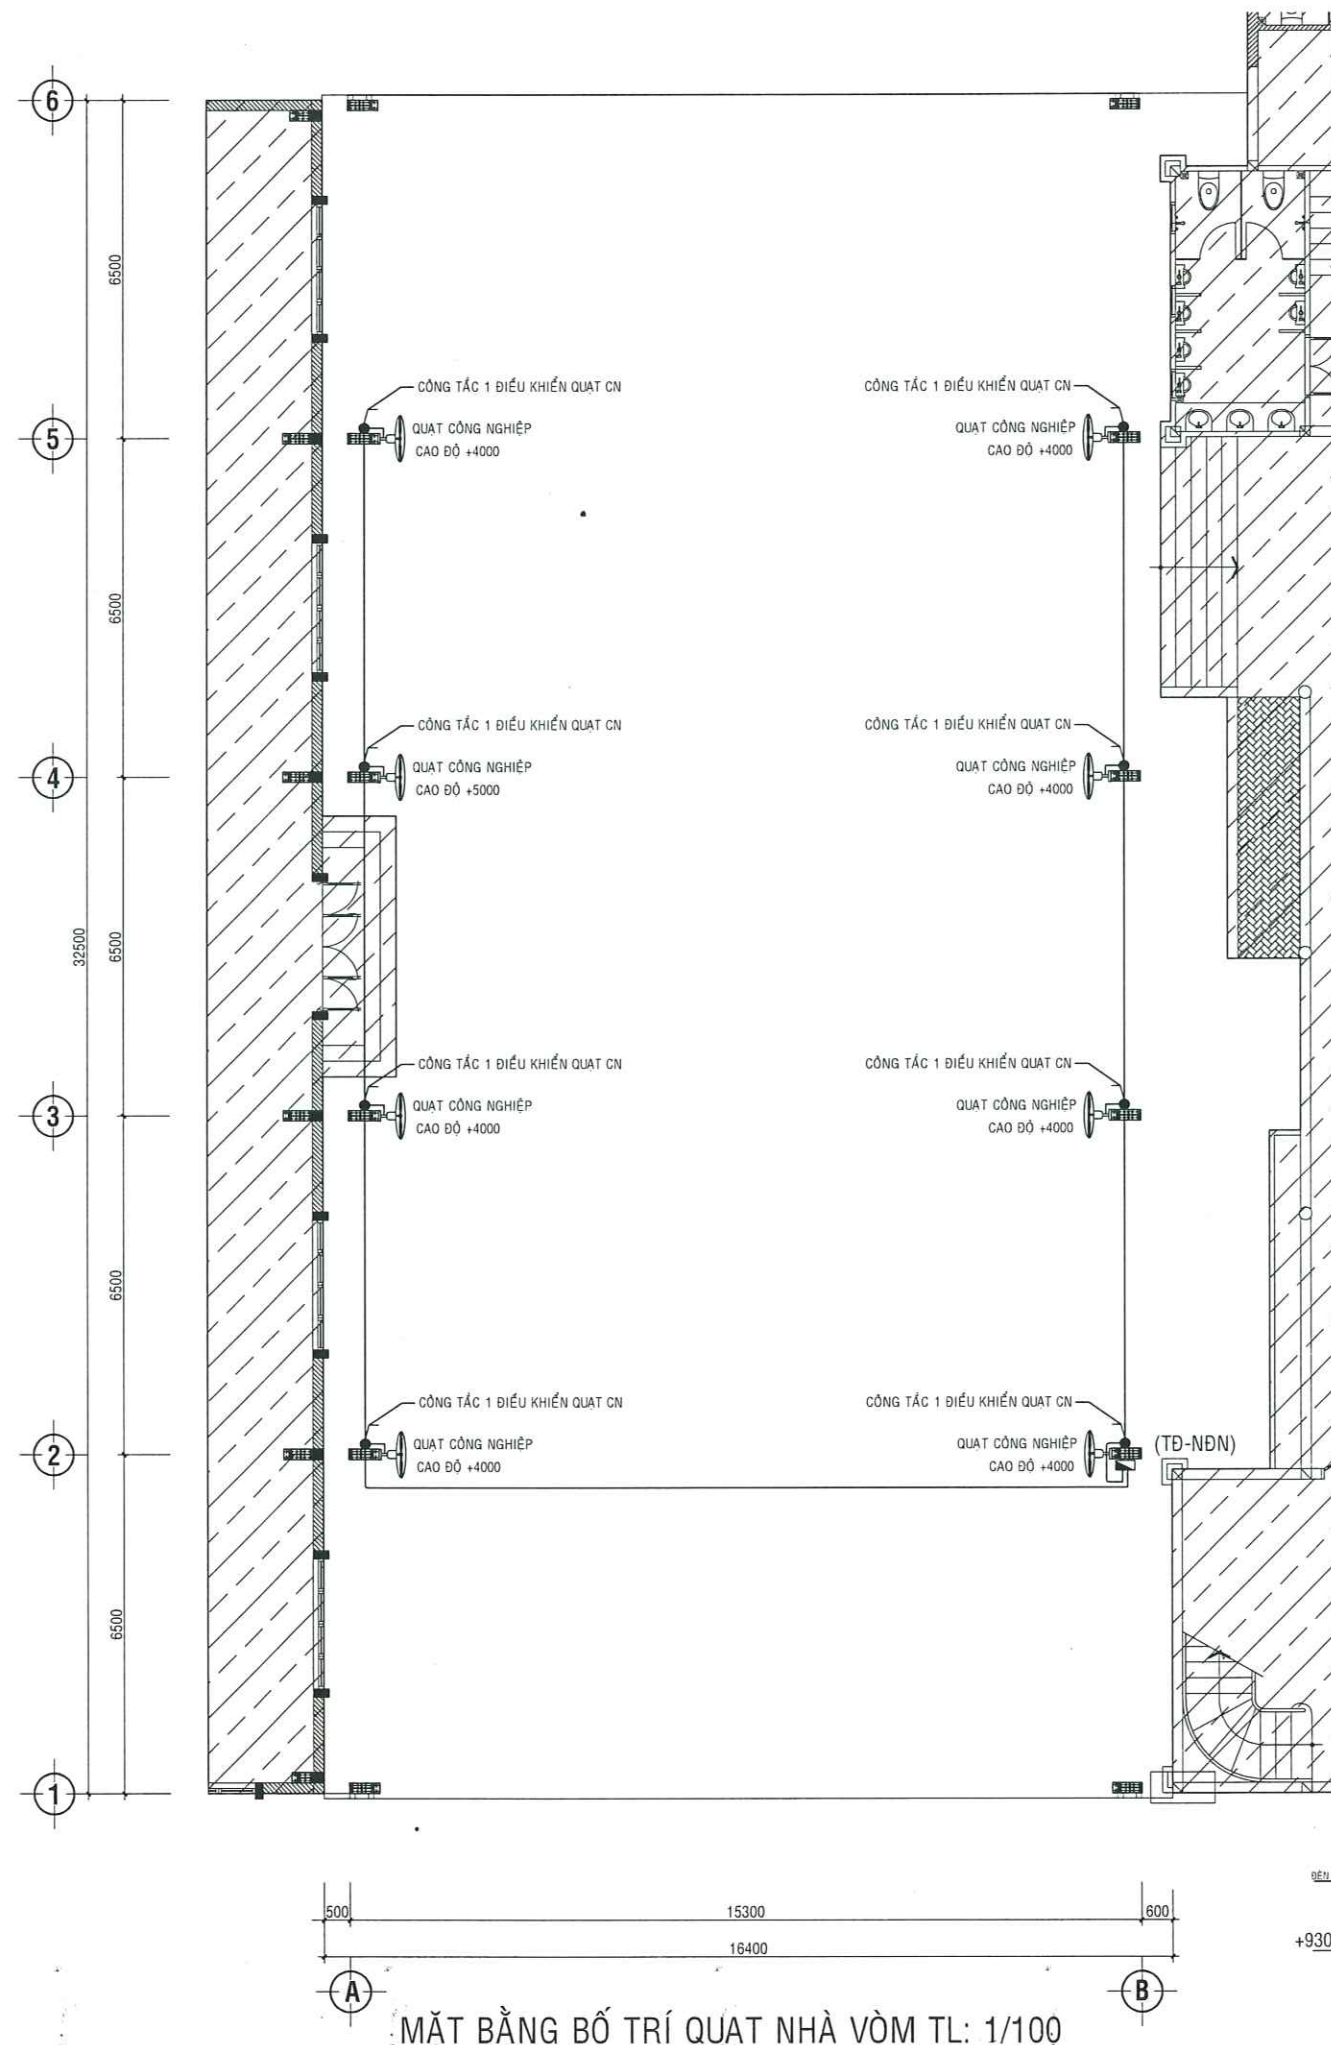

CHI TIẾT LẮP ĐẶT THIẾT BỊ ĐIỆN

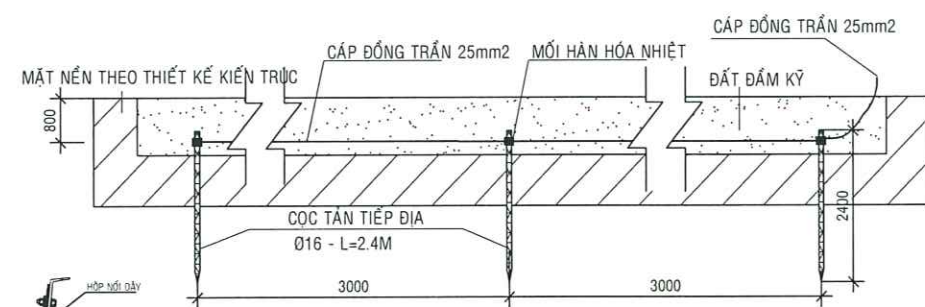

CHI TIẾT NỐI ĐẤT

CTY TNHH TƯ VẤN - XÂY DỰNG THỊNH LONG AN
ĐÃ THẨM TRA
Số: / T Tr - TT
Ngày Tháng Năm 20....
CÁN BỘ THẨM TRA
Đỗ Thái Tiếp



CHI TIẾT LẮP ĐẶT ĐÈN TREO

TÊN CÔNG TRÌNH - PROJECT:

TRUNG TÂM CUNG ỨNG DỊCH VỤ SỰ NGHIỆP CÔNG

HẠNG MỤC: XÂY DỰNG NHÀ VÒM, BÊ TÔNG SÂN ĐƯỜNG,
THOÁT NƯỚC, NHÀ BẢO VỆ, NHÀ VỆ SINH.
ĐỊA ĐIỂM XD: ẤP BÌNH HOÀ, XÃ TÂN TRƯ, TỈNH TÂY NINH

CHỦ ĐẦU TƯ:

GIẢI ĐOẠN THỰC HIỆN:

HỒ SƠ THIẾT KẾ KỸ THUẬT

ĐƠN VỊ THIẾT KẾ - DESIGNED BY:

CÔNG TY TNHH XÂY DỰNG
AN LẠC MỸ

ĐỊA CHỈ: SỐ 3278, ĐƯỜNG ĐỒ TƯỜNG TỰ, ẤP HỘI XUÂN,
XÃ TÂN QUÝ, HUYỆN TÂY NINH
ĐIỆN THOẠI: 0937. 95 04.05

GIÁM ĐỐC / MANAGER

TNNH

XÂY DỰNG

AN LẠC MỸ

TỈNH TÂY NINH

KS. TRẦN VĂN QUÍ

CHỦ TRƯỞNG - HEAD OF SECTION

KS. BÙI LÊ DUY

THIẾT KẾ - DESIGNED

KS. NGUYỄN BẢO DUY

VẼ - DRAWING BY

KS. NGUYỄN BẢO DUY

KIỂM BÀN - CHECK BY

KS. NGUYỄN THANH HOÀNG THƯ

TÊN BẢN VẼ - DRAWING TITLE:

MẶT BẰNG BỐ TRÍ QUẠT
CHI TIẾT LẮP ĐẶT THIẾT BỊ

BẢN VẼ SỐ-DRAWING NO:


BẢN VẼ ĐIỆN

02/03

HOÀN THÀNH-ISSUE DATE:

SỐ:/TK.2026
NGÀY.....THÁNG.....NĂM 2026

CHỈNH SỬA LẦN:

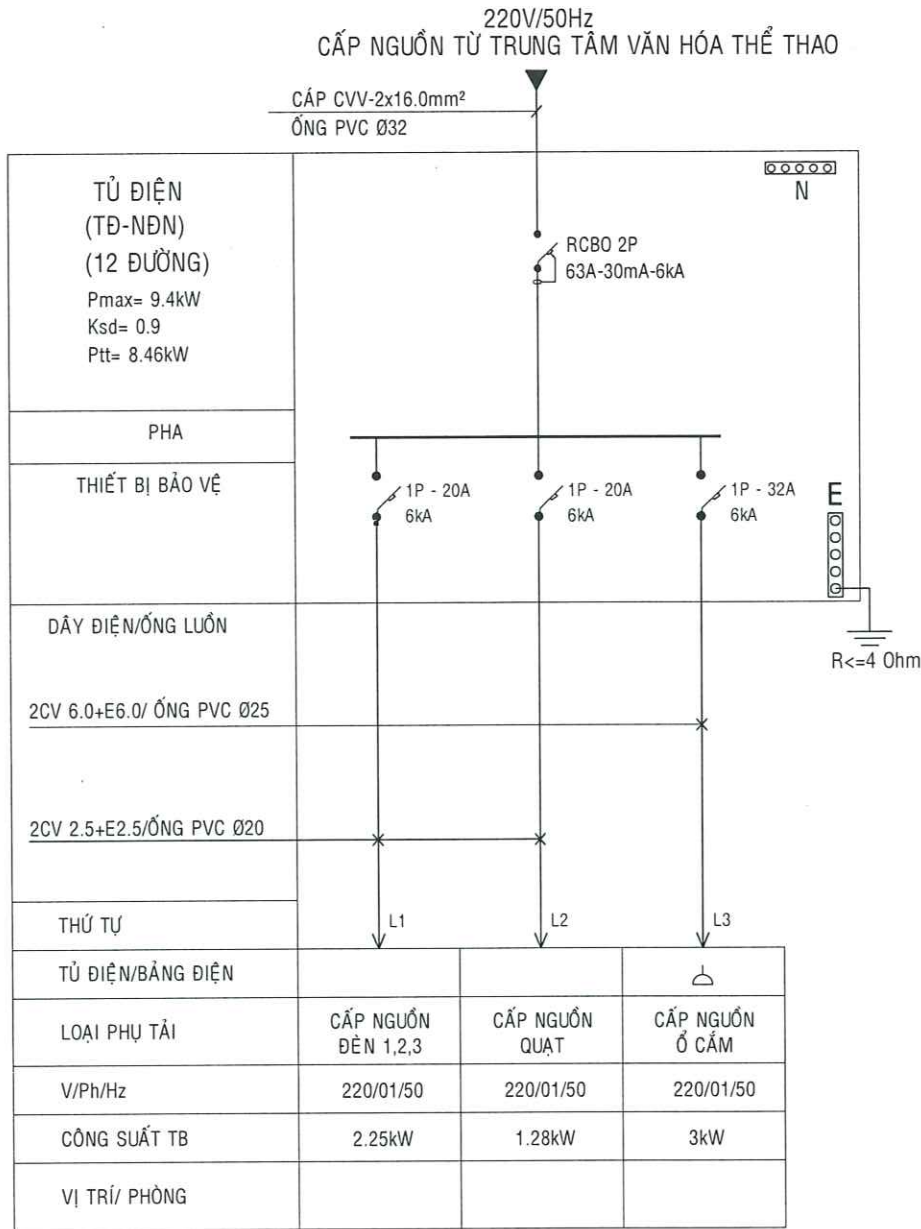

SƠ ĐỒ NGUYÊN LÝ TỦ ĐIỆN NHÀ ĐA NĂNG

BẢNG THỐNG KÊ THIẾT BỊ

STT	KÍ HIỆU	TÊN THIẾT BỊ	ĐƠN VỊ TÍNH	SỐ LƯỢNG
1	○	ĐÈN LED HIGHTBAY Ø430 150W	BỘ	15
2	☙	QUẠT CÔNG NGHIỆP 160W	BỘ	8
3	⏏	Ổ CẮM ĐÔI 3 CỰC	CÁI	8
4	⚡	1 CÔNG TẮC 1 CHIỀU + MẶT 1 (CÔNG TẮC 16A)	BỘ	8
5	⚡	3 CÔNG TẮC 1 CHIỀU + MẶT 3 (CÔNG TẮC 16A)	BỘ	1
6	☑	TỦ ĐIỆN 12 ĐƯỜNG	BỘ	1
7	⚡	RCCB 2P - 63A DÒNG RỎ 30mA, DÒNG CẮT 6KA	CÁI	1
8	⚡	MCB 1P - 32A DÒNG CẮT 6KA	CÁI	1
9	⚡	MCB 1P - 20A DÒNG CẮT 6KA	CÁI	2
10		DÂY CÁP ĐIỆN CV 2.5mm ²	M	750
11		DÂY CÁP ĐIỆN CV 6.0mm ²	M	280
12		DÂY CÁP ĐIỆN CXV 2x16mm ² (DỰ KIẾN)	M	40
13		ỐNG ĐIỆN NHỰA PVC Ø20	M	185
14		ỐNG ĐIỆN NHỰA PVC Ø25	M	70
15		ỐNG ĐIỆN NHỰA PVC Ø32	M	40

STT	KÍ HIỆU	TÊN THIẾT BỊ	ĐƠN VỊ TÍNH	SỐ LƯỢNG
16		KEP C	CÁI	295
17		ỐNG NỐI TRƠN CÁC LOẠI	CÁI	98
18		ĐẾ CÔNG TẮC - Ổ CẮM	CÁI	9
19		ĐẤU NỐI VEN RĂNG	CÁI	21
20		HỘP TRƠN ẨM CÁC LOẠI	CÁI	23
21		HỘP NỐI DÂY VUÔNG CÁC LOẠI	CÁI	2
22		CỌC TIẾP ĐẤT Ø16 L=2.4M	CỌC	3
23		CÁP ĐỒNG TRẦN 25MM ²	M	15
24		MỐI HÀN HÓA NHIỆT	MỐI	3

STT	KÍ HIỆU	TÊN THIẾT BỊ	ĐƠN VỊ TÍNH	SỐ LƯỢNG
1	○	BÌNH CO2 T5	BÌNH	2
2	⊙	BÌNH ABCMLFZ 8	BÌNH	2
3	—	NỘI QUY + TIÊU LỆNH CHỮA CHÁY	BỘ	2
4		GIÁ ĐỠ BÌNH CHỮA CHÁY	BỘ	2

THUYẾT MINH :

- * ĐIỆN LƯỚI CUNG CẤP 1 PHA XOAY CHIỀU 220/380V, LẤY NGUỒN TỪ TTVH THỂ THAO
- * CÔNG SUẤT TÍNH TOÁN P_{tt} = 8.46 KW
- * TỦ ĐIỆN LẮP NỔI, LẮP CAO ĐỘ + 1700 (XEM CHI TIẾT)
- * CÔNG TẮC LẮP NỔI, LẮP CAO ĐỘ + 1500 (XEM CHI TIẾT)
- * Ổ CẮM LẮP NỔI, LẮP CAO ĐỘ + 1500 (XEM CHI TIẾT)
- * NỔI ĐẤT VỎ TỦ R< 4 Ohm
- * DÂY ĐIỆN ĐI TRONG ỐNG LẮP NỔI TRÊN TƯỜNG , ẨM TRÊN TRẦN GIẢ
- * DÂY ĐIỆN ĐIỀU KHIỂN THIẾT BỊ ĐÈN, QUẠT 2CV1.5 + E1.5
- * DÂY ĐIỆN Ổ CẮM KÉO DÂY 2CV2.5 + E2.5 , 2CV4 + E4
- * CHỖ NỔI VÀ RẾ NHÁNH DÂY DẪN, CÁP ĐIỆN PHẢI ĐÚNG KỸ THUẬT
- * THI CÔNG HỆ THỐNG PHẢI THEO ĐÚNG CÁC TIÊU CHUẨN HIỆN HÀNH.
- * HƯỚNG CẤP NGUỒN VÀO CÓ THỂ THAY ĐỔI THEO THỰC TẾ
- * HƯỚNG CẤP NGUỒN TÙY THEO ĐIỀU KIỆN THỰC TẾ CÓ THỂ ĐI ẨM HOẶC ĐI NỔI
- * TẠI MỖI VỊ TRÍ QUẠT LẮP MỘC TREO THÉP Ø10
- * QUY ĐỊNH ĐỐI VỚI MÀU DÂY DẪN :
 - DÂY PHA : MÀU ĐỎ
 - DÂY TRUNG TÍNH (N) : MÀU ĐEN
 - DÂY NỐI ĐẤT BẢO VỆ (E) : MÀU XANH SỌC VÀNG
- * TIÊU CHUẨN ÁP DỤNG:
 - QCVN 12:2014/BXD : QUY CHUẨN KỸ THUẬT QUỐC GIA VỀ HỆ THỐNG ĐIỆN CỦA NHÀ Ở VÀ NHÀ CÔNG CỘNG
 - TCXD 9206:2012 : ĐẶT THIẾT BỊ ĐIỆN TRONG NHÀ Ở VÀ CÔNG TRÌNH DẪN DỤNG
 - TCXD 9207:2012 : ĐẶT ĐƯỜNG DÂY DẪN ĐIỆN TRONG NHÀ Ở VÀ CT CÔNG CỘNG

CTY TNHH TƯ VẤN - XD TÂN THỊNH LONG AN
ĐÃ THẨM TRA
Số: / T Tr - TT
Ngày Tháng Năm 20....
CÁN BỘ THẨM TRA
Đỗ Thanh Phú

TÊN CÔNG TRÌNH - PROJECT:

TRUNG TÂM CUNG ỨNG DỊCH VỤ SỰ NGHIỆP CÔNG

HẠNG MỤC: XÂY DỰNG NHÀ VOM, BÊ TÔNG SÂN ĐƯỜNG,
THOÁT NƯỚC, NHÀ BẢO VỆ, NHÀ VỆ SINH.
ĐỊA ĐIỂM XD: ẤP BÌNH HOÀ, XÃ TÂN TRỤ, TỈNH TÂY NINH

CHỦ ĐẦU TƯ:

GIẢI ĐOẠN THỰC HIỆN:

HỒ SƠ THIẾT KẾ KỸ THUẬT

ĐƠN VỊ THIẾT KẾ - DESIGNED BY:

CÔNG TY TNHH XÂY DỰNG
AN LẠC MỸ

ĐỊA CHỈ SỐ 327B, ĐƯỜNG ĐỖ TƯỜNG TỰ, ẤP HỘI XUÂN,
XÃ TÂN VU, TỈNH TÂY NINH
DIỆN TÍCH: 9937.96 04.05

GIÁM ĐỐC - MANAGER

XÂY DỰNG

AN LẠC MỸ

KS. TRẦN VĂN QUI

CHỦ TRÌ - HEAD OF SECTION

KS. BÙI LÊ DUY

THIẾT KẾ - DESIGNED

KS. NGUYỄN BẢO DUY

VẼ - DRAWING BY

KS. NGUYỄN BẢO DUY

KIỂM BM - CHECK BY

KS. NGUYỄN THANH HOÀNG THƯ

TÊN BẢN VẼ - DRAWING TITLE:

SƠ ĐỒ NGUYÊN LÝ THUYẾT MINH, THỐNG KÊ

BẢN VẼ SỐ-DRAWING NO:

BẢN VẼ ĐIỆN


03/03

HOÀN THÀNH-ISSUE DATE:

SỐ:/TK.2026

NGÀY.....THÁNG.....NĂM 2026

CHỈNH SỬA LẦN:

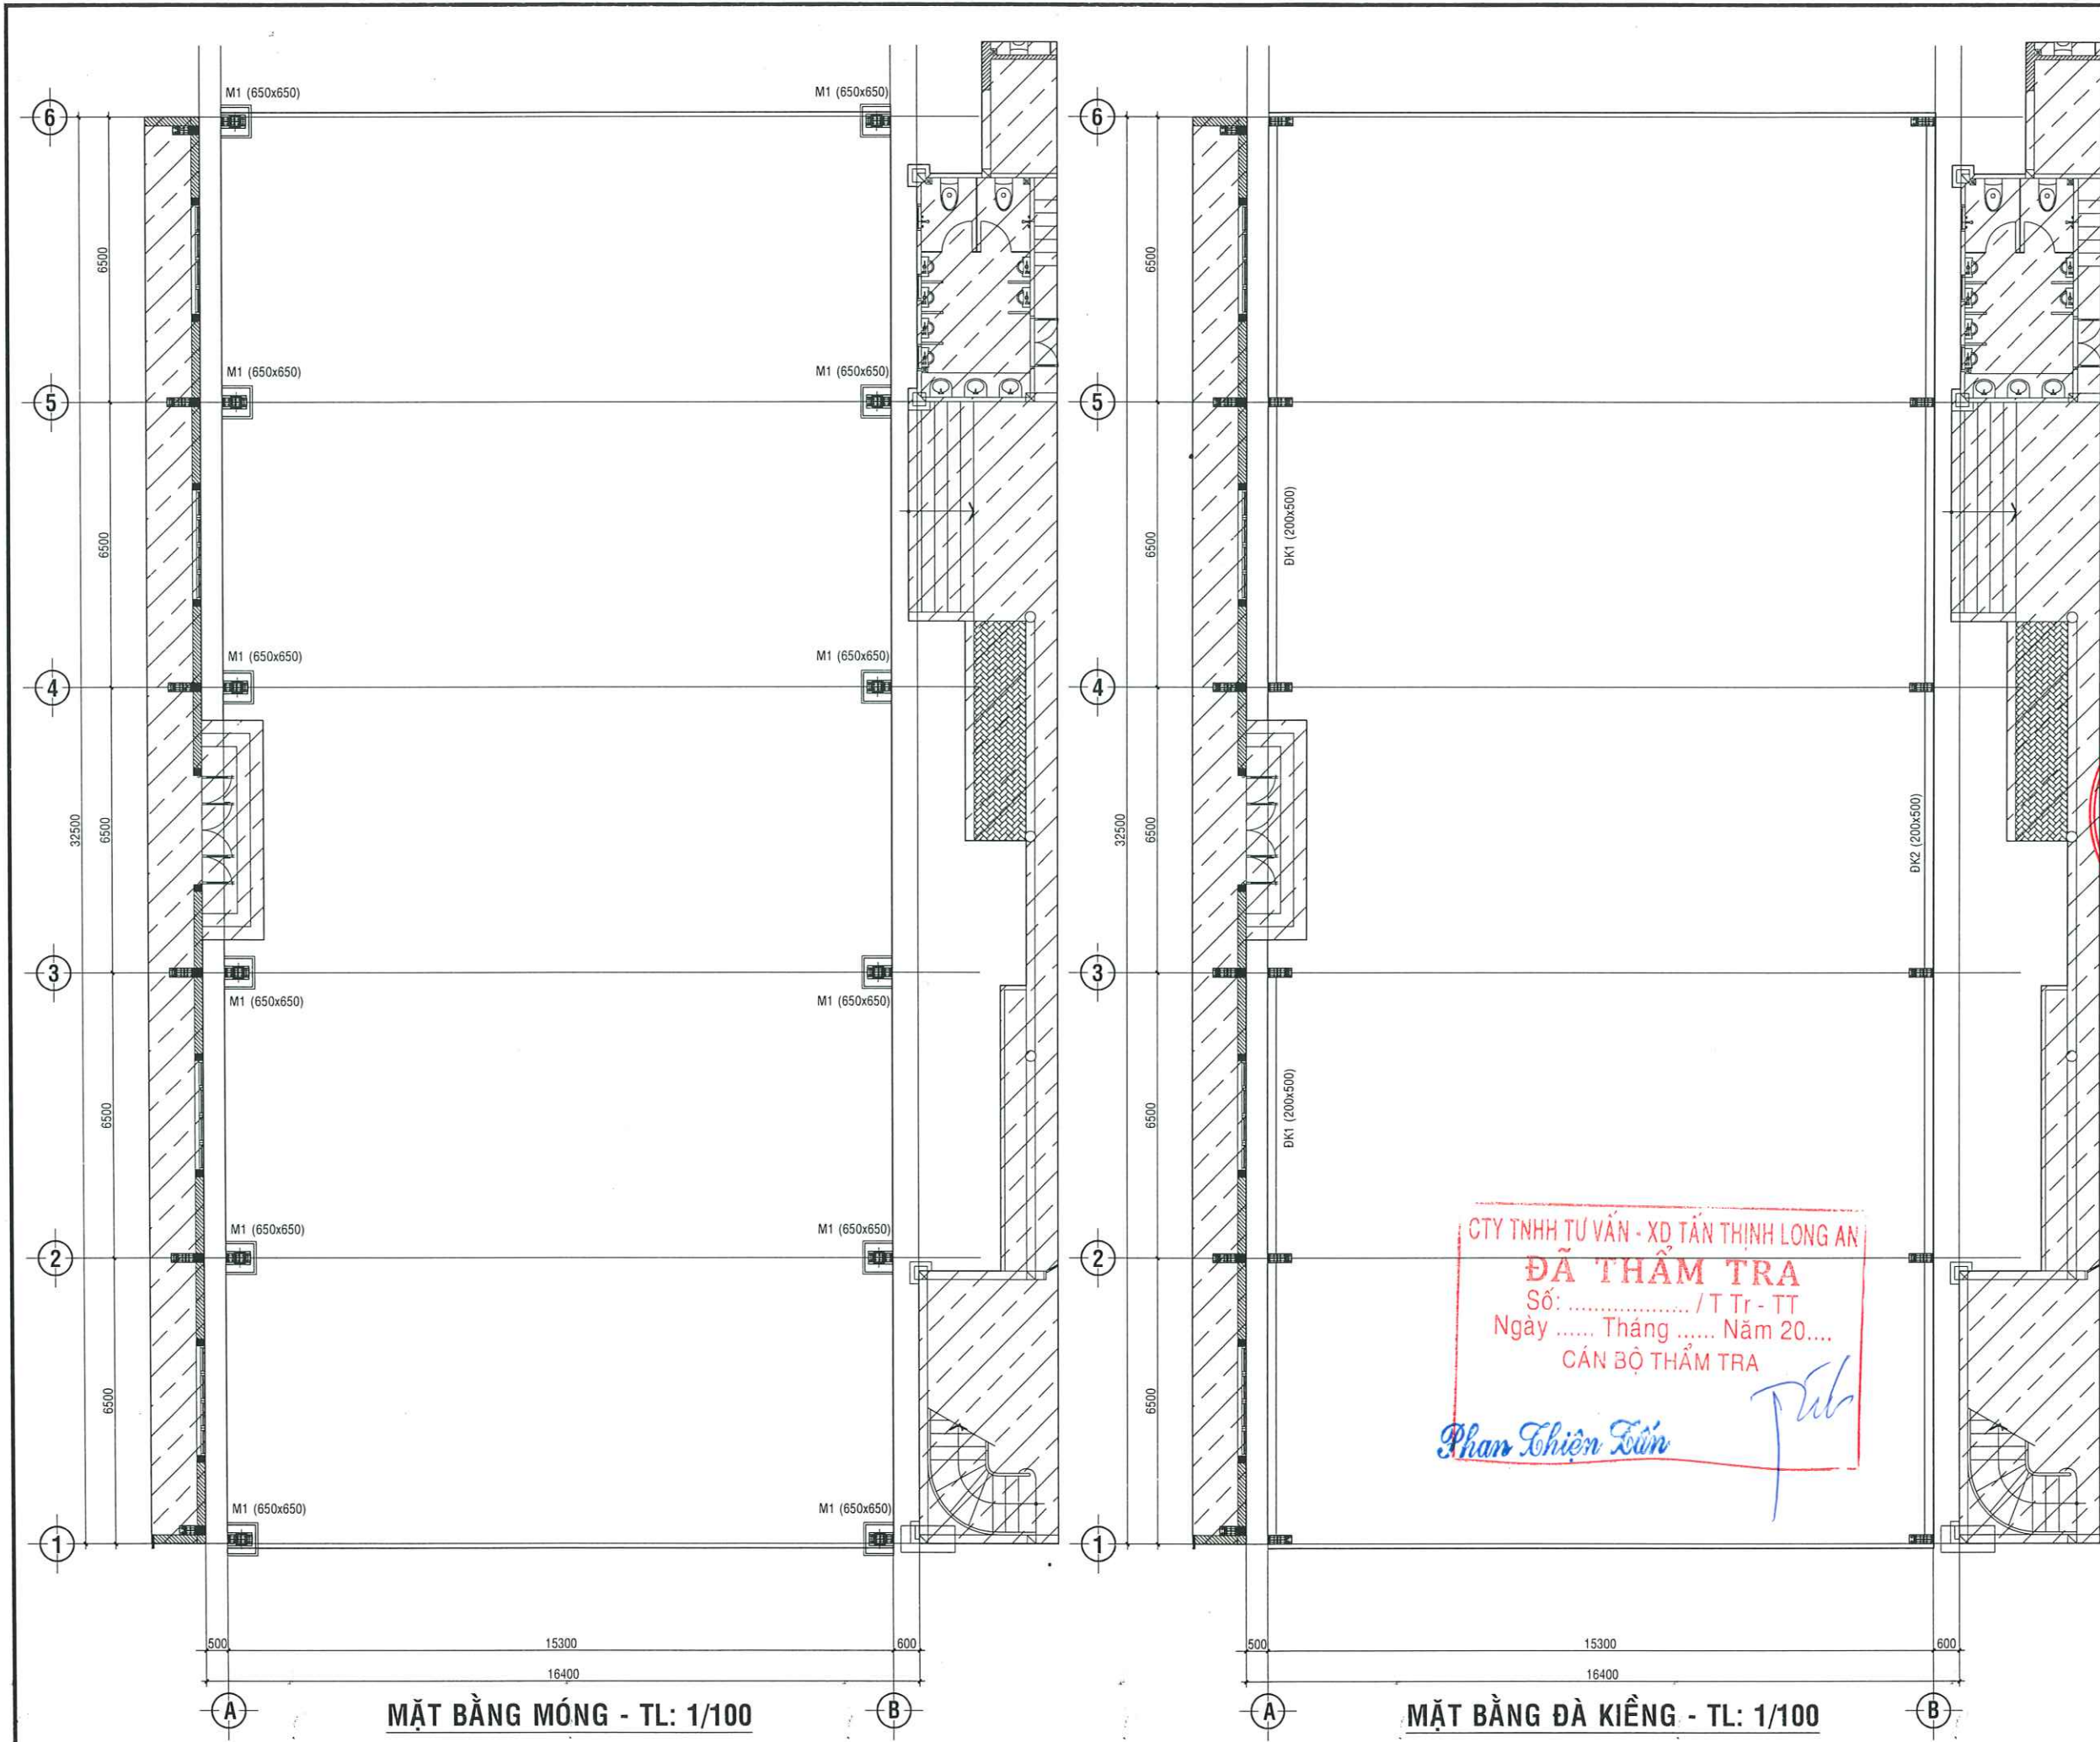

TÊN CÔNG TRÌNH - PROJECT:	
TRUNG TÂM CUNG ỨNG DỊCH VỤ SỰ NGHIỆP CÔNG	
HẠNG MỤC: XÂY DỰNG NHÀ VÒM, BÊ TÔNG SÀN ĐƯỜNG, THOÁT NƯỚC, NHÀ BẢO VỆ, NHÀ VỆ SINH.	
ĐỊA ĐIỂM XD: ẤP BÌNH HOÀ, XÃ TÂN TRỤ, TỈNH TÂY NINH	
CHỦ ĐẦU TƯ:	
GIAI ĐOẠN THỰC HIỆN:	
HỒ SƠ THIẾT KẾ KỸ THUẬT	
ĐƠN VỊ THIẾT KẾ - DESIGNED BY:	
 CÔNG TY TNHH XÂY DỰNG AN LẠC MỸ	
ĐỊA CHỈ: SỐ 3278, ĐƯỜNG ĐỒ TƯỜNG TỰ, ẤP HỘI XUÂN, XÃ TÂN VŨ, TỈNH TÂY NINH	
DIỆN THOẠI: 0937.95.04.05	
GIÁM ĐỐC / MANAGER	
	
KS. TRẦN VĂN QUI	
CHỦ TRÌ - HEAD OF SECTION	
KS. VŨ TUẤN KIẾT	
THIẾT KẾ - DESIGNED	
KS. VŨ TUẤN KIẾT	
VẼ - DRAWING BY	
KS. VŨ TUẤN KIẾT	
KIỂM BM - CHECK BY	
KS. NGUYỄN THANH HOÀNG THƯ	
TÊN BẢN VẼ - DRAWING TITLE:	
MẶT BẰNG MÓNG - ĐÀ KIỀNG	
BẢN VẼ SỐ-DRAWING NO:	BẢN VẼ KẾT CẤU
	01/03
HOÀN THÀNH-ISSUE DATE:	SỐ:/TK.2026
CHÍNH SỬA LẦN: :	NGÀY.....THÁNG.....NĂM 2026

TRUNG TÂM CUNG ỨNG
DỊCH VỤ SỰ NGHIỆP CÔNG

CHỦ ĐẦU TƯ:


HỒ SƠ THIẾT KẾ KỸ THUẬT

 CÔNG TY TNHH XÂY DỰNG
AN LẠC MỸ

**CHI TIẾT MÓNG - CỌC
BẢNG THỐNG KÊ THÉP**

02/03

CHỈNH SỬA LẦN:

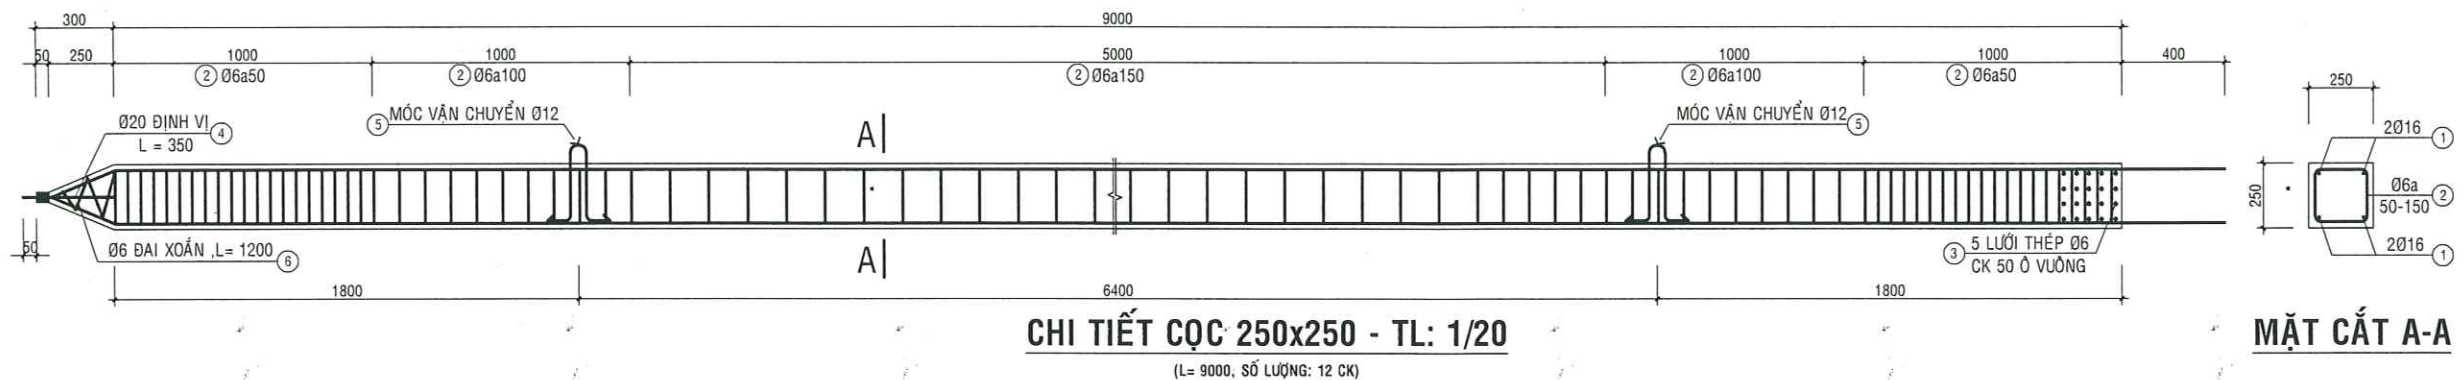

TÊN CÔNG TRÌNH - PROJECT:

TRUNG TÂM CUNG ỨNG
DỊCH VỤ SỰ NGHIỆP CÔNG

HẠNG MỤC: XÂY DỰNG NHÀ VÒM, BÊ TÔNG SÀN ĐƯỜNG,
THOÁT NƯỚC, NHÀ BẢO VỆ, NHÀ VỆ SINH.
ĐỊA ĐIỂM XD: ẤP BÌNH HOÀ, XÃ TÂN TRỤ, TỈNH TÂY NINH

CHỦ ĐẦU TƯ:


GIẢI ĐOẠN THỰC HIỆN:

HỒ SƠ THIẾT KẾ KỸ THUẬT

ĐƠN VỊ THIẾT KẾ - DESIGNED BY:



ĐỊA CHỈ: SỐ 327B, ĐƯỜNG ĐỖ TƯỜNG TỰ, ẤP HỢI XUÂN,
XÃ TÂN TRỤ, TỈNH TÂY NINH
DIỆN THOẠI: 0937.99.04.05

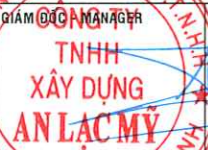

KS. TRẦN VĂN QUÍ
CHỦ TRÌ - HEAD OF SECTION

KS. VŨ TUẤN KIẾT
THIẾT KẾ - DESIGNED

KS. VŨ TUẤN KIẾT
VẼ - DRAWING BY

KS. VŨ TUẤN KIẾT
KIỂM BM - CHECK BY

KS. NGUYỄN THANH HOÀNG THƯ
TÊN BẢN VẼ - DRAWING TITLE:

CHI TIẾT ĐÀ KIỂM
BẢNG THỐNG KÊ THÉP

BẢN VẼ SỐ-DRAWING NO:


BẢN VẼ KẾT CẤU

03/03


HOÀN THÀNH-ISSUE DATE:

SỐ:/TK.2026
NGÀY.....THÁNG.....NĂM 2026


CHỈNH SỬA LẦN:

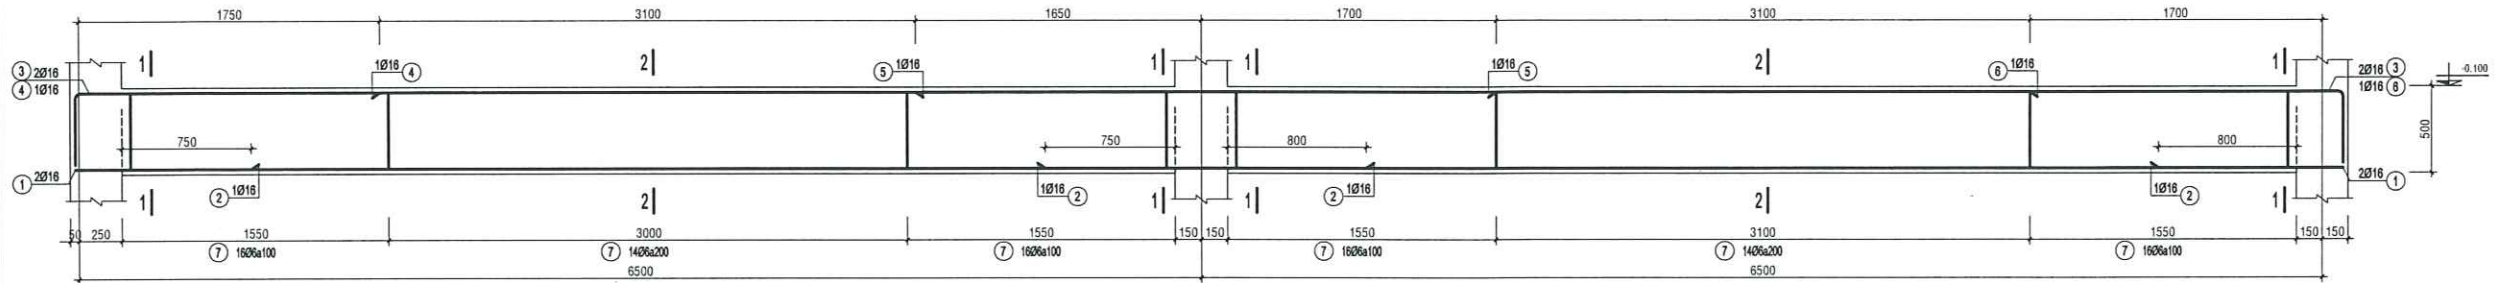


ĐK1 (SL= 02, L= 13.2m)

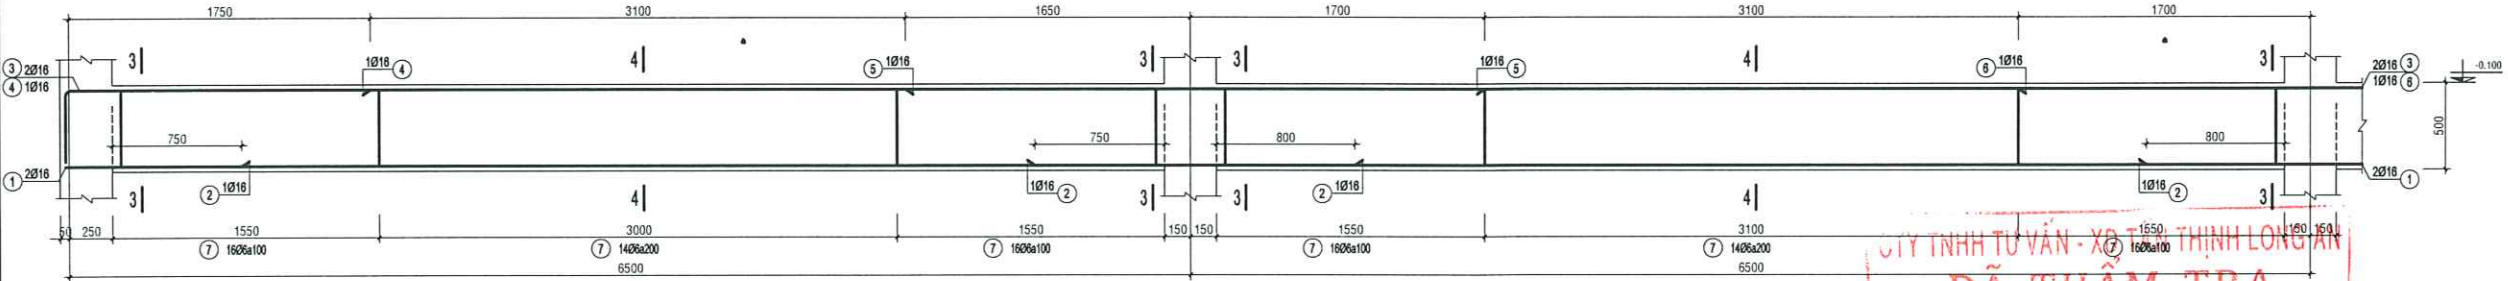


ĐK2 (SL= 01, L= 32.6m) (ĐOẠN: 1/3)

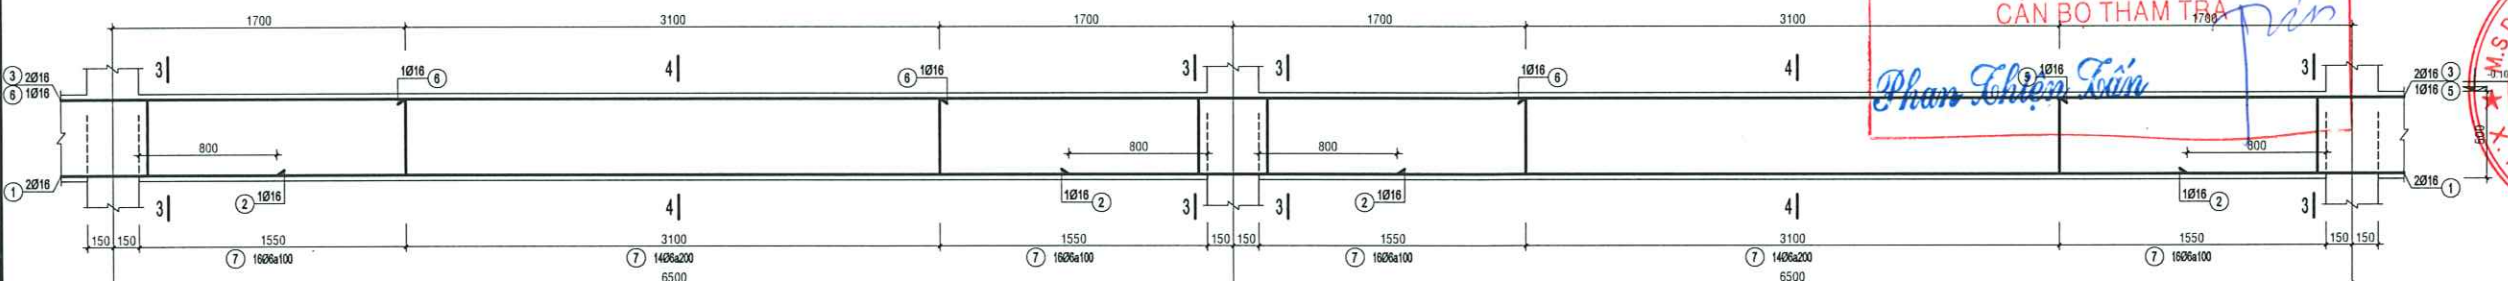


ĐK2 (SL= 01, L= 32.6m) (ĐOẠN: 2/3)

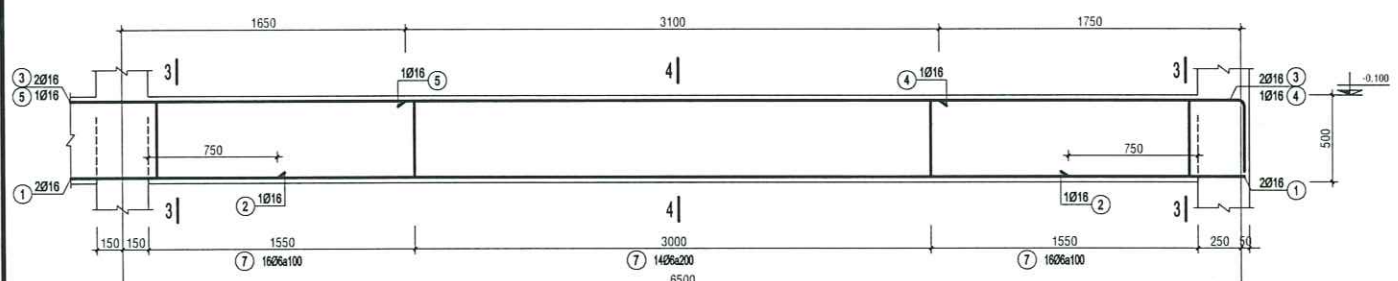


ĐK2 (SL= 01, L= 32.6m) (ĐOẠN: 3/3)

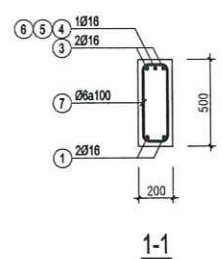


1-1

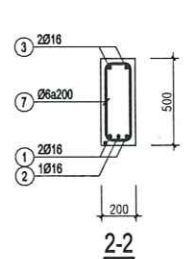

2-2

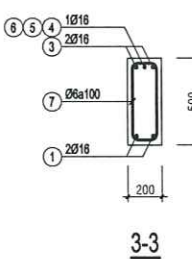

3-3

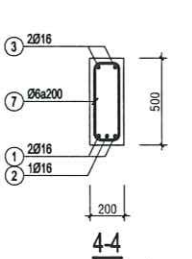


4-4

BẢNG THỐNG KÊ CỐT THÉP


CẤU KIỆN	STT	HÌNH DẠNG, KÍCH THƯỚC	ĐƯỜNG KÍNH (mm)	CHIỀU DÀI THANH (mm)	SỐ LƯỢNG		TỔNG CHIỀU DÀI (m)	TRỌNG LƯỢNG (kg)
					1 CK	T. BỘ		
ĐK1 (SL: 2)	1	13150	16	13710	2	4	54.84	86.58
	2	4600	16	4600	2	4	18.4	29.04
	3	425 13150 425	16	14560	2	4	58.24	91.92
	4	425 1775	16	2200	1	2	4.4	6.94
	5	3350	16	3350	1	2	6.7	10.57
	6	425 1825	16	2250	1	2	4.5	7.10
	7	150 450 50	6	1300	91	182	236.6	52.5
THKL (kg): Ø6: 52.5 Ø16: 232.1								
ĐK2 (SL: 1)	1	32550	16	33670	2	2	67.34	106.29
	2	4600	16	4600	5	5	23	36.30
	3	425 32550 425	16	34520	2	2	69.04	108.97
	4	425 1775	16	2200	2	2	4.4	6.94
	5	3350	16	3350	2	2	6.7	10.57
	6	3400	16	3400	2	2	6.8	10.73
	7	150 450 50	6	1300	228	228	296.4	65.8
THKL (kg): Ø6: 65.8 Ø16: 279.8								

- TRỌNG LƯỢNG THÉP CÓ ĐƯỜNG KÍNH Ø6 = 118.3 kg; CHIỀU DÀI = 533.0 m
- TRỌNG LƯỢNG THÉP CÓ ĐƯỜNG KÍNH Ø16 = 511.9 kg; CHIỀU DÀI = 324.4 m (30 CÂY)


XÂY DỰNG NHÀ BẢO VỆ

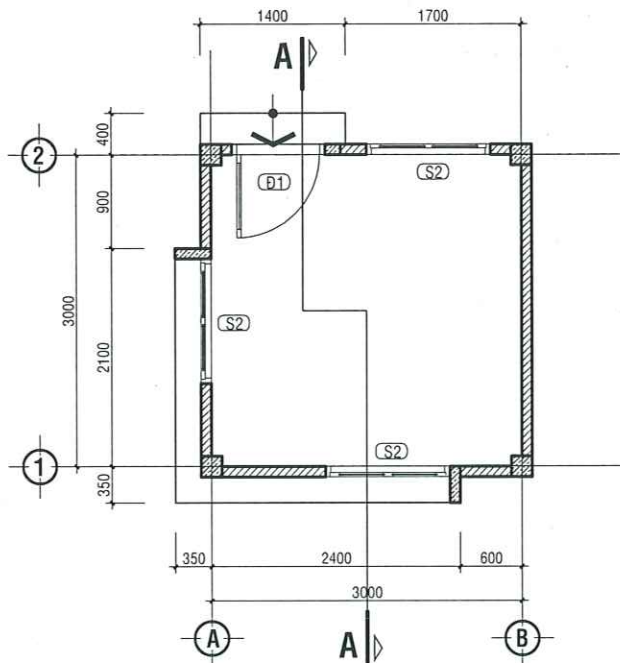


MẶT BẰNG TRỆT NHÀ BẢO VỆ TL: 1/50

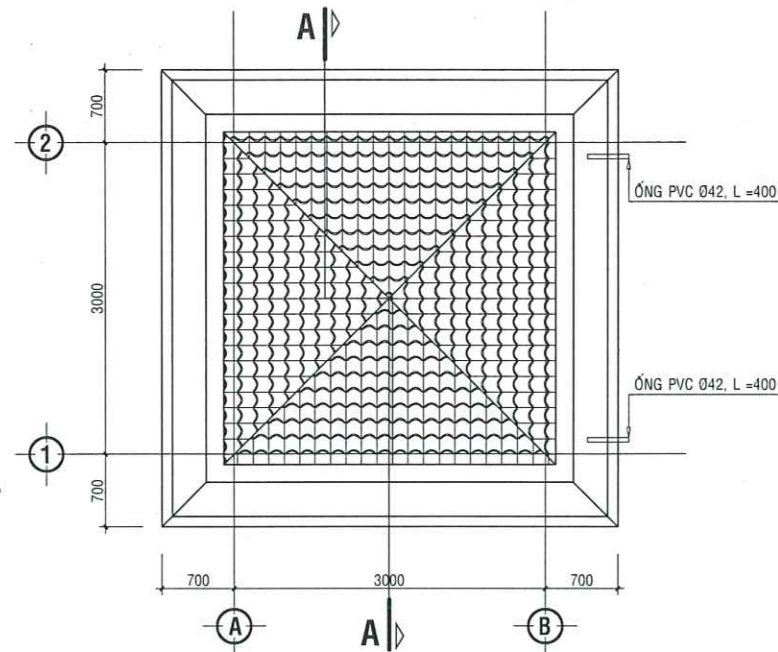


MẶT BẰNG MÁI NHÀ BẢO VỆ TL: 1/50

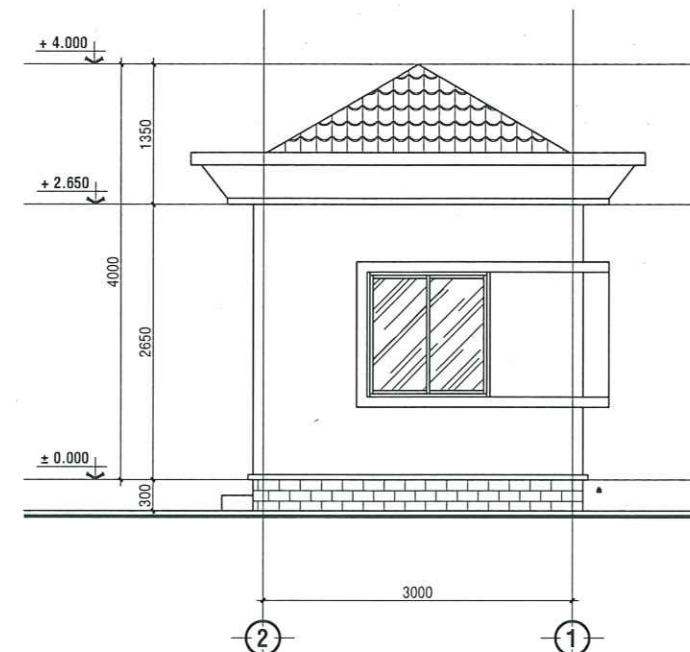


MẶT ĐỨNG TRỤC 2-1 NHÀ BẢO VỆ TL: 1/50

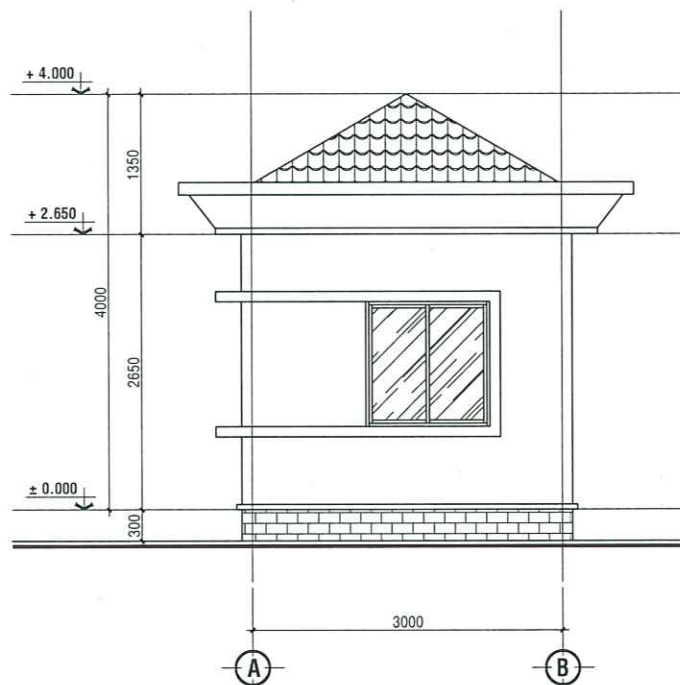

MẶT ĐỨNG TRỤC A-B NHÀ BẢO VỆ TL: 1/50

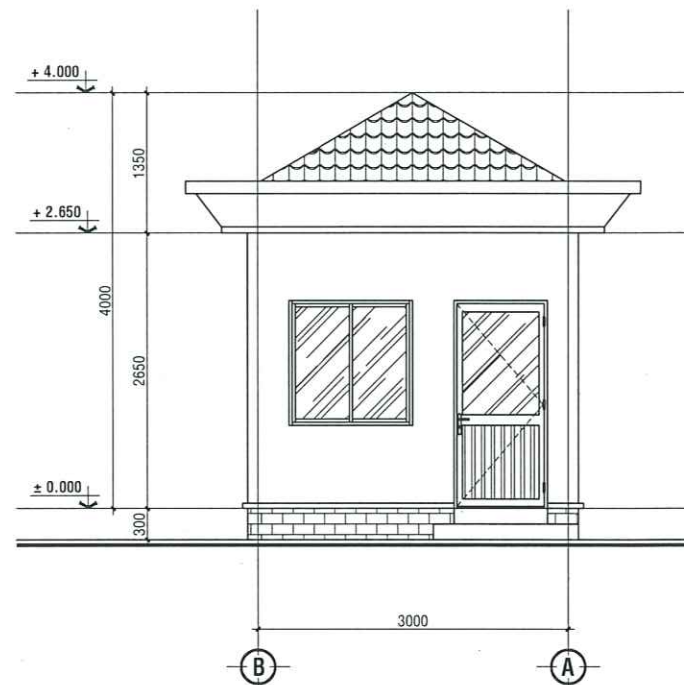


MẶT ĐỨNG TRỤC B-A NHÀ BẢO VỆ TL: 1/50

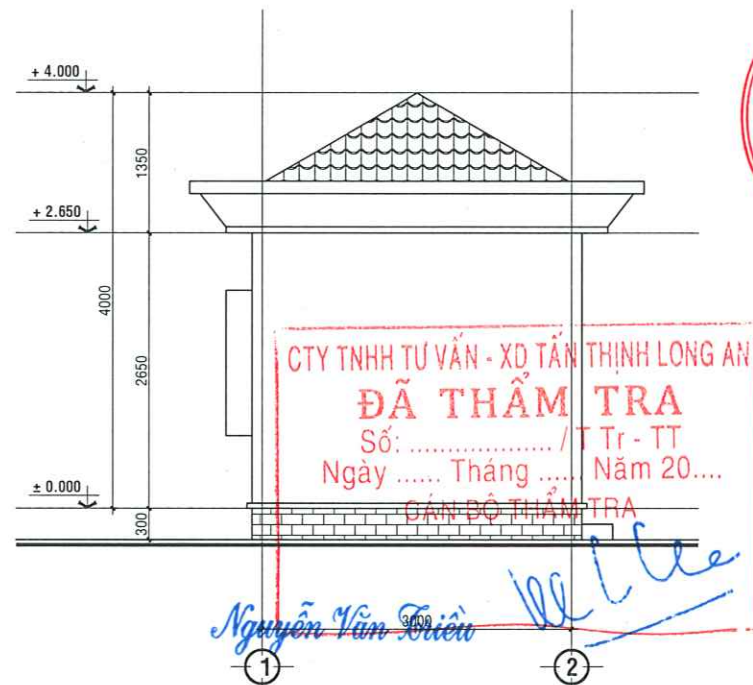

MẶT ĐỨNG TRỤC 1-2 NHÀ BẢO VỆ TL: 1/50


GHI CHÚ:

- TOÀN BỘ CÔNG TRÌNH SƠN NƯỚC CÓ BÀ MATIT.
- ỐP LÊN CHÂN TƯỜNG PHÒNG BẢO VỆ CAO 200 CÙNG LOẠI GẠCH NÉN.
- CHÂN TƯỜNG XUNG QUANH ỐP ĐÁ CHÈ 100x200 CAO 300.
- GỖ CHỈ CHÂN TƯỜNG XUNG QUANH KÍCH THƯỚC 50x50 ĐÁP VỮA XM M75, SƠN NƯỚC CÓ BÀ.
- ĐÓNG TRẦN PRIMA DÀY 4,5mm KHUNG SƯỜN BẰNG THÉP SƠN TĨNH ĐIỆN 600x600, SƠN NƯỚC TRẮNG.
- PHẦN TƯỜNG XÂY, ĐÀ BỀN TRONG MÁI VÀ TRÊN TRẦN THỰC HIỆN CÔNG TÁC TRÁT VỮA NHƯNG KHÔNG SƠN NƯỚC LƯU Ý: BỀ MẶT ỐP GẠCH PHẢI ĐỒNG PHẪNG VỚI BỀ MẶT SƠN NƯỚC.

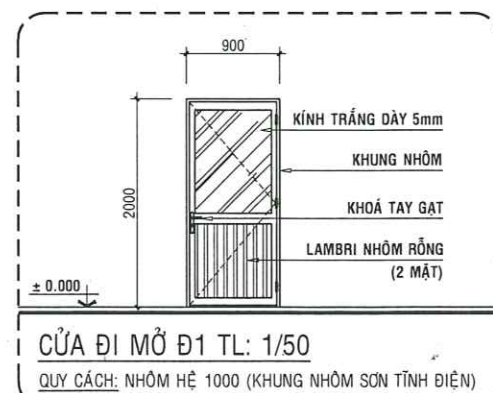

CỬA ĐI MỞ Đ1 TL: 1/50

QUY CÁCH: NHÔM HỆ 1000 (KHUNG NHÔM SƠN TĨNH ĐIỆN)

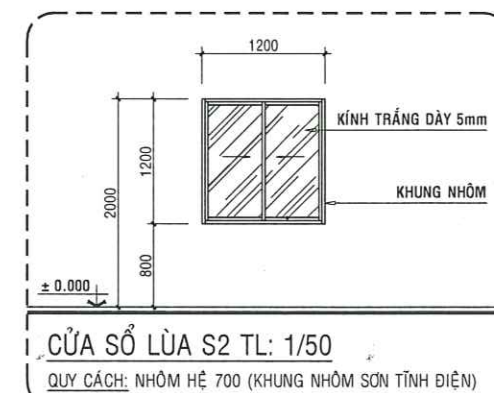

CỬA SỔ LỬA S2 TL: 1/50

QUY CÁCH: NHÔM HỆ 700 (KHUNG NHÔM SƠN TĨNH ĐIỆN)

TÊN CÔNG TRÌNH - PROJECT:

TRUNG TÂM CUNG ỨNG
DỊCH VỤ SỰ NGHIỆP CÔNG

HẠNG MỤC: XÂY DỰNG NHÀ VÔM, BÊ TÔNG SÀN ĐƯỜNG,
THOÁT NƯỚC, NHÀ BẢO VỆ, NHÀ VỆ SINH.
ĐỊA ĐIỂM XD: ẤP BÌNH HOÀ, XÃ TÂN TRƯ, TỈNH TÂY NINH

CHỦ ĐẦU TƯ:

GIẢI ĐOẠN THỰC HIỆN:

HỒ SƠ THIẾT KẾ KỸ THUẬT

ĐƠN VỊ THIẾT KẾ - DESIGNED BY:

CÔNG TY TNHH XÂY DỰNG
AN LẠC MỸ

ĐỊA CHỈ: SỐ 327B, ĐƯỜNG DỖ TƯỜNG TỰ, ẤP HỘI XUÂN,
XÃ TÂN TRƯ, TỈNH TÂY NINH
DIỆN THOẠI: 0937.95.04.05

GIÁM ĐỐC - MANAGER
**TNHH
XÂY DỰNG
AN LẠC MỸ**

KS. TRẦN VĂN ĐU
CHỦ TRƯỞNG - HEAD OF SECTION

KTS. TRẦN HỮU VINH
THIẾT KẾ - DESIGNED

KTS. TRẦN HỮU VINH
VẼ - DRAWING BY

KS. TRẦN VĂN SANG
KIỂM BÀN - CHECK BY

KS. NGUYỄN THANH HOÀNG THƯ
TÊN BẢN VẼ - DRAWING TITLE:

MẶT BẰNG TRỆT, MẶT BẰNG MÁI
MẶT ĐỨNG KIẾN TRÚC

BẢN VẼ SỐ-DRAWING NO:


BẢN VẼ KIẾN TRÚC

01/02

HOÀN THÀNH-ISSUE DATE:

SỐ:/TK.2026
NGÀY.....THÁNG.....NĂM 2026


CHỈNH SỬA LẦN:

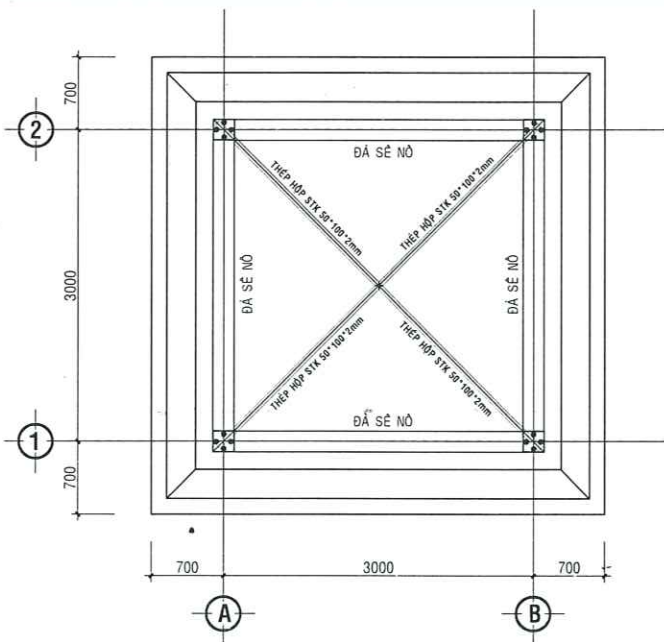


MẶT BẰNG KÈO MÁI TL: 1/50

BẢNG THỐNG KÊ THOÁT NƯỚC MÁI


S/TT	TÊN THIẾT BỊ VÀ ĐƯỜNG ỐNG	KÝ HIỆU	ĐVT	SỐ LƯỢNG
01	ỐNG PVC Ø42 DÂY 2,2mm		MÉT	0.8

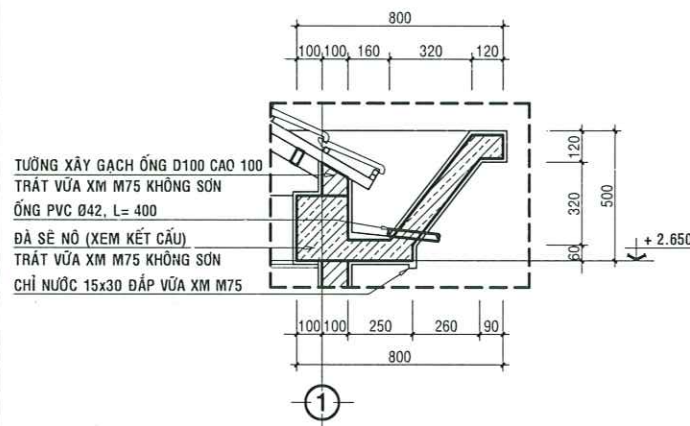


CHI TIẾT SẺ NÒ TL: 1/20

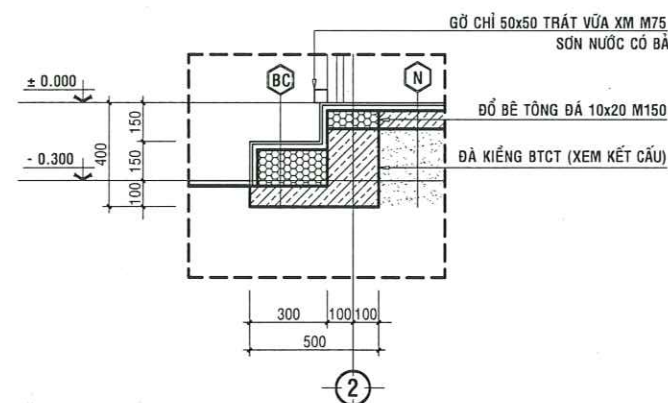


CHI TIẾT BẠC CẤP TL: 1/20

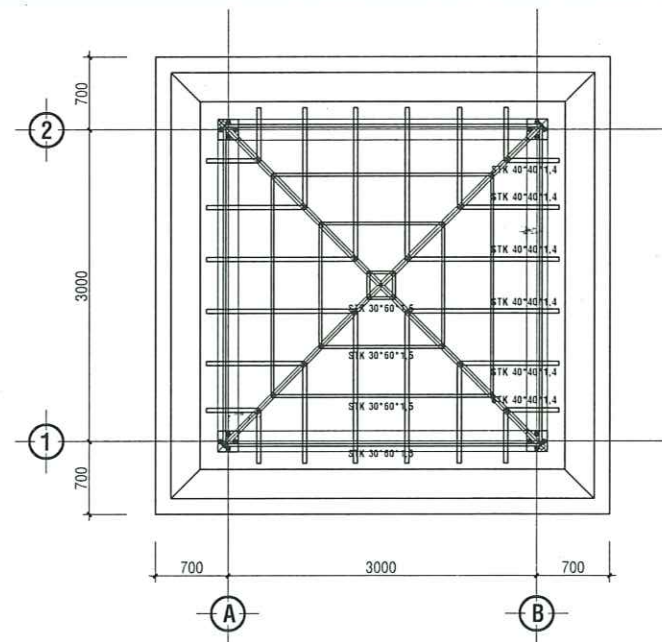


MẶT BẰNG XÀ GỖ - CẦU PHONG TL: 1/50

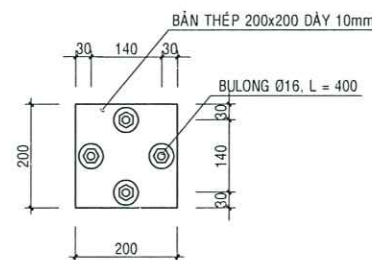

BẢN MÃ LIÊN KẾT VÌ KÈO TL: 1/10

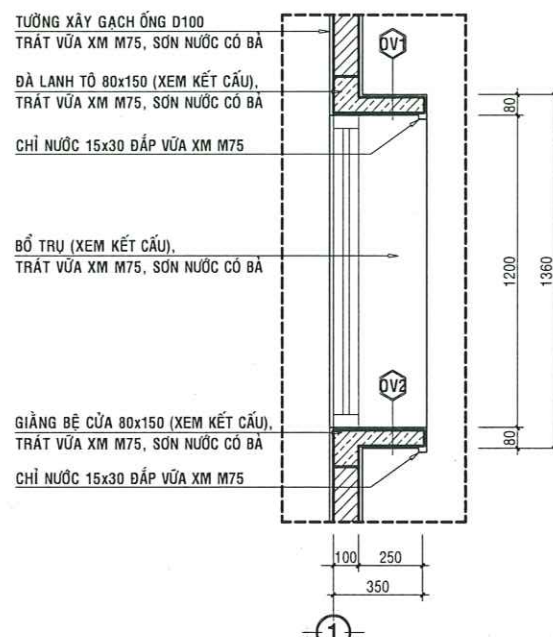

CHI TIẾT Ô VẮNG TL: 1/20

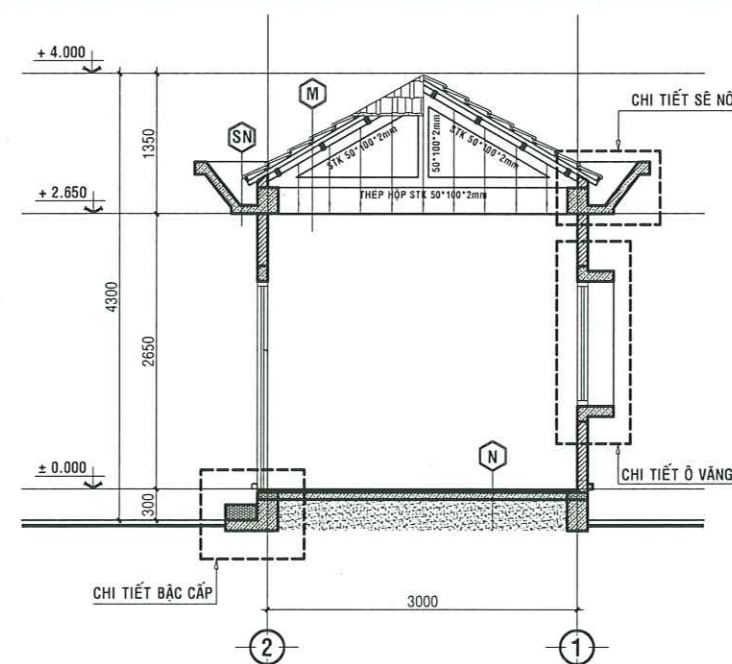

MẶT CẮT A-A NHÀ BẢO VỆ TL: 1/50

Mô CẤU TẠO MÁI NGÔI

- MÁI LỚP NGÔI 10 VIÊN/m² (XANH LÁ CÂY)
- LÍTÔ STK 20*20 DÂY 1,2 mm CK a= 250
- CẦU PHONG STK 40*40 DÂY 1,4 mm CK a= 500
- XÀ GỖ THÉP HỘP STK 30*60 DÂY 1,5mm (a= 600)
- KÈO THÉP HỘP STK 50*100 DÂY 2,0mm
- TRẦN PRIMA 600x600 DÂY 4,5mm HỆ KHUNG SƯỜN NỐI BẰNG THÉP SƠN TÍNH ĐIỆN, SƠN NƯỚC MÀU TRẮNG

SN CẤU TẠO SẺ NÒ

- VỮA XM TẠO DỐC M75, D_{min}= 20, i= 3%
- LĂNG VỮA XM BẢO VỆ M100 DÂY 30
- QUÉT 3 LỚP FLINKOTE CHỐNG THẨM
- ĐAN BTCT (XEM KC)
- TRÁT TRẦN VỮA XM M75 DÂY 15
- ĐÁ SƠN 3 NƯỚC MÀU TRẮNG

DV CẤU TẠO Ô VẮNG 1

- TẠO DỐC VỮA XM M75, D_{min}= 20, i= 2%
- ĐAN BTCT (XEM KC)
- TRÁT VỮA XM M75 DÂY 10
- ĐÁ Ô VẮNG SƠN NƯỚC TRẮNG

DV2 CẤU TẠO Ô VẮNG 2

- MẶT Ô VẮNG SƠN NƯỚC TRẮNG
- TRÁT VỮA XM M75 DÂY 10
- ĐAN BTCT (XEM KC)
- TRÁT VỮA XM M75 DÂY 10
- ĐÁ Ô VẮNG SƠN NƯỚC TRẮNG


N CẤU TẠO NỀN

- NỀN LÁT GẠCH GRANIT 600x600
- LÍT VỮA XM M75 D20
- BTCT ĐÁ 10x20 M200 DÂY 80 (XEM KC)
- LỚP NY LÔNG CHỐNG MẬT NƯỚC BÊ TÔNG
- CÁT SAN NỀN ỔN ĐỊNH

BC CẤU TẠO BẠC CẤP

- BẠC CẤP LÁT GẠCH GRANIT 300*600 NHẢM
- LÍT VỮA XM M75 D20
- BẠC CẤP ĐÓ BÊ TÔNG ĐÁ 10x20 M150
- ĐAN BTCT (XEM KC)
- LỚP NY LÔNG CHỐNG MẬT NƯỚC BÊ TÔNG
- CÁT SAN NỀN ỔN ĐỊNH

CTY TNHH XD TÂN THỊNH LONG AN
ĐÁ THẨM TRA
Số: / T Tr - TT
Ngày Tháng Năm 20....
CÁN BỘ THẨM TRA
HỆ KHUNG TRẦN THÉP SƠN TÍNH ĐIỆN
Nguyễn Văn Triều

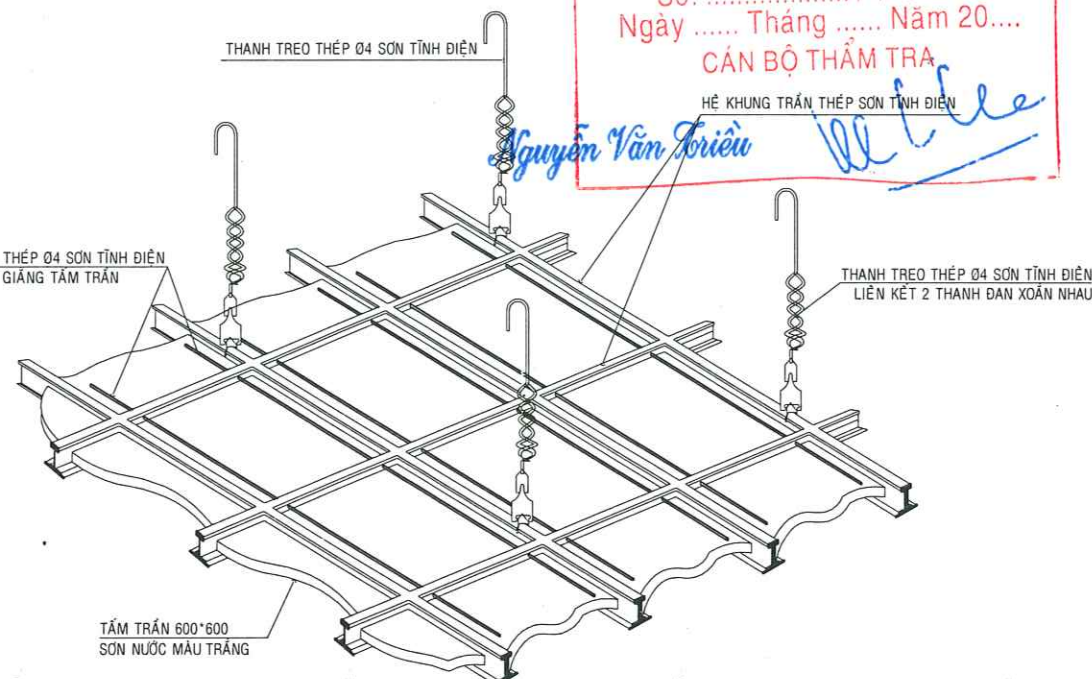

CHI TIẾT TRẦN PRIMA

TÊN CÔNG TRÌNH - PROJECT:

TRUNG TÂM CUNG ỨNG
DỊCH VỤ SỰ NGHIỆP CÔNG

HẠNG MỤC: XÂY DỰNG NHÀ VÔM, BÊ TÔNG SÀN ĐƯỜNG,
THOÁT NƯỚC, NHÀ BẢO VỆ, NHÀ VỆ SINH.
ĐỊA ĐIỂM XD: ẤP BÌNH HOÀ, XÃ TÂN TRỤ, TỈNH TÂY NINH

CHỦ ĐẦU TƯ:

GIẢI ĐOẠN THỰC HIỆN:

HỒ SƠ THIẾT KẾ KỸ THUẬT

ĐƠN VỊ THIẾT KẾ - DESIGNED BY:

CÔNG TY TNHH XÂY DỰNG
AN LẠC MỸ

ĐỊA CHỈ: SỐ 327B, ĐƯỜNG ĐỖ TƯỜNG TỰ, ẤP HỘI XUÂN,
XÃ TÂN VỊNH, TỈNH TÂY NINH
ĐIỆN THOẠI: 0937-95 04 85

ĐIỂM ĐÓNG CHỮ
CÔNG TY
TNHH
XÂY DỰNG
AN LẠC MỸ

KS. TRẦN VĂN QUÝ
CHỦ TRƯỞNG - HEAD OF SECTION

KTS. TRẦN HỮU VINH
THIẾT KẾ - DESIGNED

KTS. TRẦN HỮU VINH
VẼ - DRAWING BY

KS. TRẦN VĂN SANG
KIỂM BÀN - CHECK BY


KS. NGUYỄN THANH HOÀNG THƯ
TÊN BẢN VẼ - DRAWING TITLE:

MẶT BẰNG KÈO MÁI, XÀ GỖ, CẦU PHONG,
CHI TIẾT KIẾN TRÚC

BẢN VẼ SỐ-DRAWING NO: 02/02

HOÀN THÀNH-ISSUE DATE: SỐ:/TK.2026
NGÀY.....THÁNG.....NĂM 2026

CHÍNH SỬA LẦN:

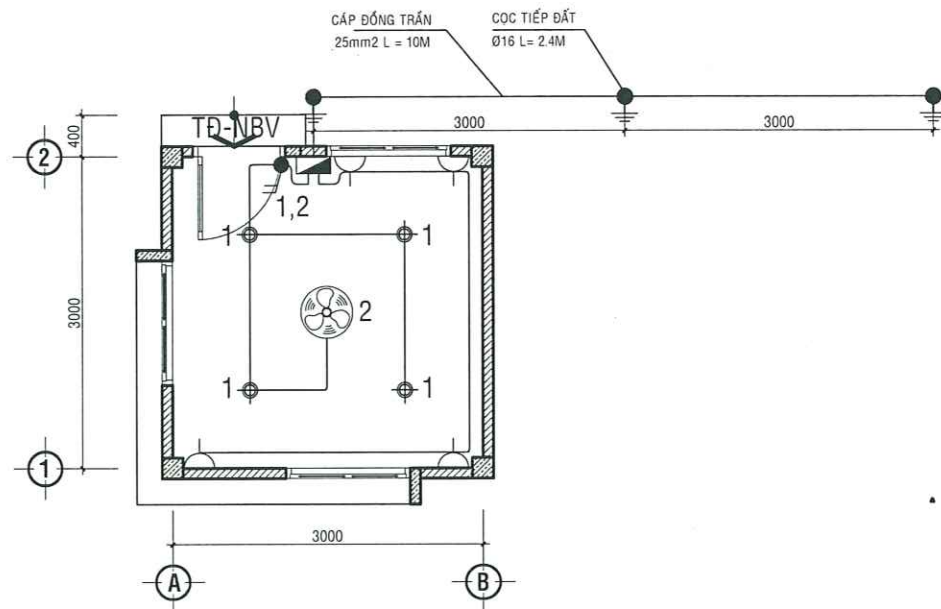


MẶT BẰNG THIẾT BỊ ĐIỆN NHÀ BẢO VỆ TL: 1/50

GHI CHÚ


- NÉT DÂY ĐIỆN ĐI ẨM TRÊN TRẦN (TƯỜNG)
- NÉT DÂY ĐIỆN ẨM NÉN (ẨM SÀN)

STT	KÍ HIỆU	TÊN THIẾT BỊ	ĐƠN VỊ TÍNH	SỐ LƯỢNG
1	☉	ĐÈN LED DOWNLIGHT Ø110 9W	BỘ	4
2	⚙	QUẠT ĐẢO 1x47W	BỘ	1
3	⚡	Ổ CẮM ĐÔI 3 CỤC	CÁI	4
4	⚡	2 CÔNG TẮC 1 CHIỀU + MẶT 2	BỘ	1
5	📡	TỦ ĐIỆN ẨM TƯỜNG 6 ĐƯỜNG	BỘ	1
6	⚡	RCBO 2P - 32A DÒNG RÒ 30mA, DÒNG CẮT 6KA	CÁI	1
7	⚡	MCB 1P - 25A DÒNG CẮT 6KA	CÁI	1
8	⚡	MCB 1P - 16A DÒNG CẮT 6KA	CÁI	1
9		DÂY CÁP ĐIỆN CV 1.5mm2	M	40
10		DÂY CÁP ĐIỆN CV 4.0mm2	M	70
11		DÂY CÁP ĐIỆN CXV 2x6.0mm2	M	60
12		ỐNG ĐIỆN NHỰA PVC Ø20 (ĐI TRÊN TƯỜNG)	M	3
13		ỐNG ĐIỆN NHỰA PVC Ø25 (ĐI TRÊN TƯỜNG)	M	10
14		ỐNG ĐIỆN NHỰA PVC Ø20 (ĐI TRÊN TRẦN , SÀN)	M	7
15		ỐNG ĐIỆN NHỰA PVC Ø25 (ĐI TRÊN TRẦN , SÀN)	M	10
16		ỐNG NỐI TRƠN CÁC LOẠI	CÁI	10
17		ĐẾ CÔNG TẮC - Ổ CẮM	CÁI	5
18		ĐẤU NỐI VEN RĂNG	CÁI	10
19		HỘP TRƠN CÁC LOẠI	CÁI	5
20		HỘP NỐI DÂY VUÔNG CÁC LOẠI	CÁI	1
21		CỌC TIẾP ĐẤT Ø16 L=2.4M	CỌC	3
22		CÁP ĐỒNG TRẦN 25MM2	M	10
23		MỎI HÀN HÓA NHIỆT	MỎI	3
24		ỐNG HDPE Ø30x40	CÁI	50
25		BẢNG CẢNH BÁO CẤP NGẮM	CÁI	1

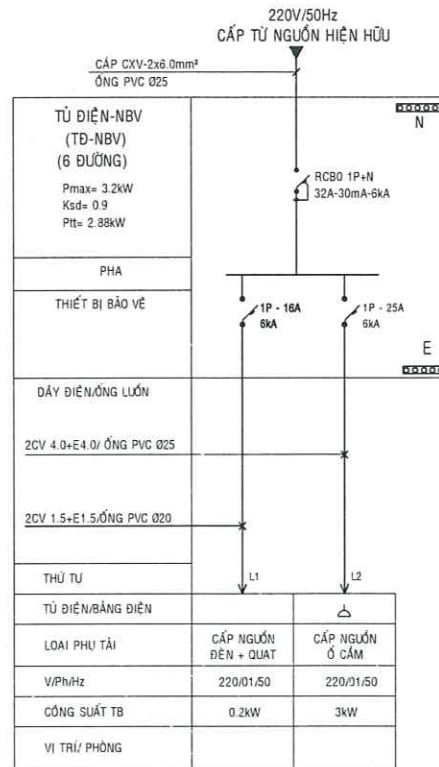


SƠ ĐỒ NGUYÊN LÝ TỦ ĐIỆN

CTY TNHH TƯ VẤN - XD TÂN THỊNH LONG AN
ĐÃ THẨM TRA
Số: / T Tr - TT
Ngày Tháng Năm 20....
CÁN BỘ THẨM TRA
Đỗ Thái Nguyên

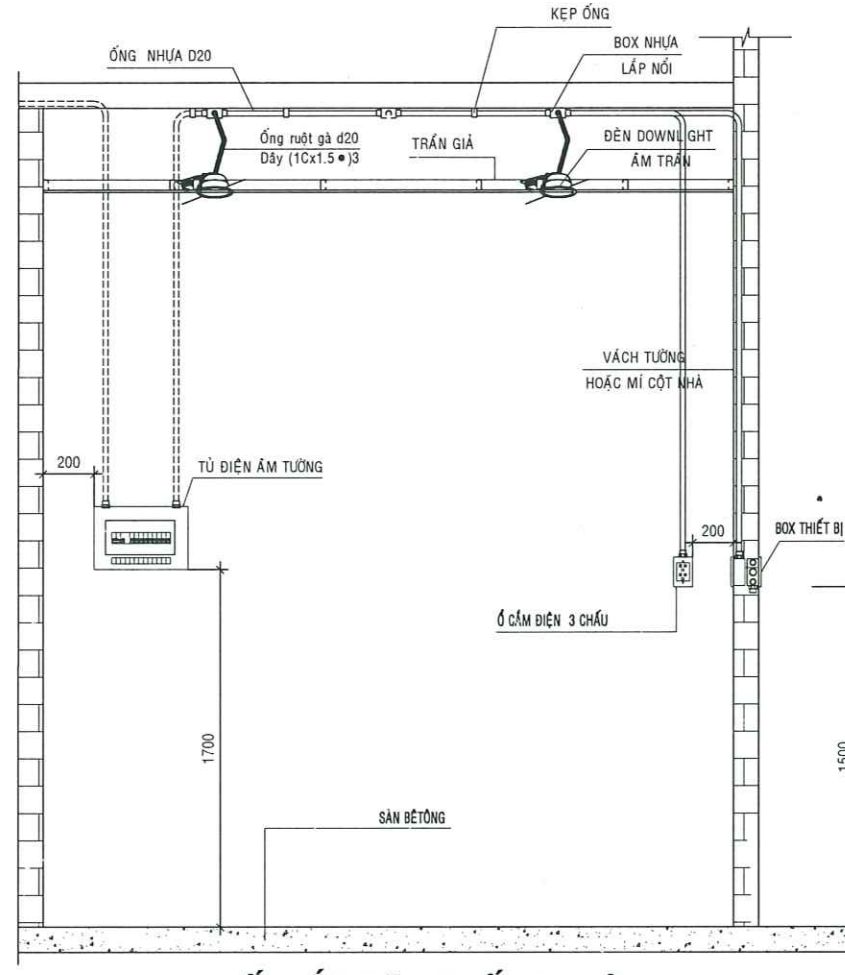

CHI TIẾT LẮP ĐẶT THIẾT BỊ ĐIỆN

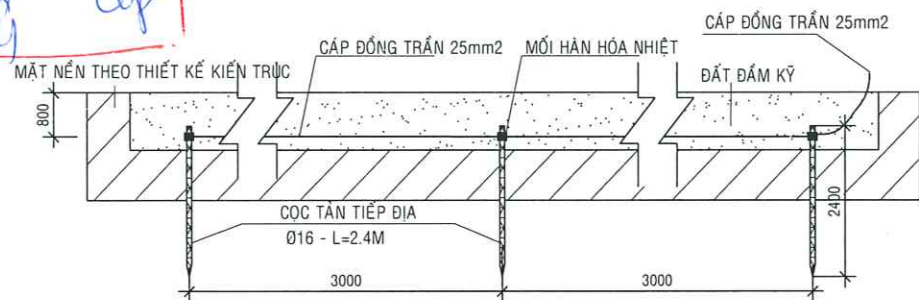

CHI TIẾT NỐI ĐẤT

THUYẾT MINH :

- DIỆN LƯỚI CUNG CẤP 1 PHA XOAY CHIỀU 220V, LẤY NGUỒN TỪ NGUỒN HIỆN HỮU
- CÔNG SUẤT TÍNH TOÁN $P_t = 2.88 \text{ kW}$
- TỦ ĐIỆN LẮP ẨM, LẮP CAO ĐỘ + 1700 (XEM CHI TIẾT)
- CÔNG TẮC LẮP ẨM, LẮP CAO ĐỘ + 1500 (XEM CHI TIẾT)
- Ổ CẮM LẮP ẨM, LẮP CAO ĐỘ + 1500 (XEM CHI TIẾT)
- NỐI ĐẤT VỎ TỦ $R_c < 4 \text{ Ohm}$
- DÂY ĐIỆN ĐI TRONG ỐNG LẮP ẨM TRONG TƯỜNG, TRẦN HOẶC ẨM NÉN
- DÂY ĐIỆN ĐIỀU KHIỂN THIẾT BỊ ĐÈN, QUẠT 2CV1.5 + E1.5
- DÂY ĐIỆN Ổ CẮM KÉO DÂY 2CV2.5 + E2.5
- CHỖ NỐI VÀ RẾ NHÁNH DÂY DẪN, CÁP ĐIỆN PHẢI ĐÚNG KỸ THUẬT
- THI CÔNG HỆ THỐNG PHẢI THEO ĐÚNG CÁC TIÊU CHUẨN HIỆN HÀNH.
- HƯỚNG CÁP NGUỒN VÀO CÓ THỂ THAY ĐỔI THEO THỰC TẾ
- HƯỚNG CÁP NGUỒN TÙY THEO ĐIỀU KIỆN THỰC TẾ CÓ THỂ ĐI ẨM HOẶC ĐI NỐI
- TẠI MỖI VỊ TRÍ QUẠT LẮP MỐC TREO THÉP Ø10
- QUY ĐỊNH ĐỐI VỚI MÀU DÂY DẪN :
 - DÂY PHA : MÀU ĐỎ
 - DÂY TRUNG TÍNH (N) : MÀU ĐEN
 - DÂY NỐI ĐẤT BẢO VỆ (E) : MÀU XANH SỌC VÀNG
- TIÊU CHUẨN ÁP DỤNG :
 - QCVN 12:2014/BXD : QUY CHUẨN KỸ THUẬT QUỐC GIA VỀ HỆ THỐNG ĐIỆN CỦA NHÀ Ở VÀ NHÀ CÔNG CỘNG
 - TCXD 9206:2012 : ĐẶT THIẾT BỊ ĐIỆN TRONG NHÀ Ở VÀ CÔNG TRÌNH DÂN DỤNG
 - TCXD 9207:2012 : ĐẶT ĐƯỜNG DÂY DẪN ĐIỆN TRONG NHÀ Ở VÀ CT CÔNG CỘNG

TÊN CÔNG TRÌNH - PROJECT:

TRUNG TÂM CUNG ỨNG
DỊCH VỤ SỰ NGHIỆP CÔNG

HẠNG MỤC: XÂY DỰNG NHÀ VÔM, BÊ TÔNG SÂN ĐƯỜNG,
THOÁT NƯỚC, NHÀ BẢO VỆ, NHÀ VỆ SINH.
ĐỊA ĐIỂM XD: ẤP BÌNH HOÀ, XÃ TÂN TRƯ, TỈNH TÂY NINH

CHỦ ĐẦU TƯ:

GIẢI ĐOẠN THỰC HIỆN:

HỒ SƠ THIẾT KẾ KỸ THUẬT

ĐƠN VỊ THIẾT KẾ - DESIGNED BY:

CÔNG TY TNHH XÂY DỰNG
AN LẠC MỸ

ĐỊA CHỈ: SỐ 227B, ĐƯỜNG ĐÔ TƯỜNG TỰ, ẤP HỘI XUÂN,
XÃ TÂN VŨ, TỈNH TÂY NINH
QUÊNH THOẠI: 0937. 95 04 05
GIÁM ĐỐC - MANAGER
AN LẠC MỸ

KS. TRẦN VĂN QUÝ

CHỦ TRÌ - HEAD OF SECTION

KS. BÙI LÊ DUY

THIẾT KẾ - DESIGNED

KS. NGUYỄN BẢO DUY

VẼ - DRAWING BY

KS. NGUYỄN BẢO DUY

KIỂM BÀN - CHECK BY

KS. NGUYỄN THANH HOÀNG THƯ

TÊN BẢN VẼ - DRAWING TITLE:

MẶT BẰNG THIẾT BỊ ĐIỆN NHÀ BẢO VỆ

BẢN VẼ SỐ-DRAWING NO:

BẢN VẼ ĐIỆN


02/02

HOÀN THÀNH-ISSUE DATE:


SỐ:/TK.2026

NGÀY.....THÁNG.....NĂM 2026


CHỈNH SỬA LẦN:

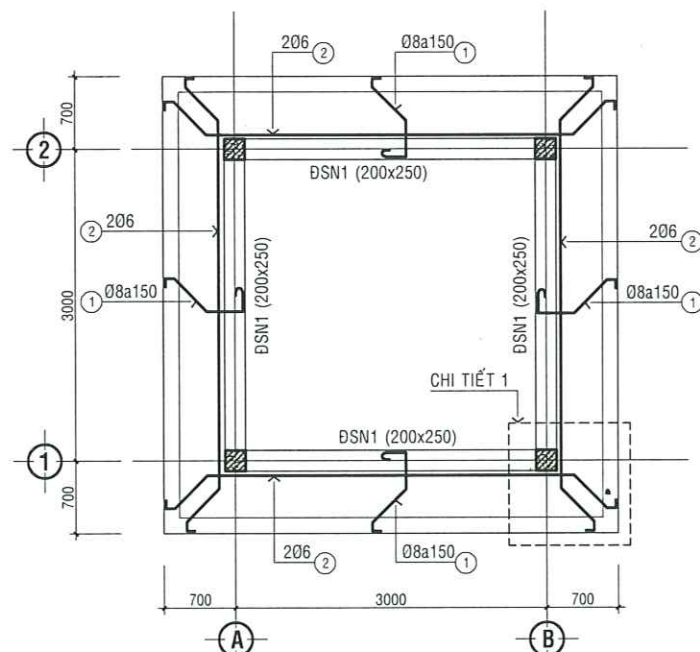


MẶT BẰNG SÊ NÔ - THÉP SÊ NÔ - TL: 1/50

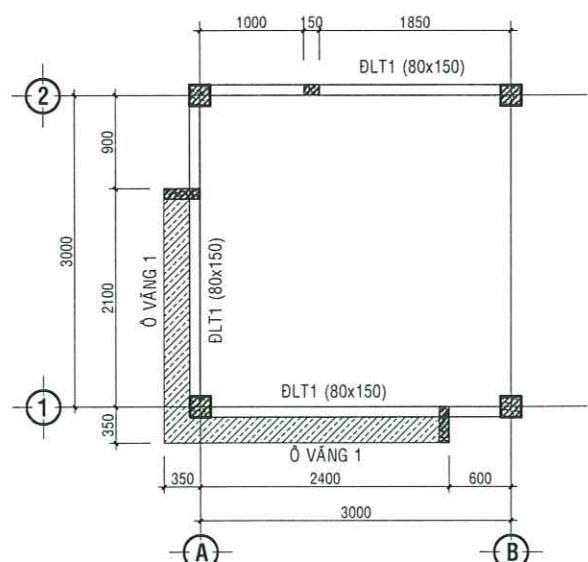


MẶT BẰNG DLT - Ô VĂNG - TL: 1/50

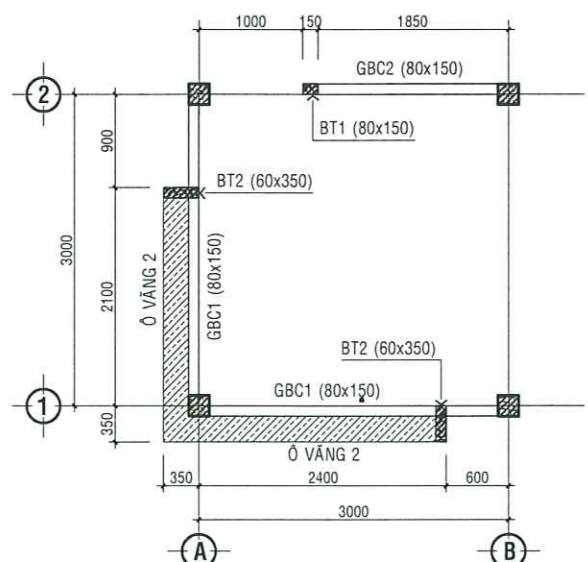


MẶT BẰNG GBC - Ô VĂNG - TL: 1/50

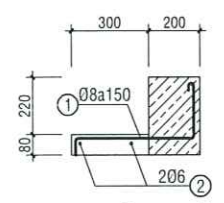


ĐAN BẠC CẤP

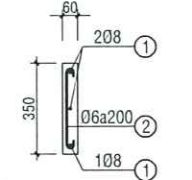


BỔ TRỤ 60x350

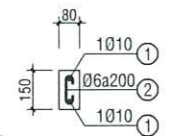


BỔ TRỤ 80x150

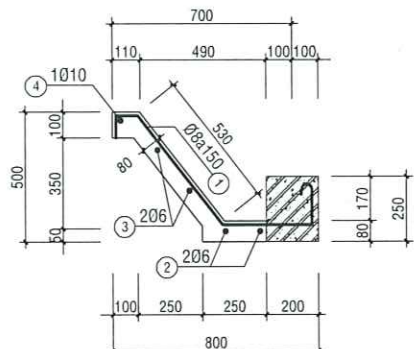


CHI TIẾT SÊ NÔ - TL: 1/20

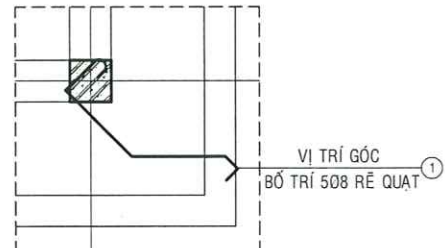


CHI TIẾT 1 - TL: 1/25

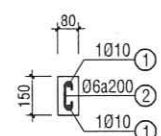


ĐÀ LANH TÔ

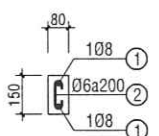

GIĂNG BÊ CỬA

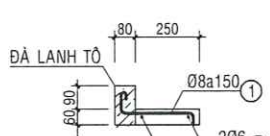

Ô VĂNG 1

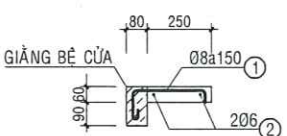

Ô VĂNG 2

BẢNG THỐNG KÊ CỐT THÉP CỘT CỘT - CỘT - BỔ TRỤ								
CẤU KIỆN	STT	HÌNH DẠNG, KÍCH THƯỚC	ĐƯỜNG KÍNH (mm)	CHIỀU DÀI THANH (mm)	SỐ LƯỢNG		TỔNG CHIỀU DÀI (m)	TRỌNG LƯỢNG (kg)
					1 CK	T. BỘ		
CC C7 (SL: 4)	1	300 1200	12	1500	4	16	24	21.31
	2	150 150 50	6	700	2	8	5.6	1.24
THKL (kg): Ø6: 1.2 Ø12: 21.3								
C7 (SL: 4)	1	2950	12	2950	4	16	47.2	41.90
	2	150 150 50	6	700	17	68	47.6	10.56
THKL (kg): Ø6: 10.6 Ø12: 41.9								
BT1 80x150 (SL: 1)	1	150 2500	10	2650	2	2	5.3	3.27
	2	50 100 50	6	200	13	13	2.6	0.58
THKL (kg): Ø6: 0.6 Ø10: 3.3								
BT2 60x350 (SL: 2)	1	150 1300 80 150	8	1760	3	6	10.56	4.17
	2	50 300 50	6	400	7	14	5.6	1.24
THKL (kg): Ø6: 1.2 Ø8: 4.2								
- TRỌNG LƯỢNG THÉP CÓ ĐƯỜNG KÍNH Ø6 = 13.6 kg; CHIỀU DÀI = 61.4 m - TRỌNG LƯỢNG THÉP CÓ ĐƯỜNG KÍNH Ø8 = 4.2 kg; CHIỀU DÀI = 10.6 m - TRỌNG LƯỢNG THÉP CÓ ĐƯỜNG KÍNH Ø10 = 3.3 kg; CHIỀU DÀI = 5.3 m (1 CÂY) - TRỌNG LƯỢNG THÉP CÓ ĐƯỜNG KÍNH Ø12 = 63.2 kg; CHIỀU DÀI = 71.2 m (7 CÂY)								

CÔNG TY TNHH TƯ VẤN - XÂY DỰNG LONG AN
ĐÃ THẨM TRA
Số: / TT - TT
Ngày Tháng Năm 20.....
CÁN BỘ THẨM TRA
Phan Thiện Lân

TÊN CÔNG TRÌNH - PROJECT:

TRUNG TÂM CUNG ỨNG
DỊCH VỤ SỰ NGHIỆP CÔNG

HẠNG MỤC: XÂY DỰNG NHÀ VÔM, BÊ TÔNG SÂN ĐƯỜNG,
THOÁT NƯỚC, NHÀ BẢO VỆ, NHÀ VỆ SINH.
ĐỊA ĐIỂM XÂY DỰNG: ẤP BÌNH HOÀ, XÃ TÂN TRỤ, TỈNH TÂY NINH

CHỦ ĐẦU TƯ:

GIẢI ĐOẠN THỰC HIỆN:

HỒ SƠ THIẾT KẾ KỸ THUẬT

ĐƠN VỊ THIẾT KẾ - DESIGNED BY:

CÔNG TY TNHH XÂY DỰNG
AN LẠC MỸ

ĐỊA CHỈ: SỐ 327B, ĐƯỜNG ĐỒ TƯỜNG TỰ, ẤP HỘI XUÂN,
XÃ TÂN VU, TỈNH TÂY NINH
DIỆN THOẠI: 0937.95.04.05

GIÁM ĐỐC CÔNG TY
TNHH
XÂY DỰNG
AN LẠC MỸ

KS. TRẦN VĂN QUÝ
CHỦ TRƯỞNG - HEAD OF SECTION

KS. VÕ TUẤN KIẾT
THIẾT KẾ - DESIGNED

KS. VÕ TUẤN KIẾT
VẼ - DRAWING BY

KS. VÕ TUẤN KIẾT
KIỂM TRA - CHECK BY

KS. NGUYỄN THANH HOÀNG THƯ
TÊN BẢN VẼ - DRAWING TITLE:

MẶT BẰNG ĐÀ SÊ NÔ-LANH TÔ-BÊ CỬA

BẢN VẼ SỐ-DRAWING NO:

BẢN VẼ KẾT CẤU

02/03

HOÀN THÀNH-ISSUE DATE:

SỐ:/TK.2026
NGÀY.....THÁNG.....NĂM 2026

CHÍNH SỬA LẦN:

BẢNG THỐNG KÊ CỐT THÉP CỌC								
CẤU KIỆN	STT	HÌNH DẠNG, KÍCH THƯỚC	ĐƯỜNG KÍNH (mm)	CHIỀU DÀI THANH (mm)	SỐ LƯỢNG		TỔNG CHIỀU DÀI (m)	TRỌNG LƯỢNG (kg)
					1 CK	T. BỘ		
CỌC 250x250 (SL: 4)	1		12	4700	4	16	75.2	66.8
	2		6	900	26	104	93.6	20.8
	3		6	1200	1	4	4.8	1.1
	4		6	300	18	72	21.6	4.8
	5		10	1088	1	4	4.4	2.7
	6		16	400	1	4	1.6	2.5
THKL (kg): Ø6: 26.7 Ø10: 2.7 Ø12: 66.8 Ø16: 2.5								
- TRỌNG LƯỢNG THÉP CÓ ĐƯỜNG KÍNH Ø6 = 26.7 kg; CHIỀU DÀI = 120.0 m - TRỌNG LƯỢNG THÉP CÓ ĐƯỜNG KÍNH Ø10 = 2.7 kg; CHIỀU DÀI = 4.4 m (1 CÂY) - TRỌNG LƯỢNG THÉP CÓ ĐƯỜNG KÍNH Ø12 = 66.8 kg; CHIỀU DÀI = 75.2 m (7 CÂY) - TRỌNG LƯỢNG THÉP CÓ ĐƯỜNG KÍNH Ø16 = 2.5 kg; CHIỀU DÀI = 1.6 m (1 CÂY)								

BẢNG THỐNG KÊ CỐT THÉP MÓNG - NỀN								
CẤU KIỆN	STT	HÌNH DẠNG, KÍCH THƯỚC	ĐƯỜNG KÍNH (mm)	CHIỀU DÀI THANH (mm)	SỐ LƯỢNG		TỔNG CHIỀU DÀI (m)	TRỌNG LƯỢNG (kg)
					1 CK	T. BỘ		
M1 (SL: 4)	1		10	1450	8	32	46.4	28.61
	2		10	2360	2	8	18.88	11.64
THKL (kg): Ø10: 40.2								
THÉP NỀN (SL: 1)	1		8	2870	28	28	80.4	31.7
THKL (kg): Ø8: 31.7								
- TRỌNG LƯỢNG THÉP CÓ ĐƯỜNG KÍNH Ø8 = 31.7 kg; CHIỀU DÀI = 80.4 m - TRỌNG LƯỢNG THÉP CÓ ĐƯỜNG KÍNH Ø10 = 40.2 kg; CHIỀU DÀI = 65.3 m (6 CÂY)								

BẢNG THỐNG KÊ CỐT THÉP ĐÀ KIỀNG - ĐÀ SÊ NÔ								
CẤU KIỆN	STT	HÌNH DẠNG, KÍCH THƯỚC	ĐƯỜNG KÍNH (mm)	CHIỀU DÀI THANH (mm)	SỐ LƯỢNG		TỔNG CHIỀU DÀI (m)	TRỌNG LƯỢNG (kg)
					1 CK	T. BỘ		
ĐK1 (SL: 4)	1		12	3150	2	8	25.2	22.37
	2		12	2100	1	4	8.4	7.46
	3		12	3650	2	8	29.2	25.92
	4		12	1125	2	8	9	7.99
	5		6	900	16	64	57.6	12.78
THKL (kg): Ø6: 12.8 Ø12: 63.7								
ĐSN1 (SL: 4)	1		12	3150	2	8	25.2	22.37
	2		12	3550	2	8	28.4	25.21
	5		6	900	16	64	57.6	12.78
THKL (kg): Ø6: 12.8 Ø12: 47.6								
- TRỌNG LƯỢNG THÉP CÓ ĐƯỜNG KÍNH Ø6 = 25.6 kg; CHIỀU DÀI = 115.2 m - TRỌNG LƯỢNG THÉP CÓ ĐƯỜNG KÍNH Ø12 = 111.3 kg; CHIỀU DÀI = 125.4 m (12 CÂY)								

BẢNG THỐNG KÊ CỐT THÉP ĐLT - GBC - OV- ĐÀN BC - SÊ NÔ								
CẤU KIỆN	STT	HÌNH DẠNG, KÍCH THƯỚC	ĐƯỜNG KÍNH (mm)	CHIỀU DÀI THANH (mm)	SỐ LƯỢNG		TỔNG CHIỀU DÀI (m)	TRỌNG LƯỢNG (kg)
					1 CK	T. BỘ		
ĐLT1 (SL: 3)	1		10	3150	2	6	18.9	11.65
	2		6	200	17	51	10.2	2.26
THKL (kg): Ø6: 2.3 Ø10: 11.6								
GBC1 (SL: 2)	1		8	3270	2	4	13.08	5.16
	2		6	200	17	34	6.8	1.51
THKL (kg): Ø6: 1.5 Ø8: 5.2								
GBC2 (SL: 1)	1		8	2170	2	2	4.34	1.71
	2		6	200	11	11	2.2	0.49
THKL (kg): Ø6: 0.5 Ø8: 1.7								
Ô VĂNG 1, Ô VĂNG 2 (SL: 2)	1		8	520	37	74	38.48	15.18
	2a		6	2800	2	4	11.2	2.49
	2b		6	2500	2	4	10	2.22
THKL (kg): Ø6: 4.7 Ø8: 15.2								
ĐÀN BẠC CÁP (SL: 1)	1		8	820	10	10	8.2	3.24
	2		6	1450	2	2	2.9	0.64
THKL (kg): Ø6: 0.6 Ø8: 3.2								
SÊ NÔ (SL: 1)	1		8	1300	108	108	140.4	55.40
	2		6	4870	2	2	9.74	2.16
	3		6	15700	2	2	31.4	6.97
	4		10	17710	1	1	17.71	10.92
THKL (kg): Ø6: 9.1 Ø8: 55.4 Ø10: 10.9								
- TRỌNG LƯỢNG THÉP CÓ ĐƯỜNG KÍNH Ø6 = 18.7 kg; CHIỀU DÀI = 84.4 m - TRỌNG LƯỢNG THÉP CÓ ĐƯỜNG KÍNH Ø8 = 80.7 kg; CHIỀU DÀI = 204.5 m - TRỌNG LƯỢNG THÉP CÓ ĐƯỜNG KÍNH Ø10 = 22.6 kg; CHIỀU DÀI = 36.6 m (4 CÂY)								

CTY TNHH TƯ VẤN - XD TẤN THỊNH LONG AN
ĐÃ THẨM TRA
Số: / T Tr - TT
Ngày Tháng Năm 20.....
CÁN BỘ THẨM TRA
Phạm Thiện Loan

TÊN CÔNG TRÌNH - PROJECT:

TRUNG TÂM CUNG ỨNG DỊCH VỤ SỰ NGHIỆP CÔNG

HẠNG MỤC: XÂY DỰNG NHÀ VÔM, BỂ TÔNG SÂN ĐƯỜNG, THOÁT NƯỚC, NHÀ BẢO VỆ, NHÀ VỆ SINH.

ĐỊA ĐIỂM XD: ẤP BÌNH HOÀ, XÃ TÂN TRỤ, TỈNH TÂY NINH

CHỦ ĐẦU TƯ:

GIẢI ĐOẠN THỰC HIỆN:

HỒ SƠ THIẾT KẾ KỸ THUẬT

ĐƠN VỊ THIẾT KẾ - DESIGNED BY:

CÔNG TY TNHH XÂY DỰNG AN LẠC MỸ

ĐỊA CHỈ SỐ 327B, ĐƯỜNG ĐỒ TƯỜNG TỰ, ẤP HỘI XUÂN, XÃ TÂN VU, TỈNH TÂY NINH

DIỆN THOẠI: 0937. 95. 44. 05

GIÁM ĐỐC - MANAGER

KS. TRẦN VĂN QUÍ

XÂY DỰNG AN LẠC MỸ

XS. TRẦN VĂN QUÍ

CHỦ TRÌ - HEAD OF SECTION

KS. VÕ TUẤN KIẾT
THIẾT KẾ - DESIGNED

KS. VÕ TUẤN KIẾT
VẼ - DRAWING BY

KS. VÕ TUẤN KIẾT
KIỂM BÀN - CHECK BY

KS. NGUYỄN THANH HOÀNG THƯ

TÊN BẢN VẼ - DRAWING TITLE:

BẢNG THỐNG KÊ THÉP

BẢN VẼ SỐ-DRAWING NO:

BẢN VẼ KẾT CẤU

03/03



HOÀN THÀNH-ISSUE DATE:

SỐ:/TK.2026

NGÀY.....THÁNG.....NĂM 2026


CHÍNH SỬA LẦN:

XÂY DỰNG NHÀ VỆ SINH

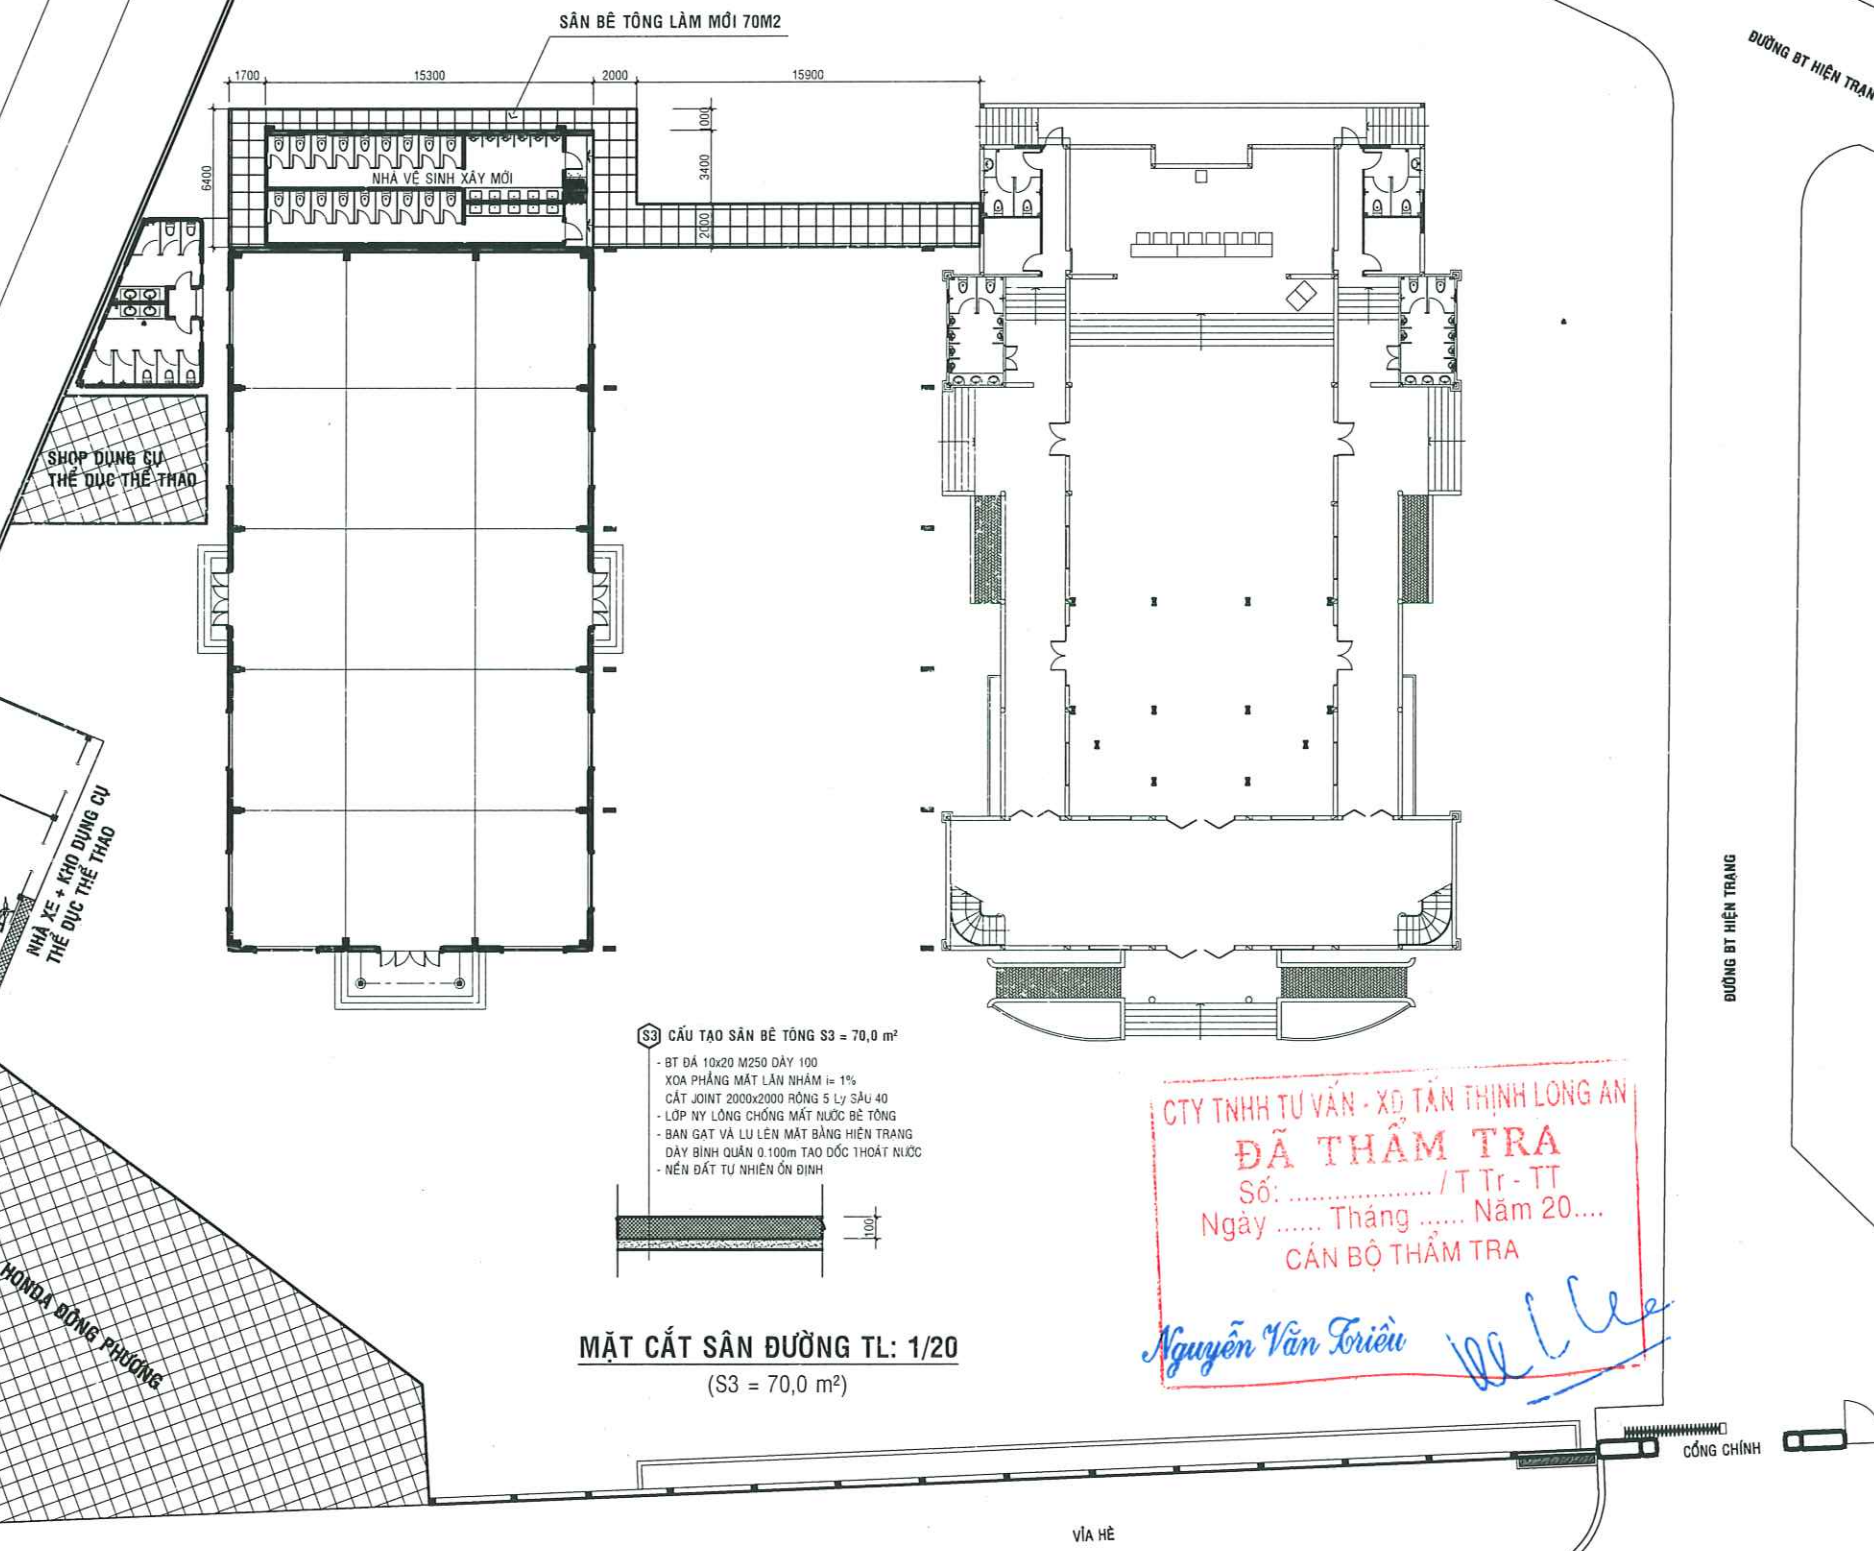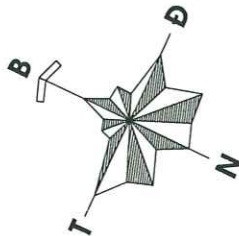


MẶT BẰNG TỔNG THỂ - CẤM MỐC NHÀ VỆ SINH - SÂN ĐƯỜNG TL: 1/200

TÊN CÔNG TRÌNH - PROJECT:	
TRUNG TÂM CUNG ỨNG DỊCH VỤ SỰ NGHIỆP CÔNG	
HẠNG MỤC: XÂY DỰNG NHÀ VÔM, BÊ TÔNG SÂN ĐƯỜNG, THOÁT NƯỚC, NHÀ BẢO VỆ, NHÀ VỆ SINH.	
ĐỊA ĐIỂM XD: ẤP BÌNH HOÀ, XÃ TÂN TRỤ, TỈNH TÂY NINH	
CHỦ ĐẦU TƯ:	
GIAI ĐOẠN THỰC HIỆN:	
HỒ SƠ THIẾT KẾ KỸ THUẬT	
ĐƠN VỊ THIẾT KẾ - DESIGNED BY:	
CÔNG TY TNHH XÂY DỰNG AN LẠC MỸ	
ĐỊA CHỈ: SỐ 327B, ĐƯỜNG ĐỒ TƯỜNG TỰ, ẤP HỘI XUÂN, XÃ TÂN VU, QUẬN TÂY NINH ĐIỆN THOẠI: 0937- 05 04 05	
QUẢN LÝ CÔNG TRÌNH CÔNG TY TNHH XÂY DỰNG AN LẠC MỸ	
KS. TRẦN VĂN DUY CHỦ TRÌ - HEAD OF SECTION	
KTS. TRẦN HỮU VINH THIẾT KẾ - DESIGNED	<i>Trần Hữu Vinh</i>
KTS. TRẦN HỮU VINH VẼ - DRAWING BY	<i>Trần Hữu Vinh</i>
KS. TRẦN VĂN SANG KIỂM BM - CHECK BY	<i>Trần Văn Sang</i>
KS. NGUYỄN THANH HOÀNG THƯ TÊN BẢN VẼ - DRAWING TITLE:	
MẶT BẰNG TỔNG THỂ CẤM MỐC NHÀ VỆ SINH - SÂN ĐƯỜNG	
BẢN VẼ SỐ-DRAWING NO:	BẢN VẼ KIẾN TRÚC
HOÀN THÀNH-ISSUE DATE:	01/09
CHÍNH SỬA LẦN:	SỐ:/TK.2026 NGÀY.....THÁNG.....NĂM 2026

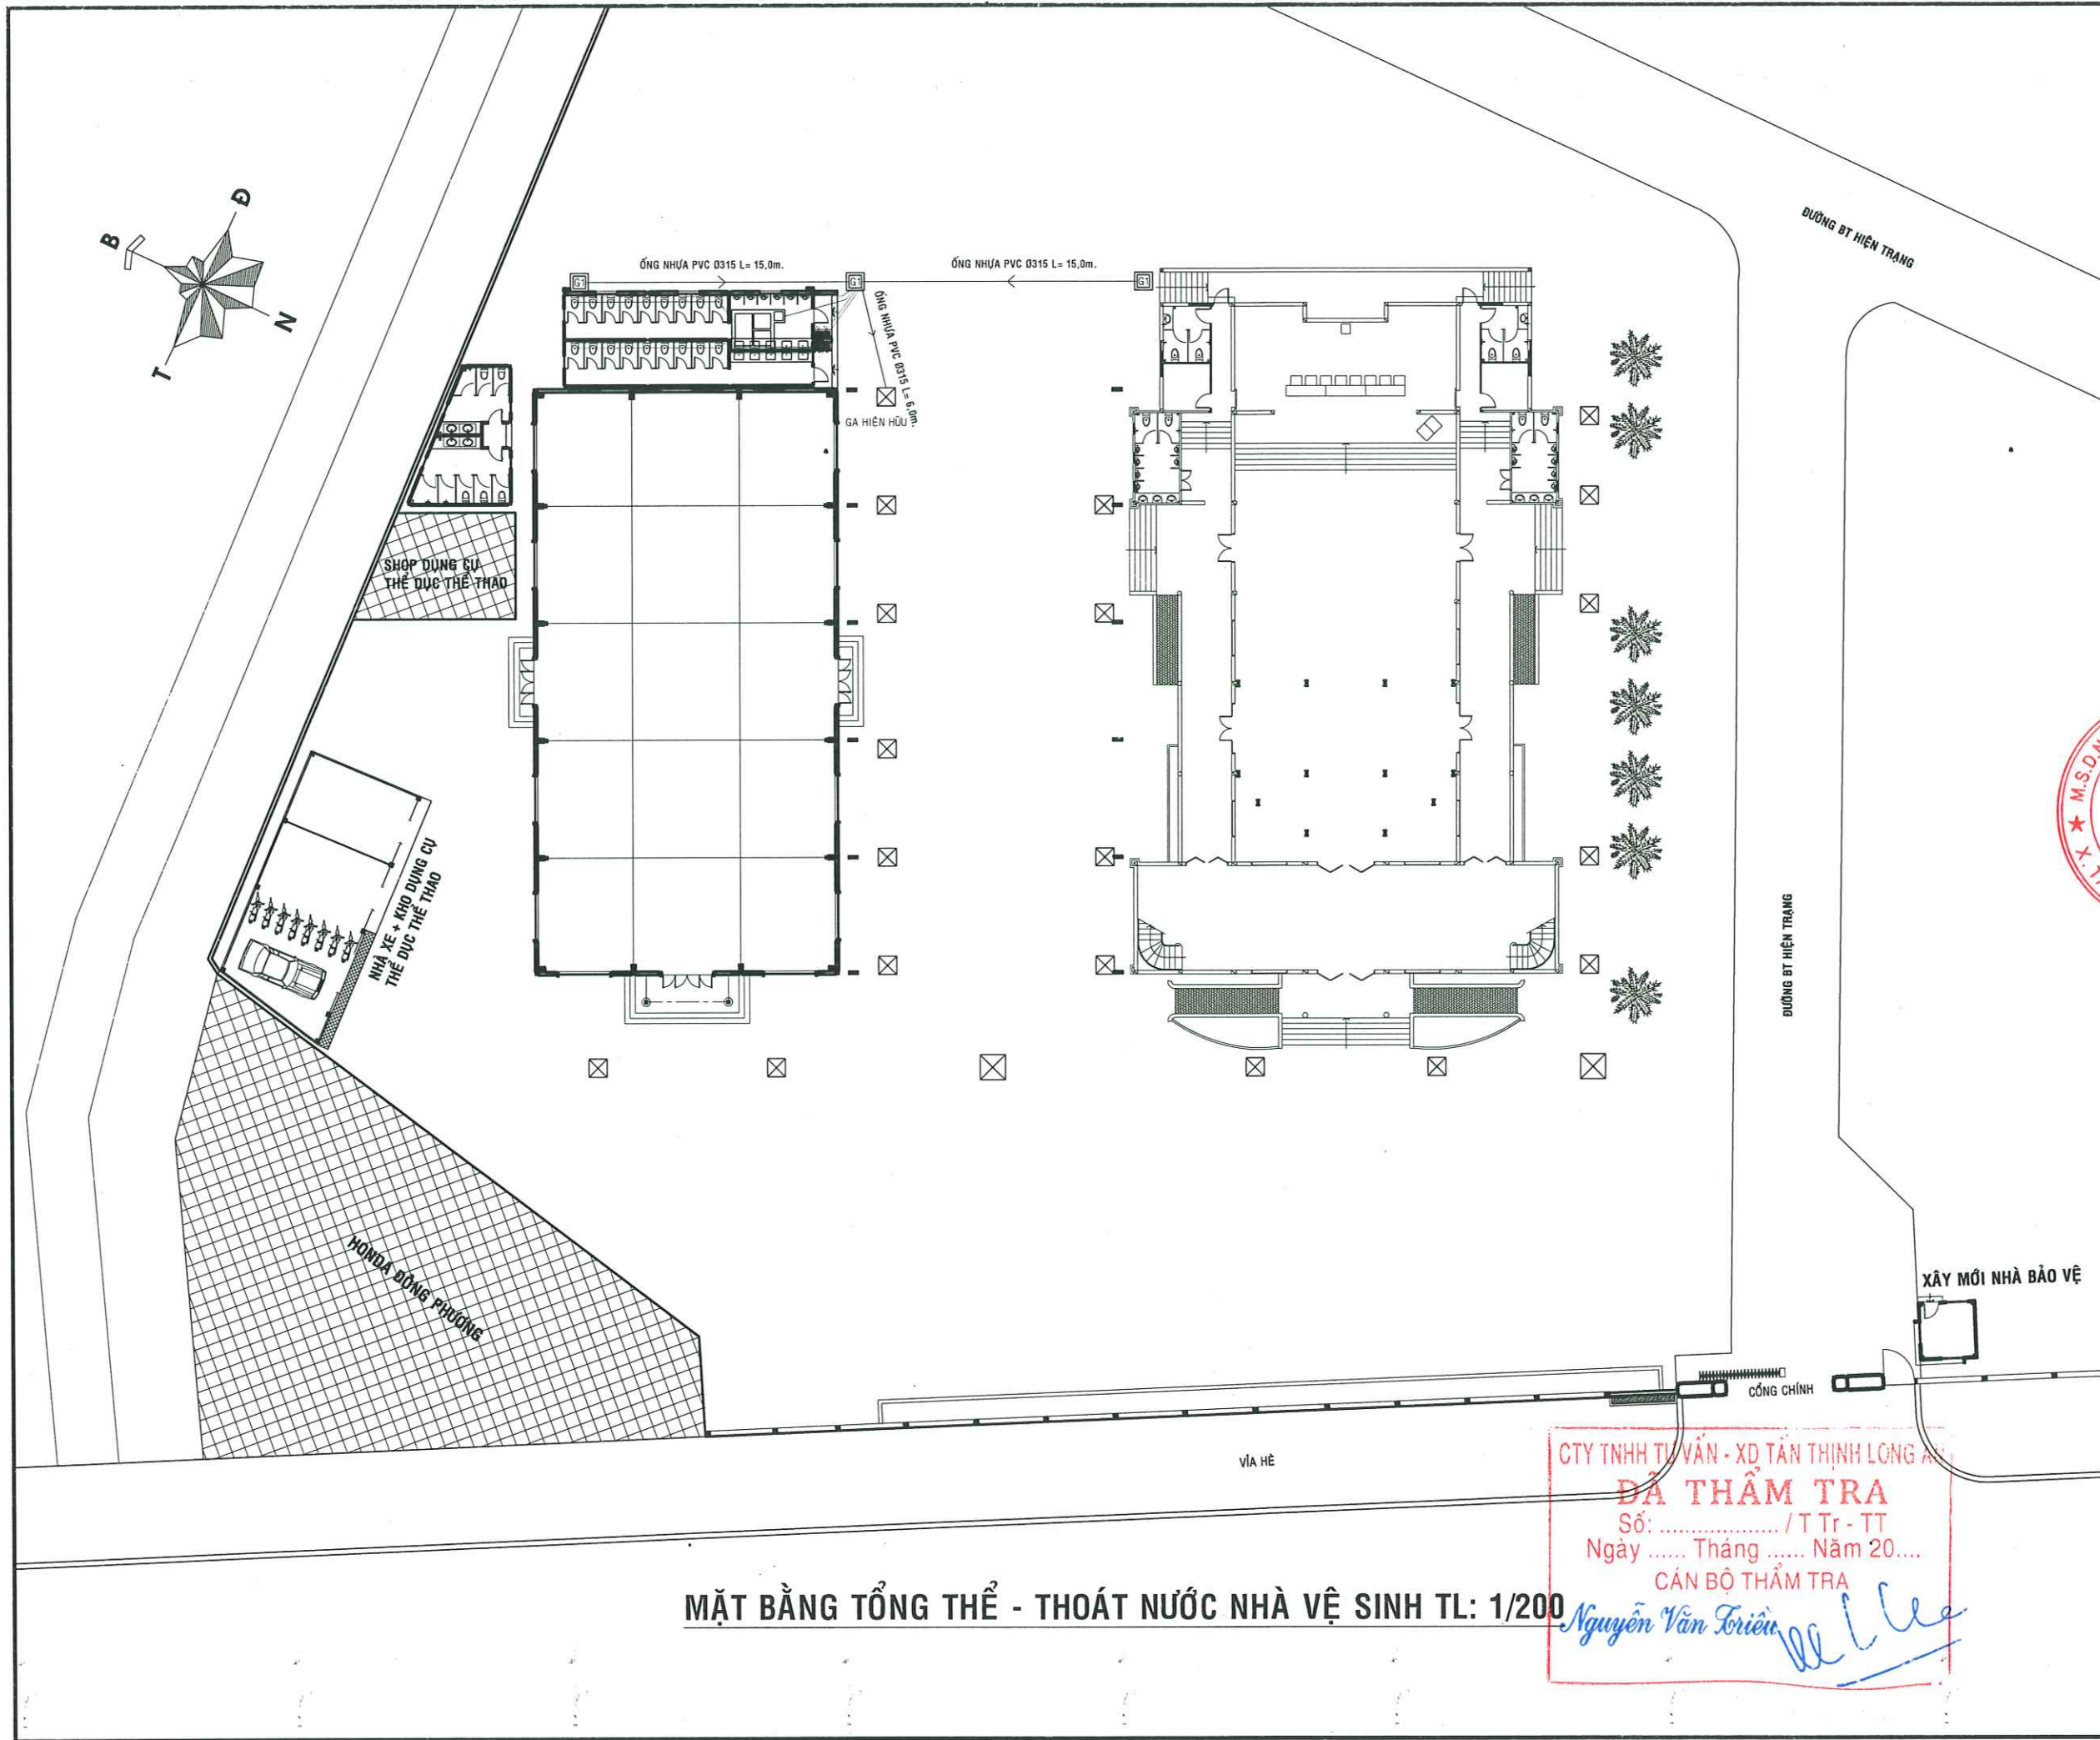


TÊN CÔNG TRÌNH - PROJECT:	
TRUNG TÂM CUNG ỨNG DỊCH VỤ SỰ NGHIỆP CÔNG	
HẠNG MỤC: XÂY DỰNG NHÀ VÔM, BỂ TÔNG SÂN ĐƯỜNG, THOÁT NƯỚC, NHÀ BẢO VỆ, NHÀ VỆ SINH.	
ĐỊA ĐIỂM XD: ẤP BÌNH HOÀ, XÃ TÂN TRỤ, TỈNH TÂY NINH	
CHỦ ĐẦU TƯ:	
GIAI ĐOẠN THỰC HIỆN:	
HỒ SƠ THIẾT KẾ KỸ THUẬT	
ĐƠN VỊ THIẾT KẾ - DESIGNED BY:	
CÔNG TY TNHH XÂY DỰNG AN LẠC MỸ	
ĐỊA CHỈ SỐ 327B, ĐƯỜNG ĐỒ TƯỜNG TỰ, ẤP HỘI XUÂN, XÃ TÂN TRỊ, TỈNH TÂY NINH ĐIỆN THOẠI: 0937.95.04.05	
GIÁM ĐỐC - MANAGER CÔNG TY TNHH XÂY DỰNG AN LẠC MỸ KS. TRẦN VĂN QUÝ CHỦ TRÌ - HEAD OF SECTION	
KTS. TRẦN HỮU VINH THIẾT KẾ - DESIGNED	<i>Trần Hữu Vinh</i>
KTS. TRẦN HỮU VINH VẼ - DRAWING BY	<i>Trần Hữu Vinh</i>
KS. TRẦN VĂN SANG KIỂM BM - CHECK BY	<i>Trần Văn Sang</i>
KS. NGUYỄN THANH HOÀNG THƯ TÊN BẢN VẼ - DRAWING TITLE:	
MẶT BẰNG TỔNG THỂ THOÁT NƯỚC NHÀ VỆ SINH	
BẢN VẼ SỐ-DRAWING NO:	BẢN VẼ KIẾN TRÚC
HOÀN THÀNH-ISSUE DATE:	SỐ:/TK.2026 NGÀY.....THÁNG.....NĂM 2026
CHÍNH SỬA LẦN:	

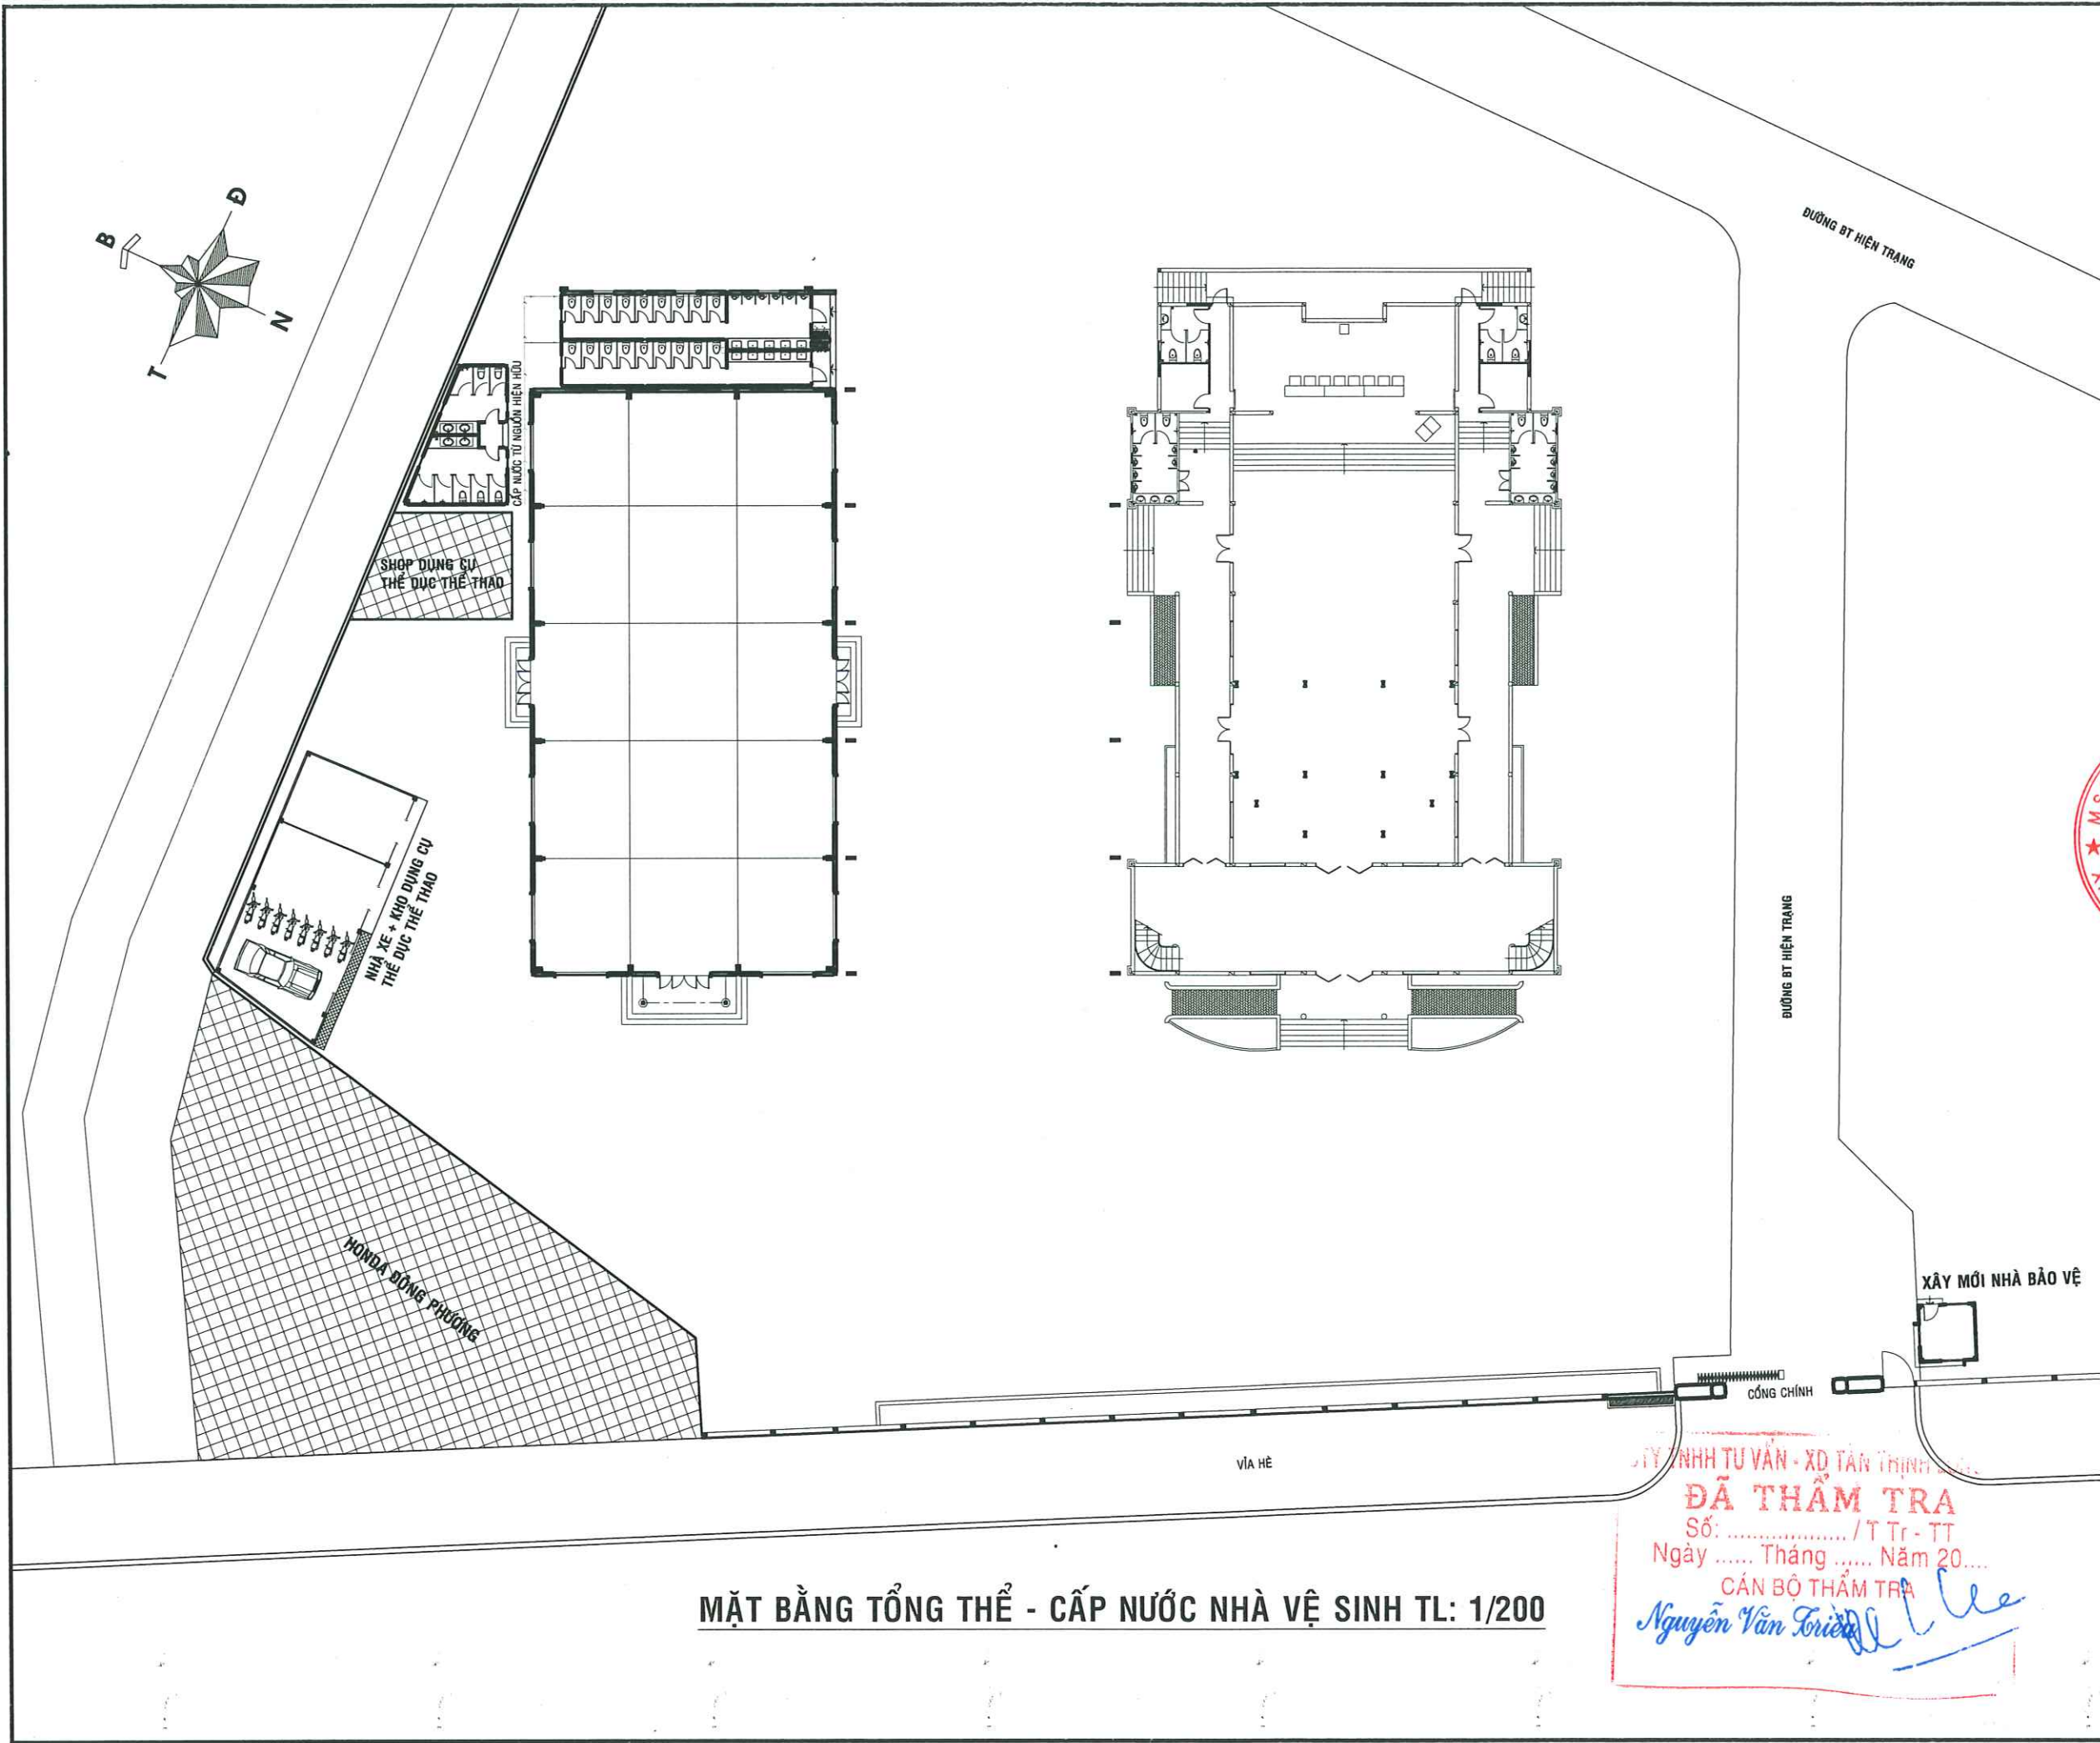


MẶT BẰNG TỔNG THỂ - CẤP NƯỚC NHÀ VỆ SINH TL: 1/200

ĐÃ THẨM TRA
Số: / T Tr - TT
Ngày Tháng Năm 20....
CÁN BỘ THẨM TRA
Nguyễn Văn Triều


TÊN CÔNG TRÌNH - PROJECT:	
TRUNG TÂM CUNG ỨNG DỊCH VỤ SỰ NGHIỆP CÔNG	
HẠNG MỤC: XÂY DỰNG NHÀ VỆ, BÊ TÔNG SÀN ĐƯỜNG, THOÁT NƯỚC, NHÀ BẢO VỆ, NHÀ VỆ SINH.	
ĐỊA ĐIỂM XD: ẤP BÌNH HÒA, XÃ TÂN TRỤ, TỈNH TÂY NINH	
CHỦ ĐẦU TƯ:	
GIAI ĐOẠN THỰC HIỆN:	
HỒ SƠ THIẾT KẾ KỸ THUẬT	
ĐƠN VỊ THIẾT KẾ - DESIGNED BY:	
 CÔNG TY TNHH XÂY DỰNG AN LẠC MỸ	
ĐỊA CHỈ: SỐ 327B, ĐƯỜNG ĐỖ TƯỜNG TỰ, ẤP HỘI XUÂN, XÃ TẮM VU, TỈNH TÂY NINH	
DIỆN THOẠI: 0937 99 04 05	
GIÁM ĐỐC - MANAGER	
CÔNG TY TNHH XÂY DỰNG AN LẠC MỸ	
KS. TRẦN VĂN QUI	
CHỦ TRÌ - HEAD OF SECTION	
VU - T. TRẦN VINH	
KTS. TRẦN HỮU VINH	THIẾT KẾ - DESIGNED
KTS. TRẦN HỮU VINH	VẼ - DRAWING BY
KS. TRẦN VĂN SANG	KIỂM BM - CHECK BY
KS. NGUYỄN THANH HOÀNG THƯ	TÊN BẢN VẼ - DRAWING TITLE:
MẶT BẰNG TỔNG THỂ CẤP NƯỚC NHÀ VỆ SINH	
BẢN VẼ SỐ-DRAWING NO:	BẢN VẼ KIẾN TRÚC
HOÀN THÀNH-ISSUE DATE:	SỐ:/TK.2026
CHÍNH SỬA LẦN:	NGÀY.....THÁNG.....NĂM 2026

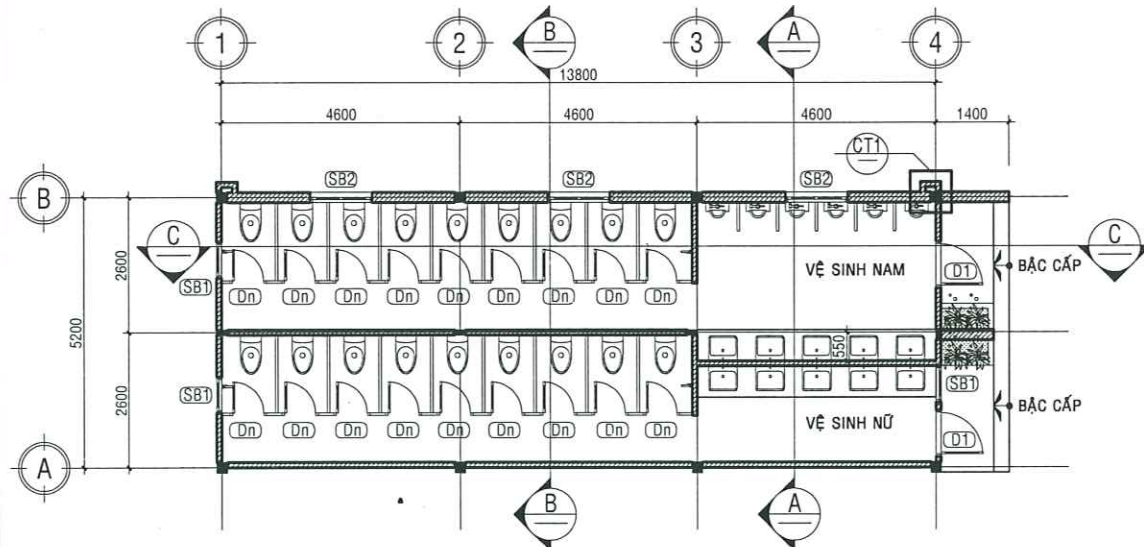


MẶT BẰNG TRỆT NHÀ VỆ SINH TL: 1/100

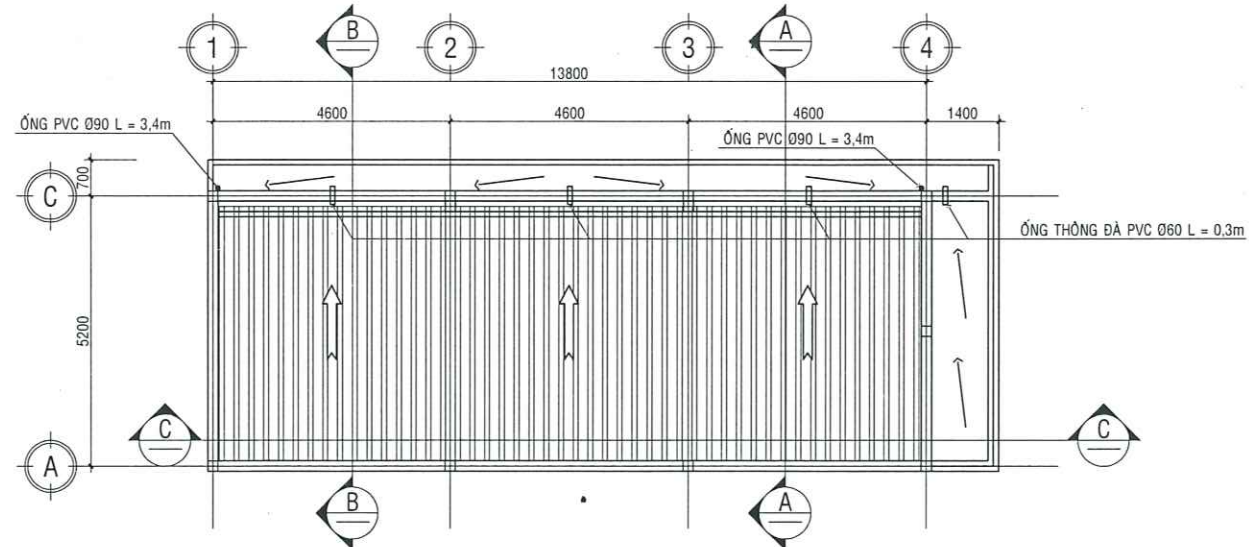


MẶT BẰNG MÁI NHÀ VỆ SINH TL: 1/100

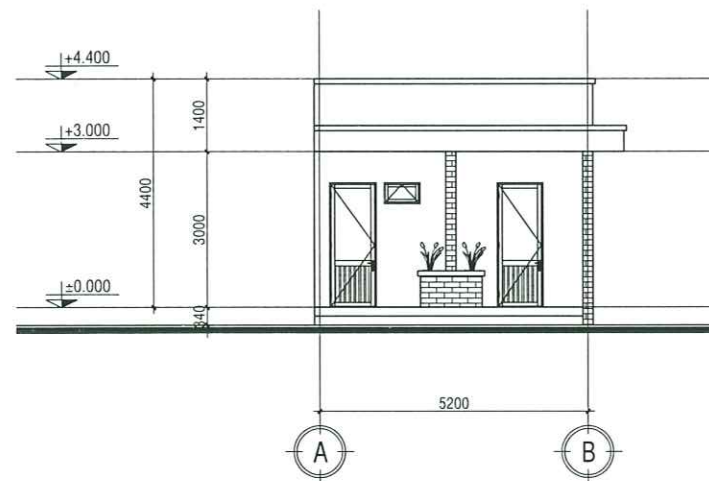

MẶT ĐỨNG TRỤC A-B TL: 1/100

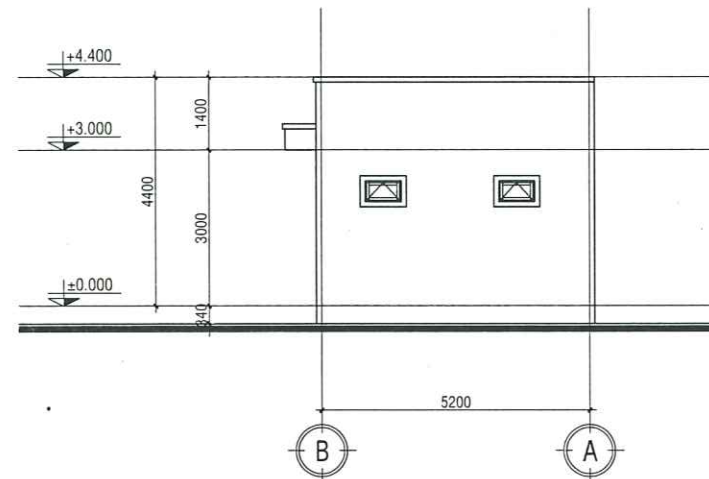

MẶT ĐỨNG TRỤC B-A TL: 1/100

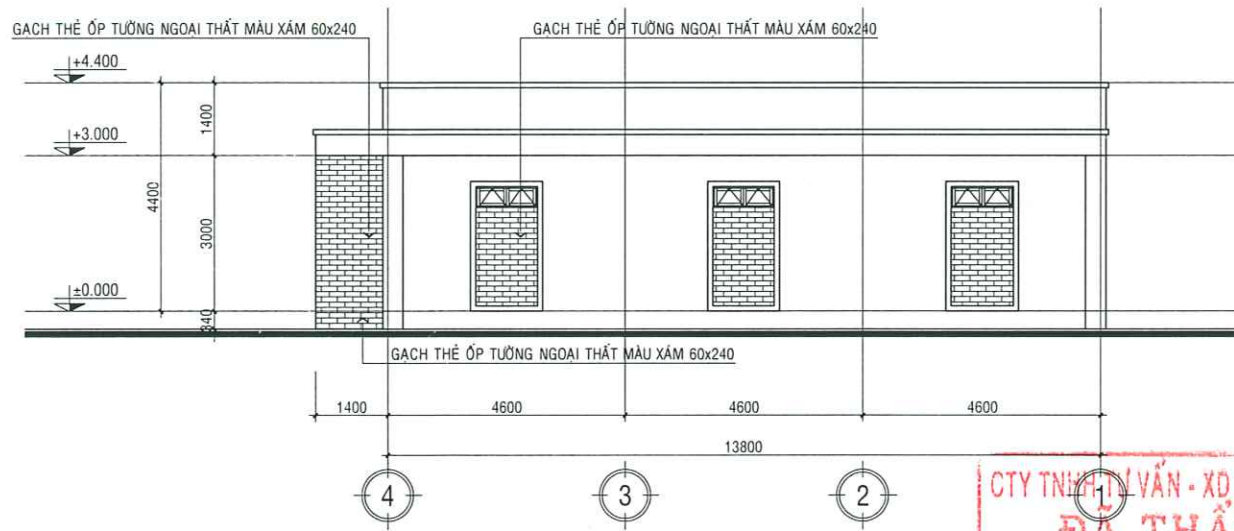

MẶT ĐỨNG TRỤC 4-1 TL: 1/100

GHI CHÚ:

- TOÀN BỘ CÔNG TRÌNH SƠN NƯỚC CÓ BẢ MATIT.
 - PHÍA NGOÀI CÔNG TRÌNH ỐP GẠCH THÈ ỐP TƯỜNG NGOẠI THẤT MÀU XÁM 60x240 VỊ TRÍ TƯỜNG NGĂN HÀNH LANG, Ồ TƯỜNG CỬA SỐ BẬC SB2.
 - ĐÓNG TRẦN DURAFLEX KÍCH THƯỚC 600x600 DÀY 4.5mm, HỆ KHUNG SƯỜN NỔI BẰNG THÉP SƠN TĨNH ĐIỆN MÀU TRẮNG TRONG PHÒNG VỆ SINH TẠI CAO ĐỘ: +2.700
 - PHÒNG VỆ SINH ỐP GẠCH CERAMIC 300x600 CAO 2700
 - NGĂN PHÒNG XÍ VỆ SINH BẰNG TẤM COMPACT HPL LOẠI 1 DÀY 12mm, PHỤ KIỆN: THANH NHÔM MÀ INOX, CHỐNG ĐỨNG INOX 304 Ø30 DÀY 1,5mm
 - PHẦN TƯỜNG XÂY, ĐÁ BÉN TRONG MÁI VÀ TRÊN TRẦN THỰC HIỆN CÔNG TÁC TRÁT Vữa NHƯNG KHÔNG SƠN NƯỚC.
 - TƯỜNG MẶT NGOÀI TRỤC A ĐOẠN 1-4 TIẾP GIÁP VỚI NHÀ ĐA NĂNG KHÔNG TRÁT Vữa VÀ SƠN.
- LƯU Ý: BỀ MẶT ỐP GẠCH TƯỜNG PHẢI ĐỒNG PHẪNG VỚI BỀ MẶT TRÁT Vữa PHÍA TRÊN TRẦN

TÊN CÔNG TRÌNH - PROJECT:

TRUNG TÂM CUNG ỨNG DỊCH VỤ SỰ NGHIỆP CÔNG

HẠNG MỤC: XÂY DỰNG NHÀ VỆ SINH, BÊ TÔNG SÀN ĐƯỜNG,
THOÁT NƯỚC, NHÀ BẢO VỆ, NHÀ VỆ SINH.
ĐỊA ĐIỂM XD: ẤP BÌNH HOÀ, XÃ TÂN TRƯ, TỈNH TÂY NINH

CHỦ ĐẦU TƯ:

GIAI ĐOẠN THỰC HIỆN:

HỒ SƠ THIẾT KẾ KỸ THUẬT

ĐƠN VỊ THIẾT KẾ - DESIGNED BY:

CÔNG TY TNHH XÂY DỰNG
AN LẠC MỸ

ĐỊA CHỈ: SỐ 327B, ĐƯỜNG ĐỒ TƯỜNG TỰ, ẤP HỘI XUÂN,
XÃ TÂN VU, TỈNH TÂY NINH
DIỆN THOÁT: 8037, 25 04 05

GIÁM ĐỐC - MANAGER

CÔNG TY

TNHH

XÂY DỰNG

AN LẠC MỸ

KS. TRẦN VĂN QUI

CHỦ (TR) - HEAD OF SECTION

KTS. TRẦN HỮU VINH

THIẾT KẾ - DESIGNED

KTS. TRẦN HỮU VINH

VẼ - DRAWING BY

KS. TRẦN VĂN SANG

KIỂM BM - CHECK BY

KS. NGUYỄN THANH HOÀNG THƯ

TÊN BẢN VẼ - DRAWING TITLE:

MẶT BẰNG TRỆT - MÁI
MẶT ĐỨNG KIẾN TRÚC


BẢN VẼ SỐ-DRAWING NO:

BẢN VẼ KIẾN TRÚC


HOÀN THÀNH-ISSUE DATE:

SỐ:/TK.2026
NGÀY.....THÁNG.....NĂM 2026


CHỈNH SỬA LẦN:

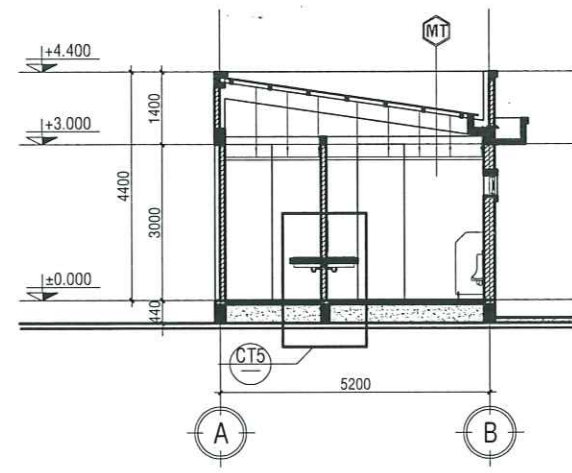


MẶT CẮT A-A TL: 1/100

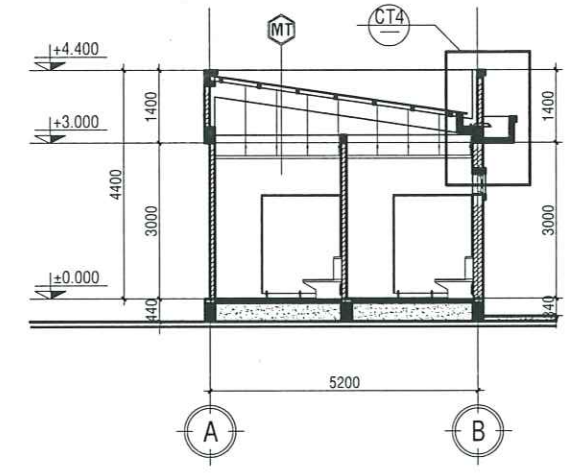


MẶT CẮT B-B TL: 1/100

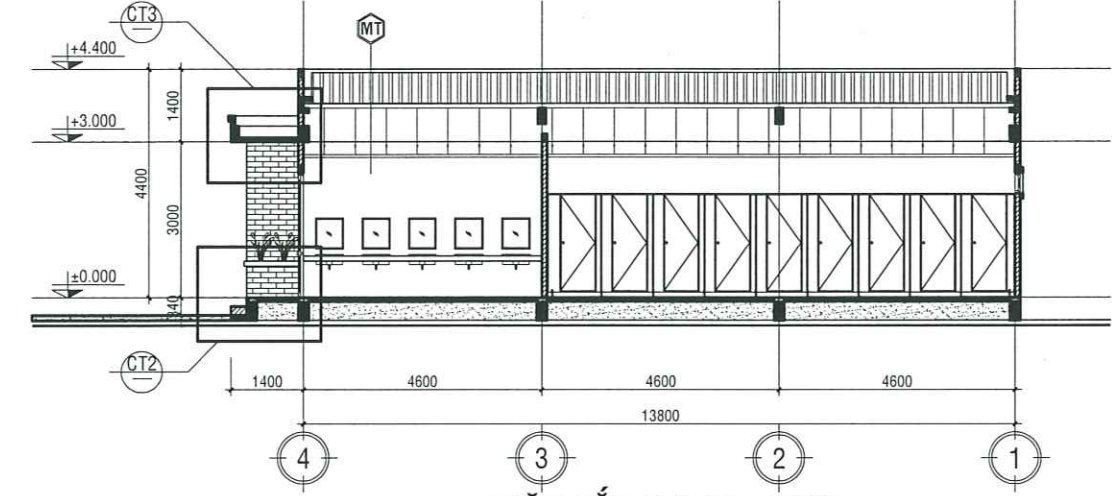


MẶT CẮT C-C TL: 1/100

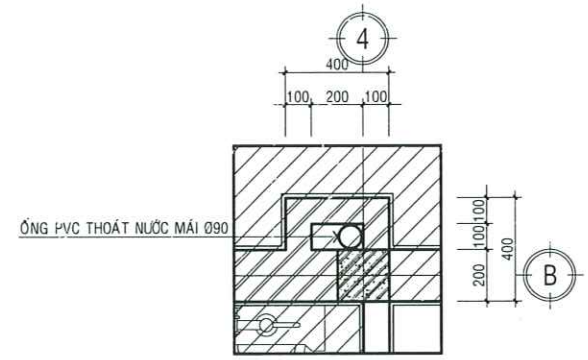


CHI TIẾT CT1 TL: 1/20

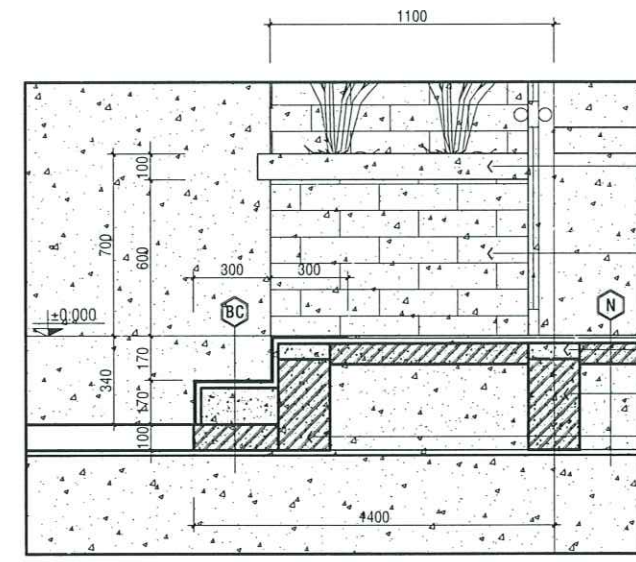


CHI TIẾT CT2 TL: 1/20

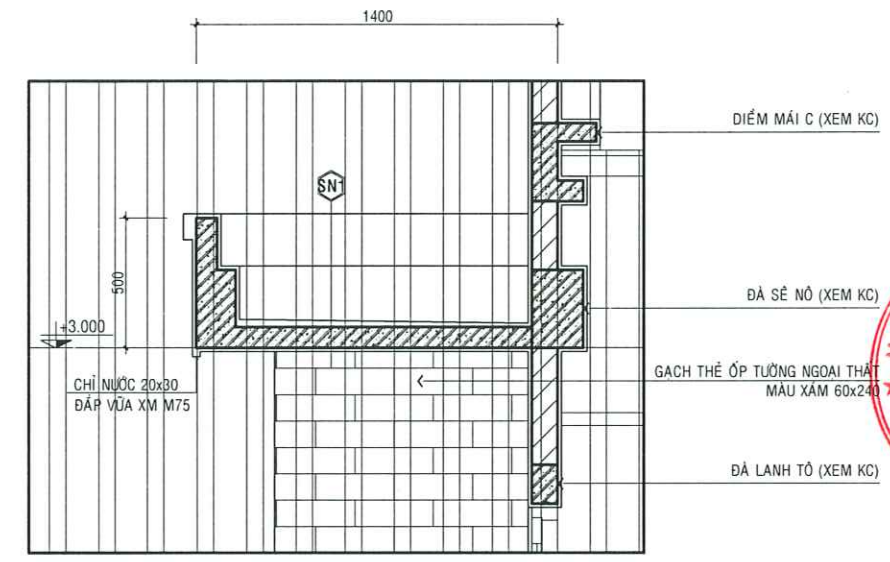

CHI TIẾT CT3 TL: 1/20

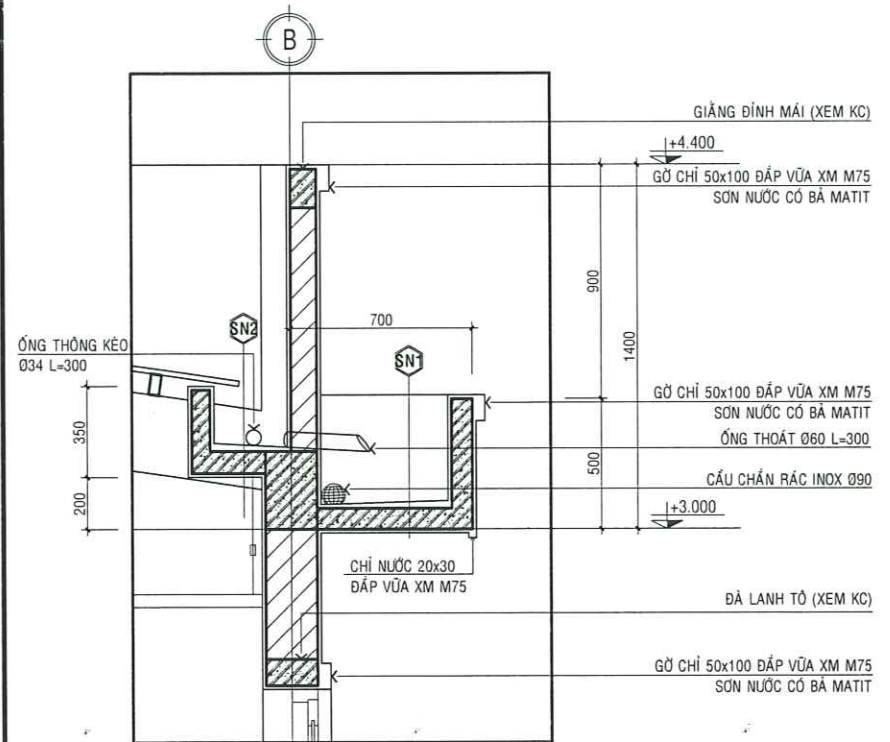

CHI TIẾT CT4 TL: 1/20

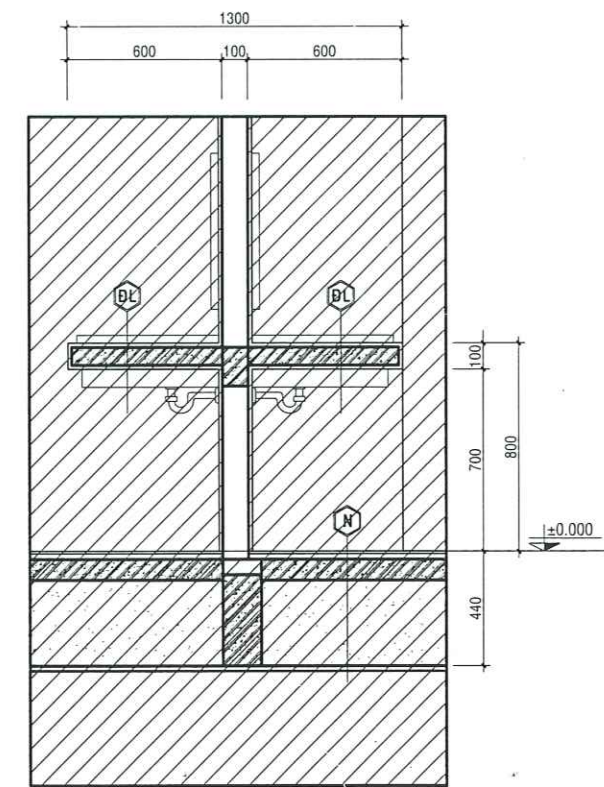

CHI TIẾT CT5 TL: 1/20

- MT** CẤU TẠO MÁI TÔN
- MÁI LỚP TÔN SÓNG VUÔNG MÀU DÀY 0,45mm
 - XÀ GỖ STK 40x80 DÀY 1,8mm (a=750)
 - VỊ KÉO BTCT (XEM KẾT CẤU)
 - TẤM TRẦN DURAFLUX 600x600 DÀY 4,5mm
 - HỆ KHUNG SƯỜN NỔI BẰNG THÉP SƠN TÍNH ĐIỆN SƠN NƯỚC MÀU TRẮNG

- SN1** CẤU TẠO SẼ NỖ NGOÀI
- VỮA XM TẠO DỐC M75, D/min= 20, i= 3%
 - LĂNG VỮA XM BẢO VỆ M100 DÀY 30
 - QUÉT 3 LỚP FLINKOTE CHỐNG THẨM
 - ĐAN BTCT (XEM KC)
 - TRÁT TRẦN VỮA XM M75 DÀY 15
 - ĐẠ SƠN 3 NƯỚC MÀU TRẮNG

- SN2** CẤU TẠO SẼ NỖ TRONG
- VỮA XM TẠO DỐC M75, D/min= 20, i= 3%
 - LĂNG VỮA XM BẢO VỆ M100 DÀY 30
 - QUÉT 3 LỚP FLINKOTE CHỐNG THẨM
 - ĐAN BTCT (XEM KC)
 - TRÁT TRẦN VỮA XM M75 DÀY 15 KHÔNG SƠN

- N** CẤU TẠO NỀN
- NỀN LÁT GẠCH CERAMIC NHẢM 300x300
 - VỮA LÓT XM M75 DÀY 20
 - BTCT ĐÁ 10x20 M200 DÀY 80 (THÉP XEM KC)
 - LỚP NY LÔNG CHỐNG MẤT NƯỚC BÊ TÔNG
 - CÁT LẤP TƯỜI NƯỚC ĐẦM KỶ
 - NỀN ĐẤT TỰ NHIÊN ỔN ĐỊNH

- BC** CẤU TẠO BẠC CẤP
- BẠC CẤP LÁT GẠCH CERAMIC NHẢM 300x600
 - VỮA LÓT XM M75 DÀY 20
 - BẠC CẤP ĐỔ BT ĐÁ 10x20 M200
 - ĐAN BTCT BẠC CẤP (XEM KC)
 - LỚP NY LÔNG CHỐNG MẤT NƯỚC BÊ TÔNG
 - NỀN ĐẤT TỰ NHIÊN ỔN ĐỊNH

- DL** CẤU TẠO ĐAN LAVABO
- ĐAN ỚP ĐÁ GRANIT DÀY 20 MÀU ĐEN (2 MẶT)
 - VỮA LÓT XM M75 DÀY 20
 - ĐAN BTCT ĐÁ 10x20 M200 (XEM KC)
 - TRÁT VỮA XM M75 DÀY 15

CTY TNHH TƯ VẤN - XD TÂN THỊNH LONG A
ĐÃ THẨM TRA
Số: / T Tr - TT
Ngày Tháng Năm 20....
CÁN BỘ THẨM TRA
Nguyễn Văn Triều

TÊN CÔNG TRÌNH - PROJECT:

TRUNG TÂM CUNG ỨNG DỊCH VỤ SỰ NGHIỆP CÔNG

HẠNG MỤC: XÂY DỰNG NHÀ VÔM, BÊ TÔNG SÂN ĐƯỜNG, THOÁT NƯỚC, NHÀ BẢO VỆ, NHÀ VỆ SINH.

ĐỊA ĐIỂM XD: ẤP BÌNH HOÀ, XÃ TÂN TRƯ, TỈNH TÂY NINH

CHỦ ĐẦU TƯ:

GIẢI ĐOẠN THỰC HIỆN:

HỒ SƠ THIẾT KẾ KỸ THUẬT

ĐƠN VỊ THIẾT KẾ - DESIGNED BY:

CÔNG TY TNHH XÂY DỰNG AN LẠC MỸ

ĐỊA CHỈ: SỐ 327B, ĐƯỜNG ĐỖ TƯỜNG TỰ, ẤP HỘI XUÂN, XÃ TÂN TRƯ, TỈNH TÂY NINH

DIỆN THOẠI: 0937. 95 94 05

ĐIỂM ĐỌC: MANAGER

TNHH XÂY DỰNG AN LẠC MỸ

KS. TRẦN VĂN SANG, TÂY NINH

CHỦ TRÌ - HEAD OF SECTION

KTS. TRẦN HỮU VINH

THIẾT KẾ - DESIGNED

KTS. TRẦN HỮU VINH

VẼ - DRAWING BY

KS. TRẦN VĂN SANG

KIỂM BM - CHECK BY

KS. NGUYỄN THANH HOÀNG THƯ

TÊN BẢN VẼ - DRAWING TITLE:

MẶT CẮT KIẾN TRÚC CHI TIẾT KIẾN TRÚC

BẢN VẼ SỐ-DRAWING NO:

BẢN VẼ KIẾN TRÚC


05/09

HOÀN THÀNH-ISSUE DATE:


SỐ:/TK.2026

NGÀY.....THÁNG.....NĂM 2026


CHÍNH SỬA LẦN:

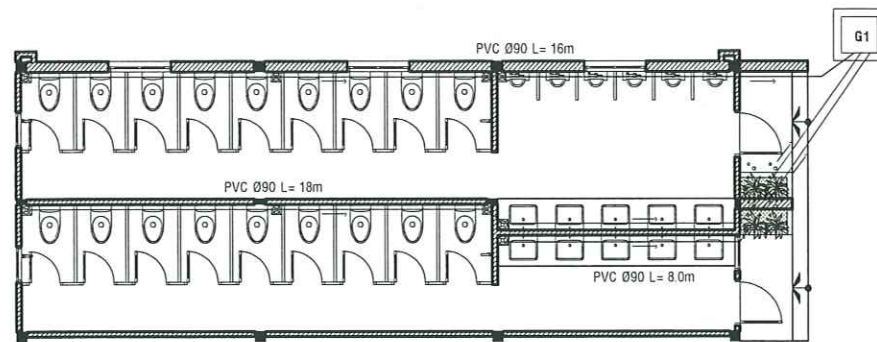


MẶT BẰNG THOÁT NƯỚC BẮN TL: 1/100

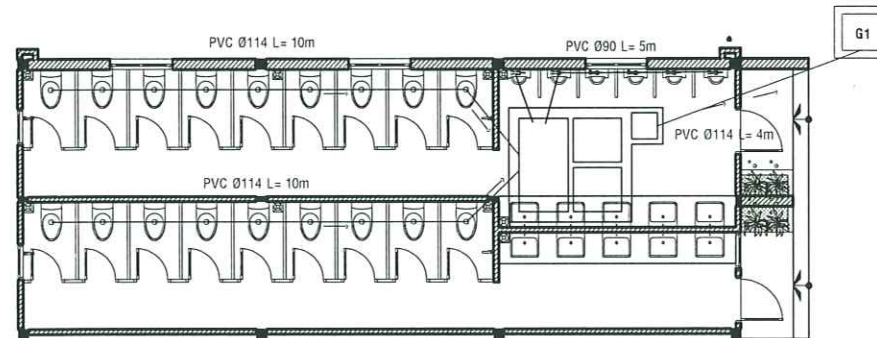


MẶT BẰNG THOÁT PHÂN TL: 1/100

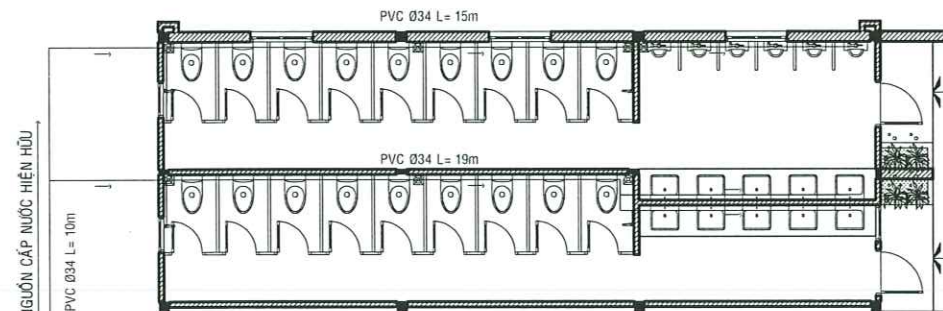


MẶT BẰNG CẤP NƯỚC TL: 1/100

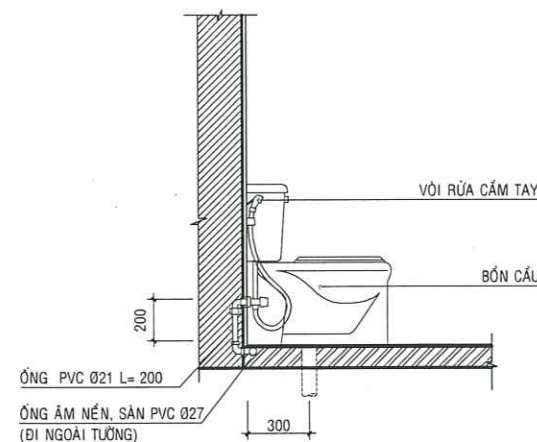

CHI TIẾT XÍ BỆT TL: 1/25

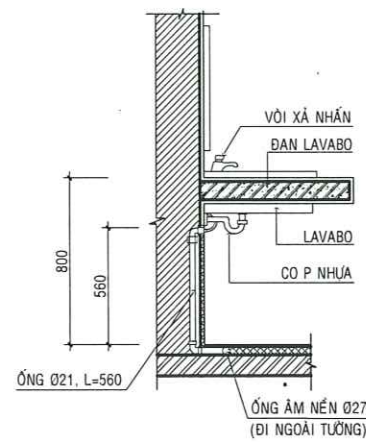

CHI TIẾT LAVABO TL: 1/25

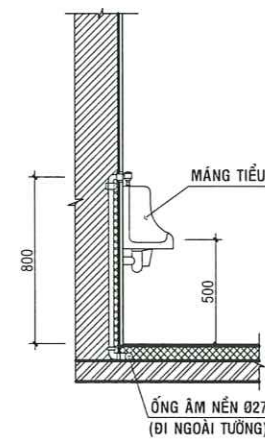

CHI TIẾT CHẬU TIỂU TL: 1/25

BẢNG THỐNG KÊ THIẾT BỊ						
	STT	TÊN PHỤ KIỆN VÀ THIẾT BỊ	KÝ HIỆU	ĐƠN VỊ	SỐ LƯỢNG	GHI CHÚ
THIẾT BỊ VỆ SINH	01	XÍ BỆT CÓ VỎI RỬA CẨM TAY		BỘ	18	THAM KHẢO SẢN PHẨM CAESAR
	02	LAVABO KỆ ĐẠN + VỎI XÁ		BỘ	10	
	03	MÁNG TIỂU NAM + BỘ XÁ		BỘ	06	
	04	VỎI XÁ INOX Ø21 + PHỤ KIỆN		BỘ	04	
	05	PHỄU THU INOX 200x200		BỘ	09	
	06	KỆ KÍNH + GƯƠNG SOI LAVABO		BỘ	10	
	07	KỆ ĐỂ XÁ PHÒNG		BỘ	10	
	08	HỘP GIẤY VỆ SINH		BỘ	18	
	09	THÙNG NHỰA CHỨA GIẤY VỆ SINH		BỘ	18	
	10	GIÁ TREO KHĂN INOX 4 THANH		BỘ	18	
	11	VÁN THAU Ø34		CÁI	02	
HỆ THỐNG CẤP NƯỚC VỆ SINH		ỐNG PVC Ø34 DÂY 2.2mm		MÉT	10,0	THAM KHẢO SẢN PHẨM PVC BÌNH MINH
		TÊ NHỰA PVC Ø34		CÁI	05	
		CƠ NHỰA PVC Ø34		CÁI	04	
		NỒI NHỰA PVC GIẢM Ø27-34		CÁI	02	
		ỐNG PVC Ø27 DÂY 1.9mm		MÉT	34,0	
		CƠ NHỰA PVC Ø27		CÁI	45	
		TÊ NHỰA PVC Ø27		CÁI	40	
		ỐNG PVC Ø21 DÂY 1.7mm		MÉT	48,0	
		CƠ NHỰA PVC Ø21		CÁI	30	
		TÊ NHỰA PVC GIẢM Ø27-21		CÁI	34	
		ĐẦU REN Ø21 (TRONG & NGOÀI)		CÁI	76	
HỆ THỐNG THOÁT NƯỚC VỆ SINH		ỐNG PVC Ø114 DÂY 4.5mm		MÉT	24,0	THAM KHẢO SẢN PHẨM PVC BÌNH MINH
		ỐNG PVC Ø90 DÂY 3.5mm		MÉT	47,0	
		ỐNG THÔNG HƠI PVC Ø34 DÂY 2.2mm		MÉT	8,0	
		CƠ LỢI 135 Ø90		CÁI	35	
		TÊ THÔNG HƠI Ø34		CÁI	01	
		CƠ LỢI 135 Ø114		CÁI	20	
		Y NHỰA Ø90		CÁI	15	
		CƠ NHỰA GIẢM Ø49-Ø34		CÁI	36	
		CƠ NHỰA LỢI Ø60		CÁI	40	
		CƠ NHỰA GIẢM Ø90-Ø60		CÁI	40	
		NÚT BÍT Ø114		CÁI	18	
HỆ THỐNG THOÁT NƯỚC MẠI		ỐNG PVC Ø90 DÂY 3.5mm		MÉT	6,8	THAM KHẢO SẢN PHẨM PVC BÌNH MINH
		ỐNG THÔNG ĐÀ Ø60		MÉT	0,9	
		CƠ NHỰA PVC Ø90		CÁI	02	
		CẦU CHẮN RÁC INOX Ø90		BỘ	02	

CÔNG TY TNHH TƯ VẤN - XÂY DỰNG LONG AN
ĐÃ THẨM TRA
Số: / T Tr - TT
Ngày Tháng Năm 20....
CÁN BỘ THẨM TRA

Nguyễn Ngọc Kien

TÊN CÔNG TRÌNH - PROJECT:

TRUNG TÂM CUNG ỨNG DỊCH VỤ SỰ NGHIỆP CÔNG

HẠNG MỤC: XÂY DỰNG NHÀ VỆ SINH, BẾ TÔNG SÂN ĐƯỜNG, THOÁT NƯỚC, NHÀ ĐÀO VỆ, NHÀ VỆ SINH.

ĐỊA ĐIỂM XD: ẤP BÌNH HOÀ, XÃ TÂN TRƯ, TỈNH TÂY NINH

CHỦ ĐẦU TƯ:

GIAI ĐOẠN THỰC HIỆN:

HỒ SƠ THIẾT KẾ KỸ THUẬT

ĐƠN VỊ THIẾT KẾ - DESIGNED BY:

CÔNG TY TNHH XÂY DỰNG AN LẠC MỸ

ĐỊA CHỈ: SỐ 327B, ĐƯỜNG ĐỒ TƯỜNG TỰ, ẤP HỢI XUÂN, XÃ TÂN VU, TỈNH TÂY NINH

DIỆN THOẠI: 0377 95 94 95

GIÁM ĐỐC - MANAGER

CÔNG TY TNHH XÂY DỰNG AN LẠC MỸ

KS. TRẦN VĂN DUY

CHỦ TRƯỞNG - HEAD OF SECTION

KS. TRẦN THIỆU

THIẾT KẾ - DESIGNED

KS. TRẦN THIỆU

VẼ - DRAWING BY

KS. TRẦN VĂN SANG

KIỂM BÀN - CHECK BY

KS. NGUYỄN THANH HOÀNG THƯ

TÊN BẢN VẼ - DRAWING TITLE:

MẶT BẰNG CẤP - THOÁT NƯỚC CHI TIẾT THIẾT BỊ VỆ SINH

BẢN VẼ SỐ-DRAWING NO:

BẢN VẼ KIẾN TRÚC







07/09

HOÀN THÀNH-ISSUE DATE:

SỐ:/TK.2026

NGÀY.....THÁNG.....NĂM 2026

CHỈNH SỬA LẦN:

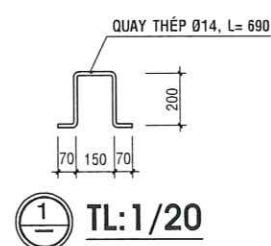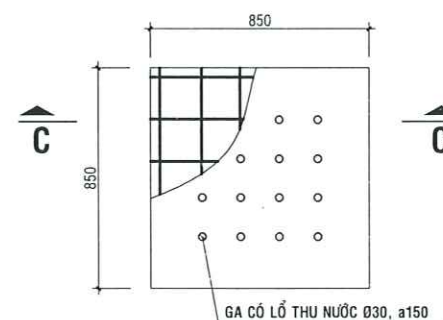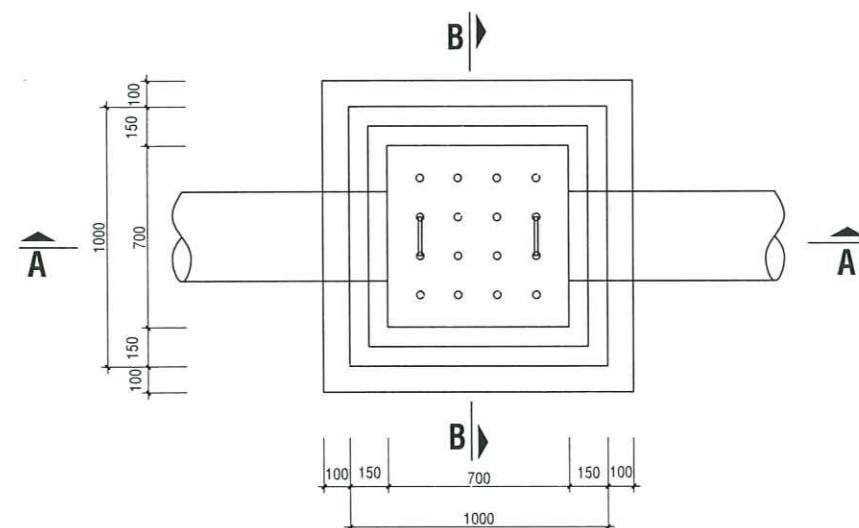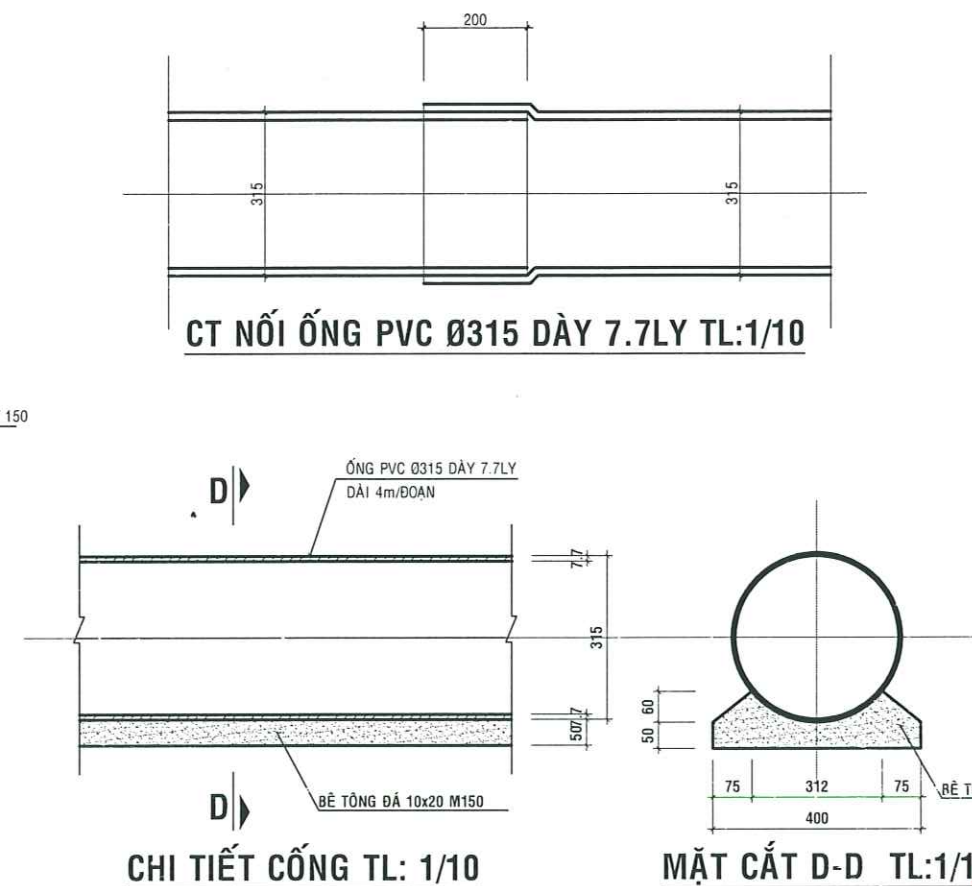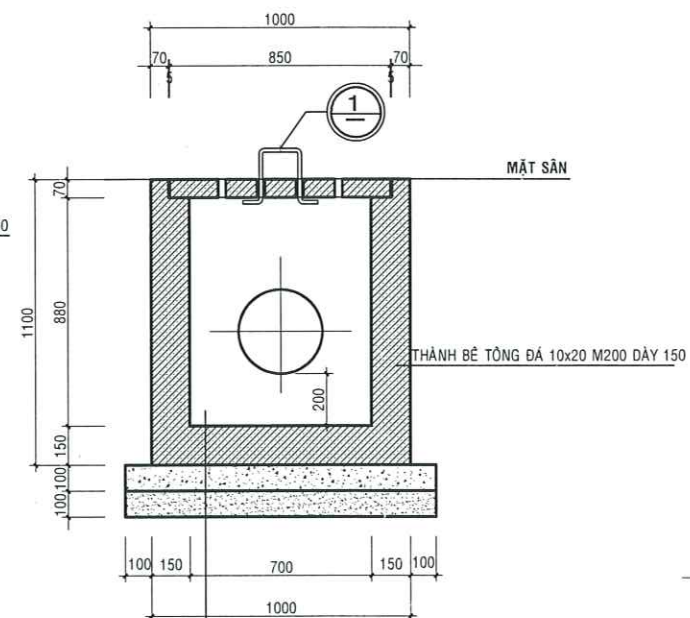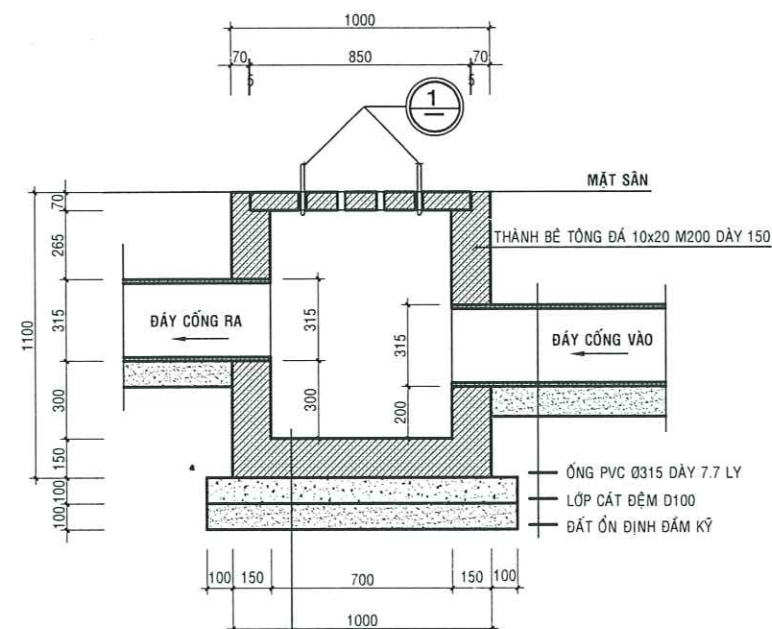

HỆ THỐNG THOÁT NƯỚC

- G1** HỒ GA XÂY MỚI.
- ỐNG NHỰA PVC Ø315 DÀY 7.7 L= 36,0m.
 - GA G1 (1000x1000x1100), SỐ LƯỢNG: 3,0 GA.
 - TOÀN BỘ GA CÓ LỖ THU NƯỚC Ø30, a150.

TÊN CÔNG TRÌNH - PROJECT:

TRUNG TÂM CUNG ỨNG
DỊCH VỤ SỰ NGHIỆP CÔNG

HẠNG MỤC: XÂY DỰNG NHÀ VÒM, BÊ TÔNG SÂN ĐƯỜNG,
THOÁT NƯỚC, NHÀ BẢO VỆ, NHÀ VỆ SINH.
ĐỊA ĐIỂM XD: ẤP BÌNH HOÀ, XÃ TÂN TRỤ, TỈNH TÂY NINH

CHỦ ĐẦU TƯ:

GIAI ĐOẠN THỰC HIỆN:

HỒ SƠ THIẾT KẾ KỸ THUẬT

DƠN VI THIẾT KẾ - DESIGNED BY:

 CÔNG TY TNHH XÂY DỰNG
AN LẠC MỸ

ĐỊA CHỈ SỐ 3278, ĐƯỜNG ĐỖ TƯỜNG TỰ, ẤP HỘI XUÂN,
XÃ TÂM VU, TỈNH TÂY NINH
ĐIỆN THOẠI: 0937 95 04 06

GIÁM ĐỐC - MANAGER

INAH

XÂY DỰNG

AN LAC MY

11

KS. TRẦN THIẾU

THIẾT KẾ - DESIGNED

KS. TRẦN THIỆU

VĚ - DRAWING BY

KS. TRẦN VĂN SANG

KIỂM BM - CHECK BY

KS. NGUYỄN THANH HOÀNG THƯ

TÊN BẢN VẼ - DRAWING TITLE:

CHI TIẾT GA - CÔNG PVC

BẢN VẼ SỐ-DRAWING NO:


BẢN VẼ KIẾN TRÚC

08/09


HOÀN THÀNH-ISSUE DATE

SỐ:/TK.2026
NGÀY.....THÁNG.....NĂM 2026


CHỈNH SỬA LẦN:

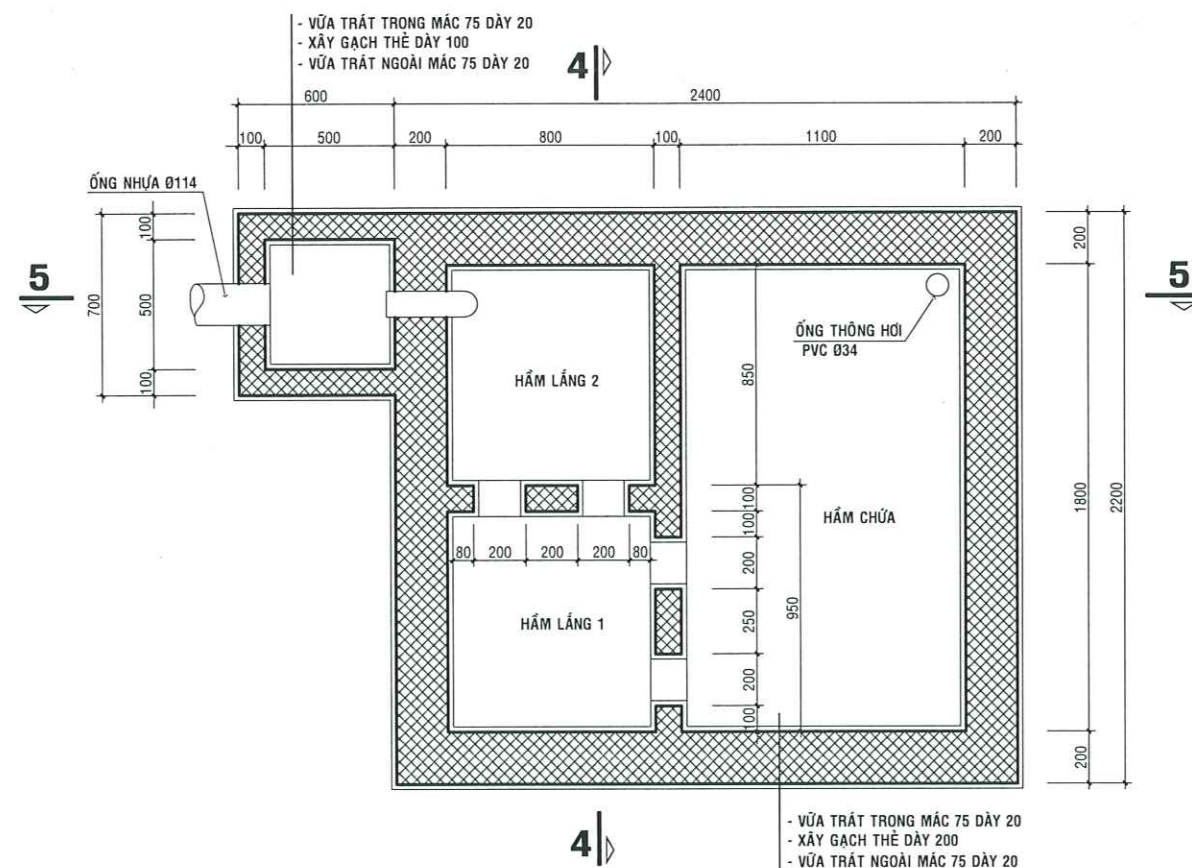

MẶT BẰNG HẦM TỰ HOẠI TL;1/20

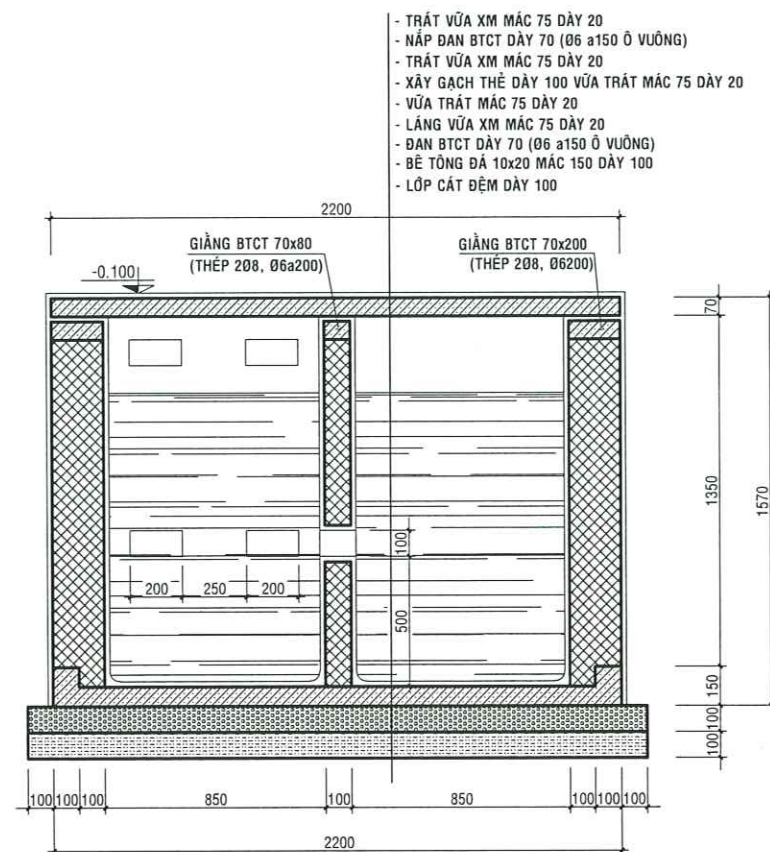

MẶT CẮT 4-4 TL;1/20

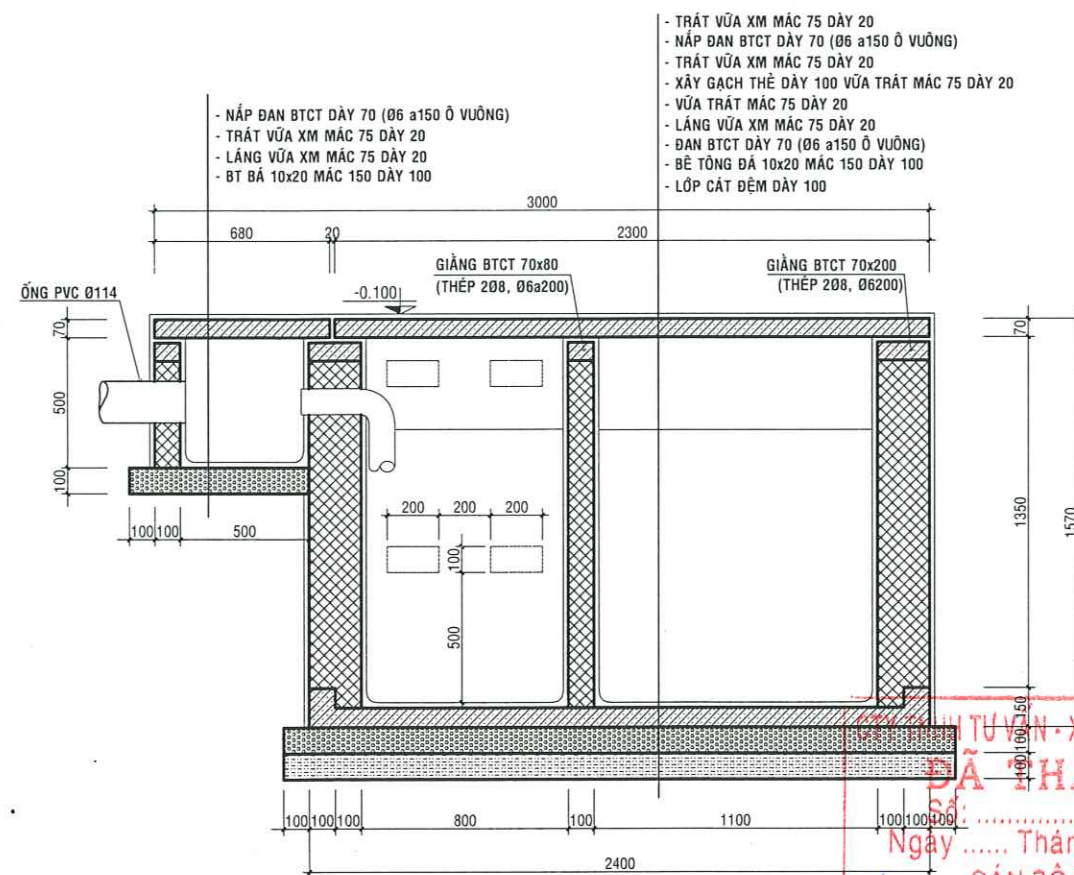

MẶT CẮT 5-5 TL;1/20

TÊN CÔNG TRÌNH - PROJECT:

TRUNG TÂM CUNG ỨNG
DỊCH VỤ SỰ NGHIỆP CÔNG

HẠNG MỤC: XÂY DỰNG NHÀ VÔM, BÊ TÔNG SÀN DƯỠNG,
THOÁT NƯỚC, NHÀ BẢO VỆ, NHÀ VỆ SINH.
ĐỊA ĐIỂM XD: ẤP BÌNH HOÀ, XÃ TÂN TRƯ, TỈNH TÂY NINH

CHỦ ĐẦU TƯ:

GIẢI ĐOẠN THỰC HIỆN:

HỒ SƠ THIẾT KẾ KỸ THUẬT

ĐƠN VỊ THIẾT KẾ - DESIGNED BY:

CÔNG TY TNHH XÂY DỰNG
AN LẠC MỸ

ĐỊA CHỈ: SỐ 327B, ĐƯỜNG ĐỒ TƯỜNG TỰ, ẤP HỘI XUÂN,

XÃ TÂN VŨ, TỈNH TÂY NINH

QUÊN THOẠI: 0937. 95 04 05

GIÁM ĐỐC - MANAGER

TNNH

XÂY DỰNG

AN LẠC MỸ

TÂN VŨ, TỈNH TÂY NINH

KS. TRẦN VĂN QUÝ

CHỦ TRÌ - HEAD OF SECTION

KS. TRẦN THIỆU

THIẾT KẾ - DESIGNED

KS. TRẦN THIỆU

VẼ - DRAWING BY

KS. TRẦN VĂN SANG

KIỂM BM - CHECK BY

KS. NGUYỄN THANH HOÀNG THƯ

TÊN BẢN VẼ - DRAWING TITLE:

CHI TIẾT HẦM TỰ HOẠI

BẢN VẼ SỐ-DRAWING NO:

BẢN VẼ KIẾN TRÚC


09/09

HOÀN THÀNH-ISSUE DATE:


SỐ:/TK.2026

NGÀY.....THÁNG.....NĂM 2026


CHÍNH SỬA LẦN:

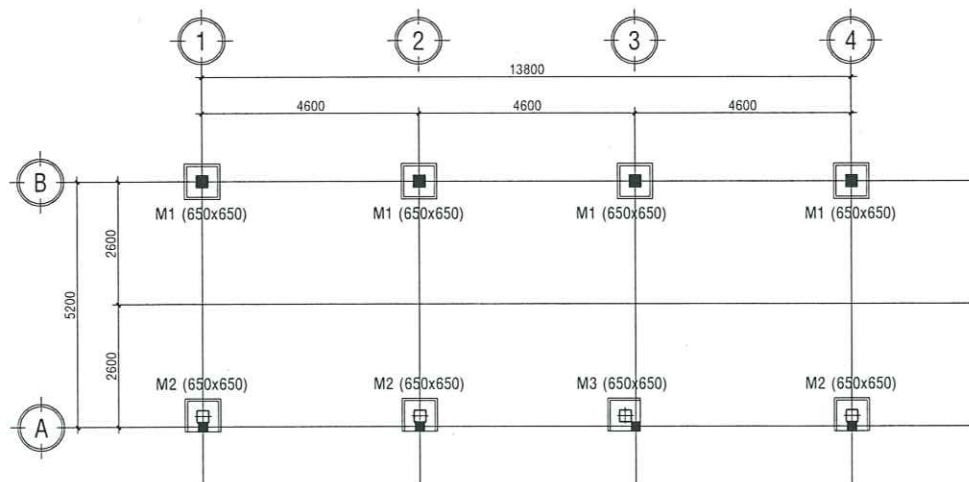

MẶT BẰNG MÓNG NHÀ VỆ SINH TL: 1/100

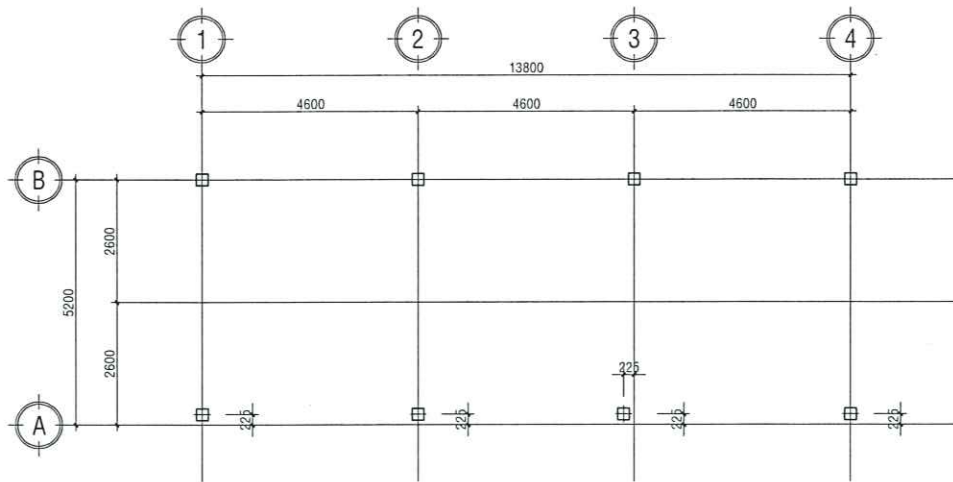


MẶT BẰNG ĐỊNH VỊ CỌC NHÀ VỆ SINH TL: 1/100

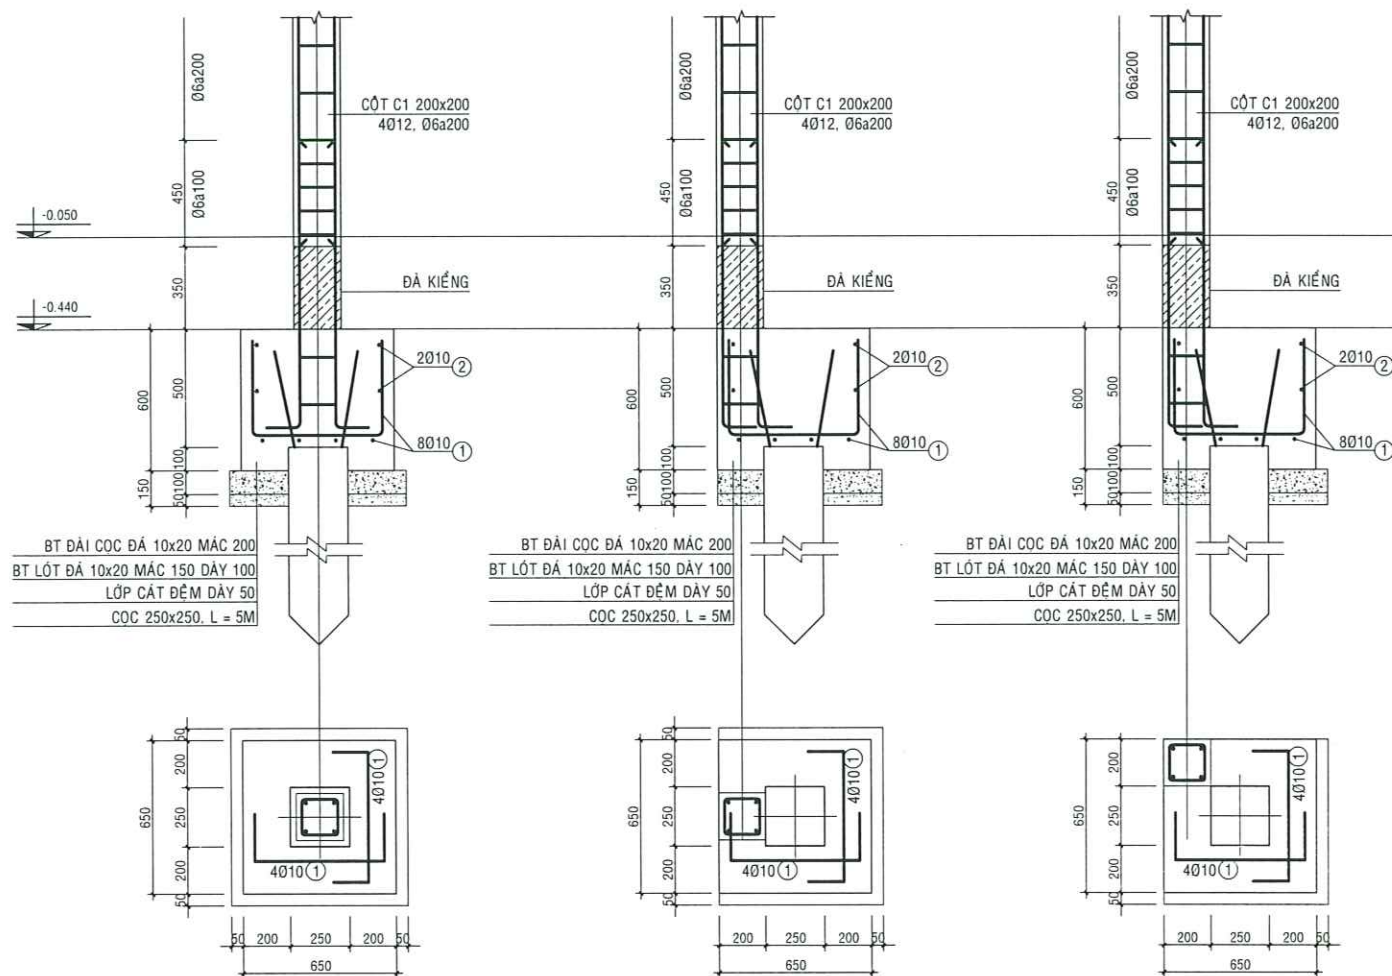

MÓNG M1 (650x650)
SỐ LƯỢNG: 04 CK

MÓNG M2 (650x650)
SỐ LƯỢNG: 03 CK

MÓNG M3 (650x650)
SỐ LƯỢNG: 01 CK

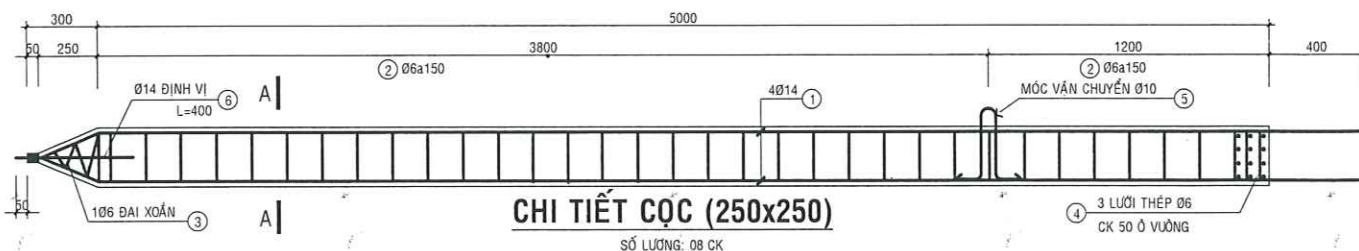

CHI TIẾT CỌC (250x250)
SỐ LƯỢNG: 08 CK

GHI CHÚ:

- CÁN ĐỐI CHIẾU VỚI BẢN VẼ KIẾN TRÚC KHI THI CÔNG.
- THÉP Ø<10 SỬ DỤNG THÉP CB240-T CÓ CƯỜNG ĐỘ $R_s = 210$ MPa, $R_{tw} = 170$ MPa.
- THÉP Ø≥10 SỬ DỤNG THÉP CB300-V CÓ CƯỜNG ĐỘ $R_s = 260$ MPa, $R_{tw} = 210$ MPa.
- BÊ TÔNG MÓNG, CỌC SỬ DỤNG BÊ TÔNG ĐÁ 10x20 MẠC 250, $R_b = 8.5$ MPa.
- BÊ TÔNG CỘT, ĐÁ SỬ DỤNG BÊ TÔNG ĐÁ 10x20 MẠC 250, $R_b = 8.5$ MPa.
- CÁC KẾT CẤU PHỤ SỬ DỤNG BÊ TÔNG ĐÁ 10x20 MẠC 200, $R_b = 8.5$ MPa.
- LỚP BÊ TÔNG BẢO VỆ MÓNG DÀY 5cm; CỌC, CỘT, ĐÁ, DÂY 2.5cm; SÀN DÀY 1.5cm.
- CỌC THIẾT KẾ SỬ DỤNG CỌC L=5m, TIẾT DIỆN 250x250, SỬ DỤNG THÉP CHỦ 4014.
- SỨC CHỊU TẢI THIẾT KẾ CỦA CỌC: $P_{tk} = 7$ Tấn/cọc.
- VỊ TRÍ NỐI CỐT THÉP & CHIỀU DÀI ĐOẠN NỐI PHẢI THEO ĐÚNG TIÊU CHUẨN XÂY DỰNG VIỆT NAM HIỆN HÀNH.
- TẤT CẢ CÁC KÍCH THƯỚC ĐỀU PHẢI ĐO KIỂM TRA THỰC TẾ TRƯỚC KHI THI CÔNG. NẾU CÓ SAI KHÁC HOẶC CÔNG TRÌNH QUA AO, MƯỜNG, PHẢI BẢO CHO THIẾT KẾ BIẾT ĐỂ PHỐI HỢP XỬ LÝ.

CTY TNHH TƯ VẤN - XĐ TÂN THỊNH LONG AN
ĐÃ THẨM TRA
Số: / T Tr - TT
Ngày Tháng Năm 20....
CÁN BỘ THẨM TRA
Phan Thiện Lân

TÊN CÔNG TRÌNH - PROJECT:

TRUNG TÂM CUNG ỨNG
DỊCH VỤ SỰ NGHIỆP CÔNG

HẠNG MỤC: XÂY DỰNG NHÀ VÒM, BÊ TÔNG SÀN ĐƯỜNG,
THOÁT NƯỚC, NHÀ BẢO VỆ, NHÀ VỆ SINH.
ĐỊA ĐIỂM XD: ẤP BÌNH HOÀ, XÃ TÂN TRƯ, TỈNH TÂY NINH

CHỦ ĐẦU TƯ:

GIẢI ĐOẠN THỰC HIỆN:

HỒ SƠ THIẾT KẾ KỸ THUẬT

ĐƠN VỊ THIẾT KẾ - DESIGNED BY:

CÔNG TY TNHH XÂY DỰNG
AN LẠC MỸ

ĐỊA CHỈ SỐ 327B, ĐƯỜNG ĐỒ TƯỜNG TỰ, ẤP HỘI XUÂN,
XÃ TÂN VU, TỈNH TÂY NINH
DIỆN THOẠI: 0937. 85 04 05

GIÁM ĐỐC - MANAGER

KS. TRẦN VĂN QUÝ

CHỦ TRÌ - HEAD OF SECTION

KS. VÕ TUẤN KIẾT

THIẾT KẾ - DESIGNED

KS. VÕ TUẤN KIẾT

VẼ - DRAWING BY

KS. VÕ TUẤN KIẾT

KIỂM BM - CHECK BY

KS. NGUYỄN THANH HOÀNG THƯ

TÊN BẢN VẼ - DRAWING TITLE:

MẶT BẰNG MÓNG

BẢN VẼ SỐ-DRAWING NO:

BẢN VẼ KẾT CẤU

01/07

HOÀN THÀNH-ISSUE DATE:

SỐ:/TK.2026
NGÀY.....THÁNG.....NĂM 2026

CHỈNH SỬA LẦN:

TÊN CÔNG TRÌNH - PROJECT:

TRUNG TÂM CUNG ỨNG
DỊCH VỤ SỰ NGHIỆP CÔNG

HẠNG MỤC: XÂY DỰNG NHÀ VÔM, BÊ TÔNG SÀN ĐƯỜNG,
THOÁT NƯỚC, NHÀ BẢO VỆ, NHÀ VỆ SINH.
ĐỊA ĐIỂM XD: ẤP BÌNH HOÀ, XÃ TÂN TRƯ, TỈNH TÂY NINH

CHỦ ĐẦU TƯ:

GIẢI ĐOẠN THỰC HIỆN:

HỒ SƠ THIẾT KẾ KỸ THUẬT

ĐƠN VỊ THIẾT KẾ - DESIGNED BY:



ĐỊA CHỈ: SỐ 327B, ĐƯỜNG ĐỖ TƯỜNG TỰ, ẤP HỢI XUÂN,
XÃ TÂN VŨ, TỈNH TÂY NINH
DIỆN THOẠI: 0937.95.04.05

GIÁM ĐỐC: **TRẦN VĂN QUI**
CHỦ TRƯỞNG: **TRẦN VĂN QUI**
CHỦ TRƯỞNG: **TRẦN VĂN QUI**

KS. VŨ TUẤN KIẾT
THIẾT KẾ - DESIGNED

KS. VŨ TUẤN KIẾT
VẼ - DRAWING BY

KS. VŨ TUẤN KIẾT
KIỂM BÀN - CHECK BY


KS. NGUYỄN THANH HOÀNG THƯ
TÊN BẢN VẼ - DRAWING TITLE:

MẶT BẰNG ĐÀ KIỀNG
CHI TIẾT ĐÀ KIỀNG


BẢN VẼ SỐ-DRAWING NO: **BẢN VẼ KẾT CẤU**

HOÀN THÀNH-ISSUE DATE: **SỐ:/TK.2026**
NGÀY.....THÁNG.....NĂM 2026


CHỈNH SỬA LẦN: **CHỈNH SỬA LẦN:**

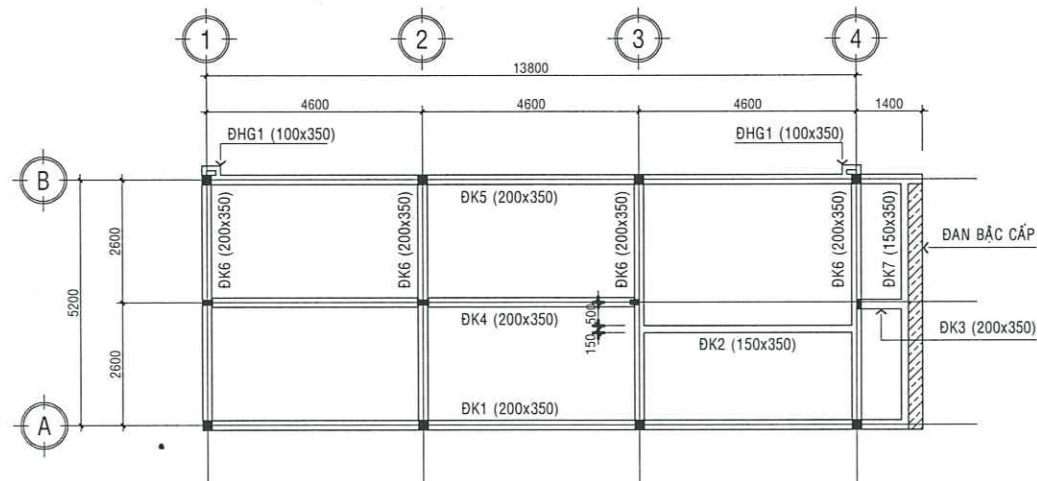


MẶT BẰNG ĐÀ KIỀNG TL: 1/100

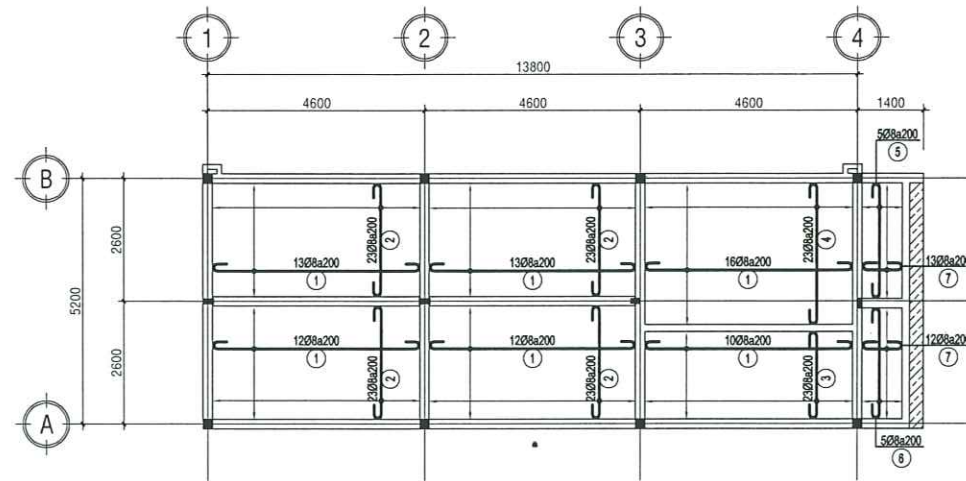


MẶT BẰNG BỐ TRÍ THÉP NỀN TL: 1/100

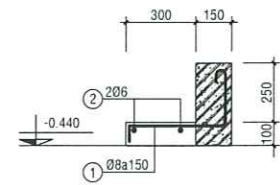


ĐÀN BẠC CẤP

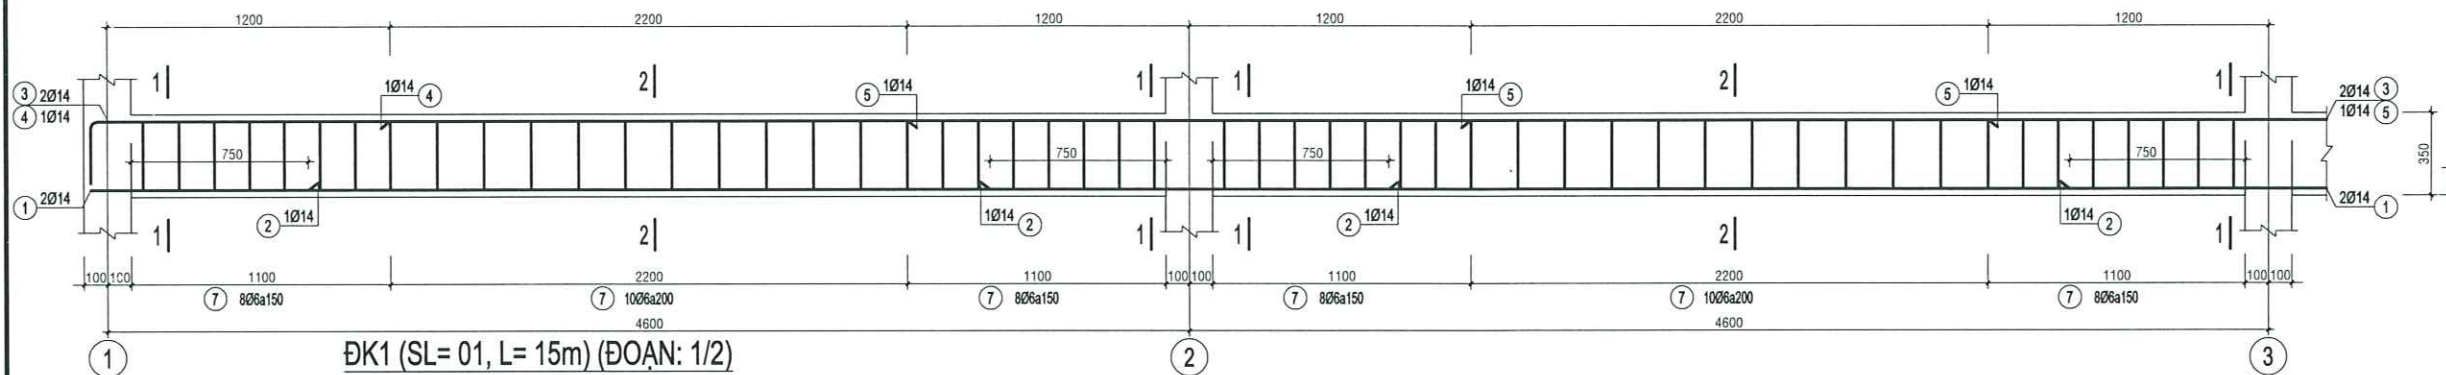


ĐK1 (SL= 01, L= 15m) (ĐOẠN: 1/2)

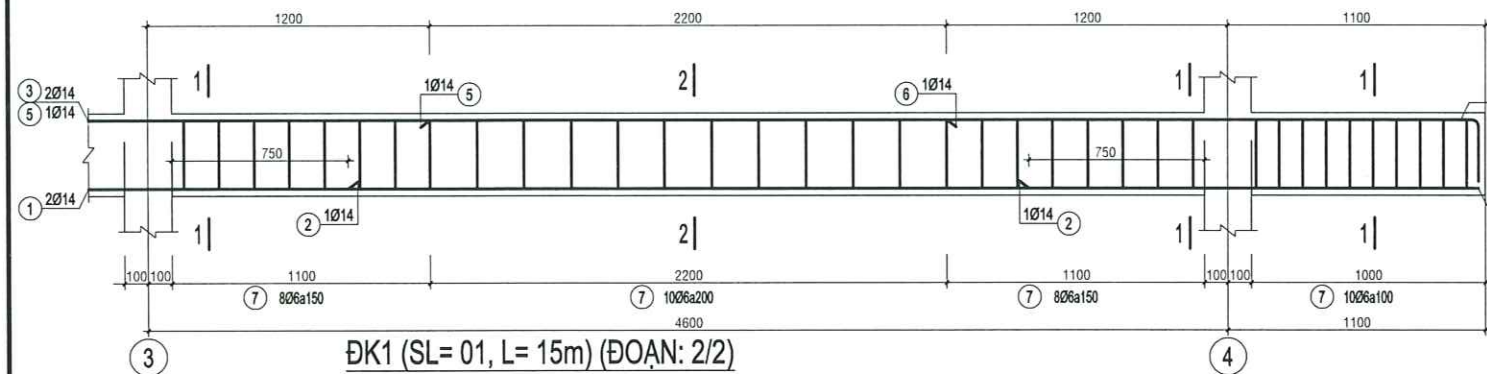

ĐK1 (SL= 01, L= 15m) (ĐOẠN: 2/2)

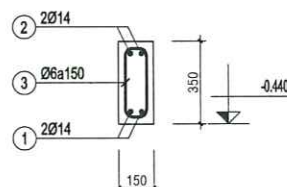


MẶT CẮT GÓI

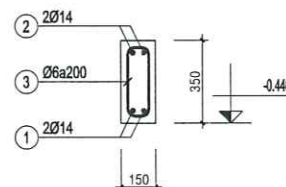


MẶT CẮT NHỊP

ĐK2 (SL= 01, L= 4.8m)

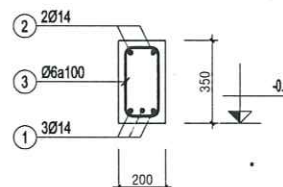

ĐK3 (SL= 01, L= 1.2m)

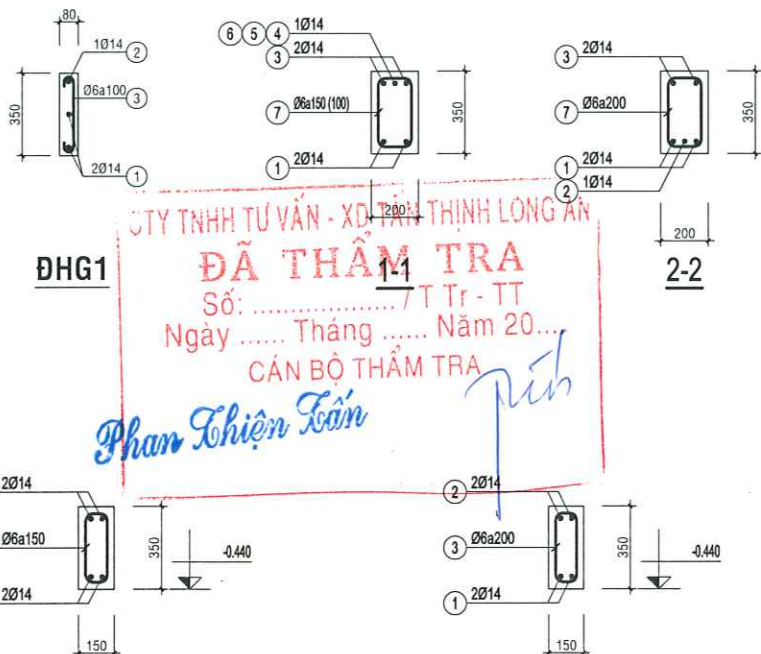

MẶT CẮT GÓI

MẶT CẮT NHỊP

ĐK7 (SL= 01, L= 5.4m)

TÊN CÔNG TRÌNH - PROJECT:

**TRUNG TÂM CUNG ỨNG
DỊCH VỤ SỰ NGHIỆP CÔNG**

HÀNG MỤC: XÂY DỰNG NHÀ VÔM, BÊ TÔNG SÀN ĐƯỜNG,
THOÁT NƯỚC, NHÀ BẢO VỆ, NHÀ VỆ SINH.
ĐỊA ĐIỂM XD: ẤP BÌNH HOÀ, XÃ TÂN TRƯ, TỈNH TÂY NINH

CHỦ ĐẦU TƯ:

GIẢI ĐOẠN THỰC HIỆN:

HỒ SƠ THIẾT KẾ KỸ THUẬT

ĐƠN VỊ THIẾT KẾ - DESIGNED BY:

**CÔNG TY TNHH XÂY DỰNG
AN LẠC MỸ**

ĐỊA CHỈ SỐ 3278, ĐƯỜNG ĐỒ TƯỜNG TỰ, ẤP HỘI XUÂN,
XÃ TÂN VU, TỈNH TÂY NINH
DIỆN THOẠI: 0937.95.04.05

GIÁM ĐỐC - MANAGER

ANH LẠC MỸ

XS. TRẦN VĂN DUY

CHỦ TRÌ - HEAD OF SECTION

KS. VÔ TUẤN KIẾT

THIẾT KẾ - DESIGNED

KS. VÔ TUẤN KIẾT

VẼ - DRAWING BY

KS. VÔ TUẤN KIẾT

KIỂM BM - CHECK BY

KS. NGUYỄN THANH HOÀNG THƯ

TÊN BẢN VẼ - DRAWING TITLE:

CHI TIẾT ĐÀ KIỂM

BẢN VẼ SỐ-DRAWING NO:











BẢN VẼ KẾT CẤU

03/07








HOÀN THÀNH-ISSUE DATE:

SỐ:/TK.2026
NGÀY.....THÁNG.....NĂM 2026

CHỈNH SỬA LẦN:

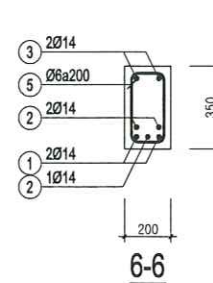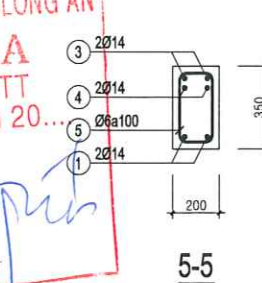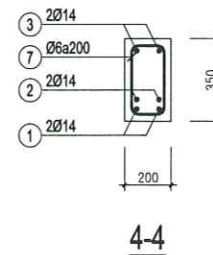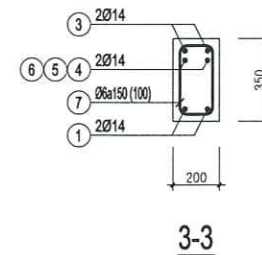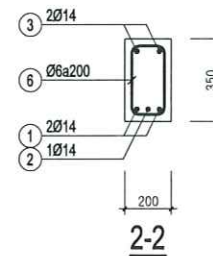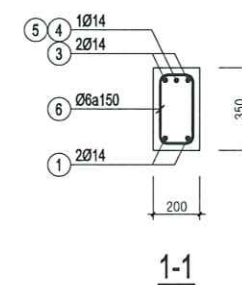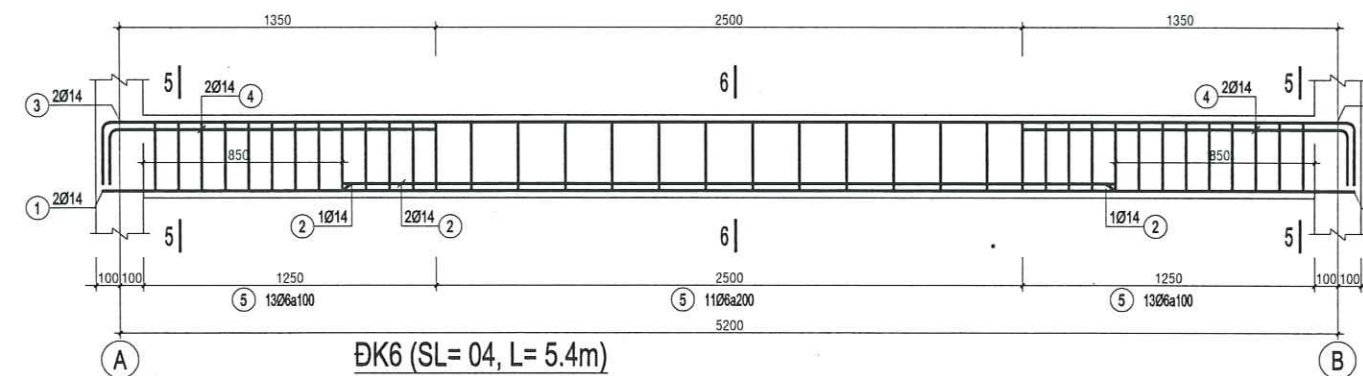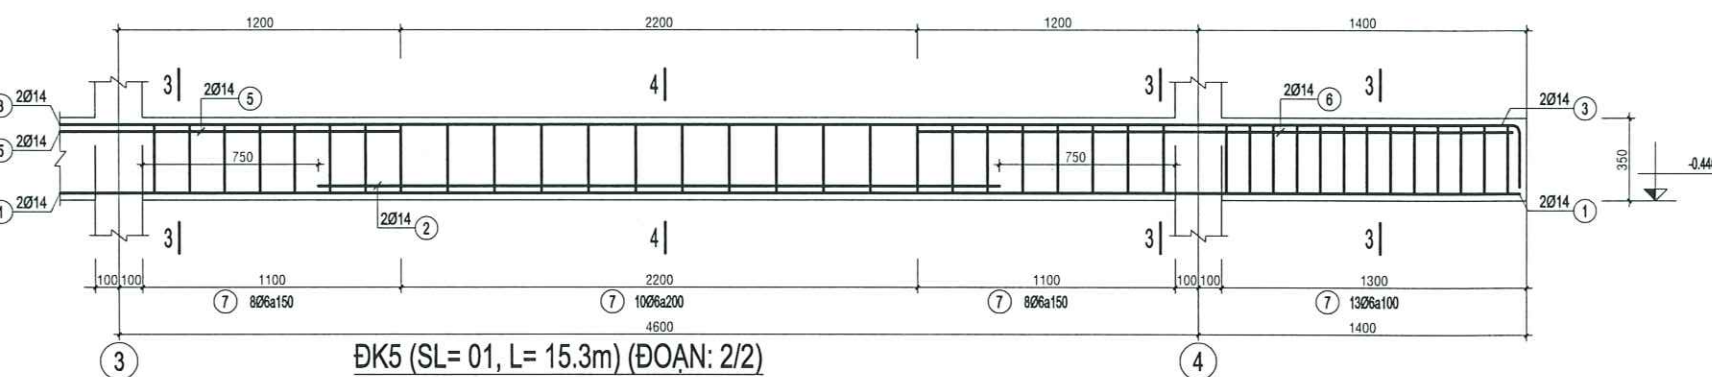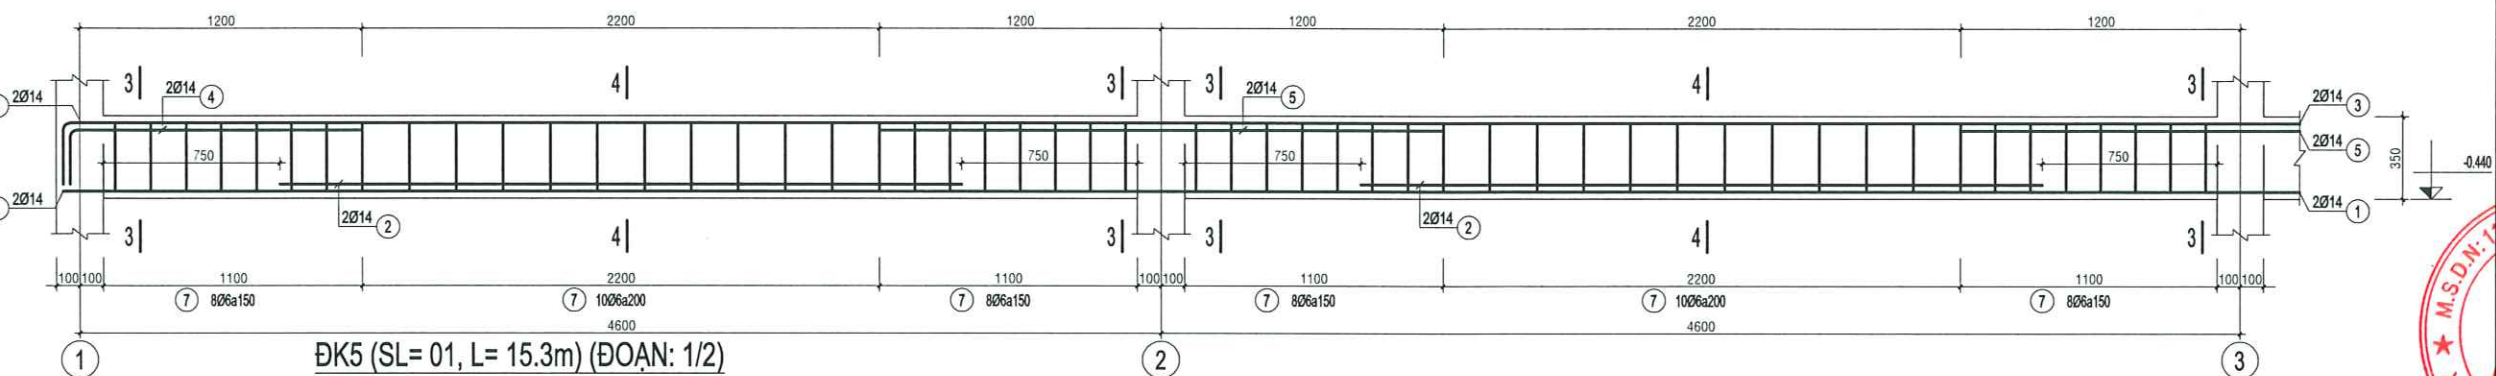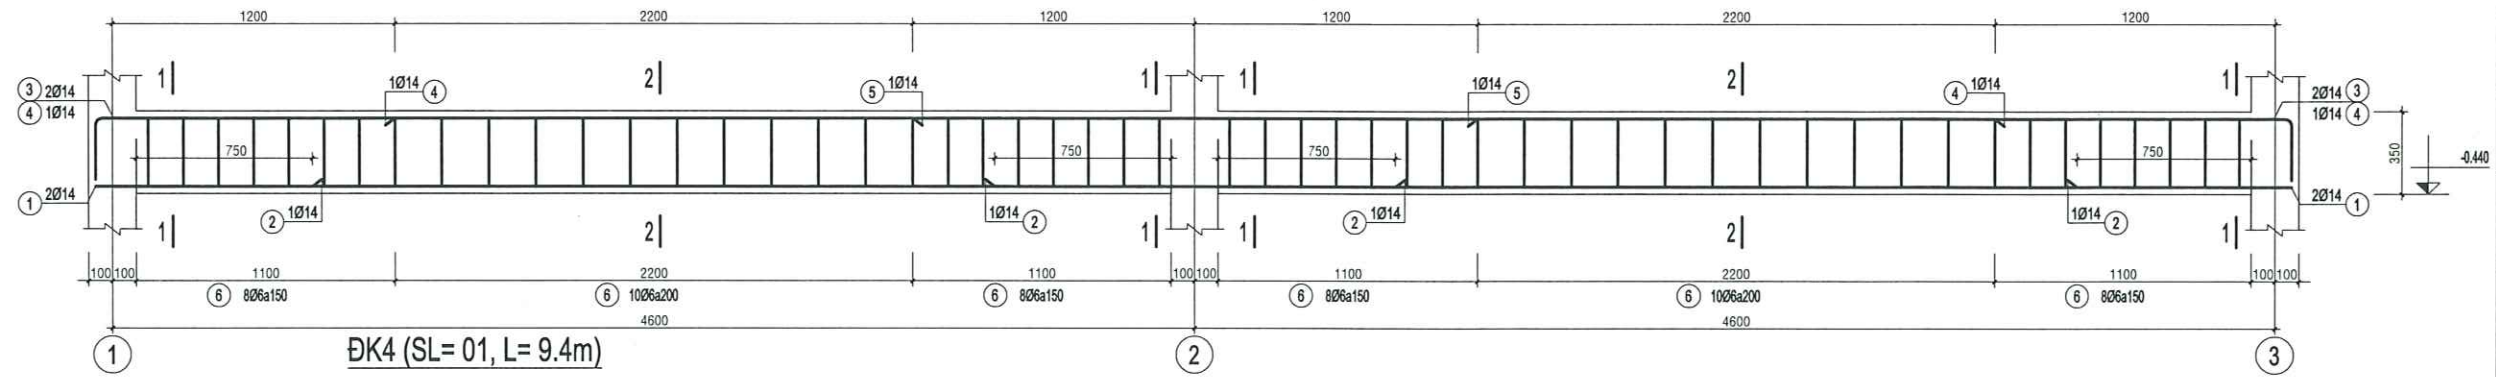

CÔNG TY TNHH TƯ VẤN - XD TÂN THỊNH LONG AN
ĐÃ THẨM TRA
Số: / T Tr - TT
Ngày Tháng Năm 20.....
CÁN BỘ THẨM TRA
Phan Thiện Tuấn

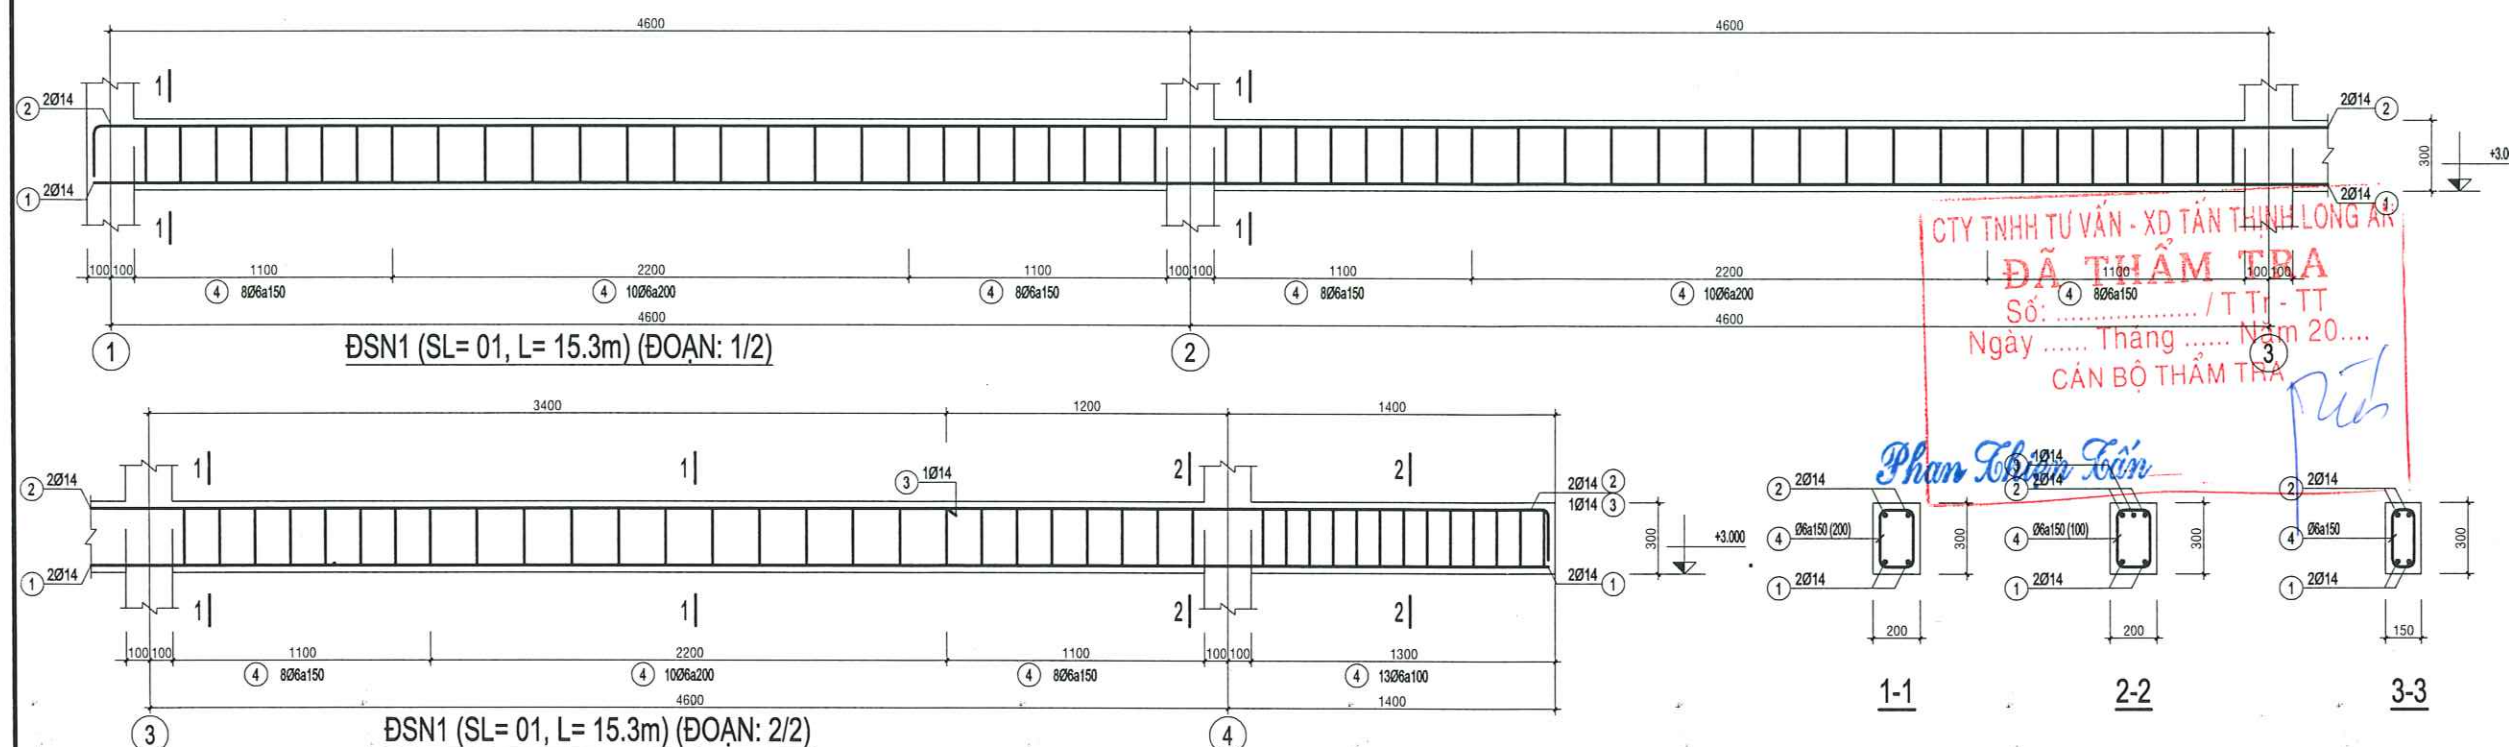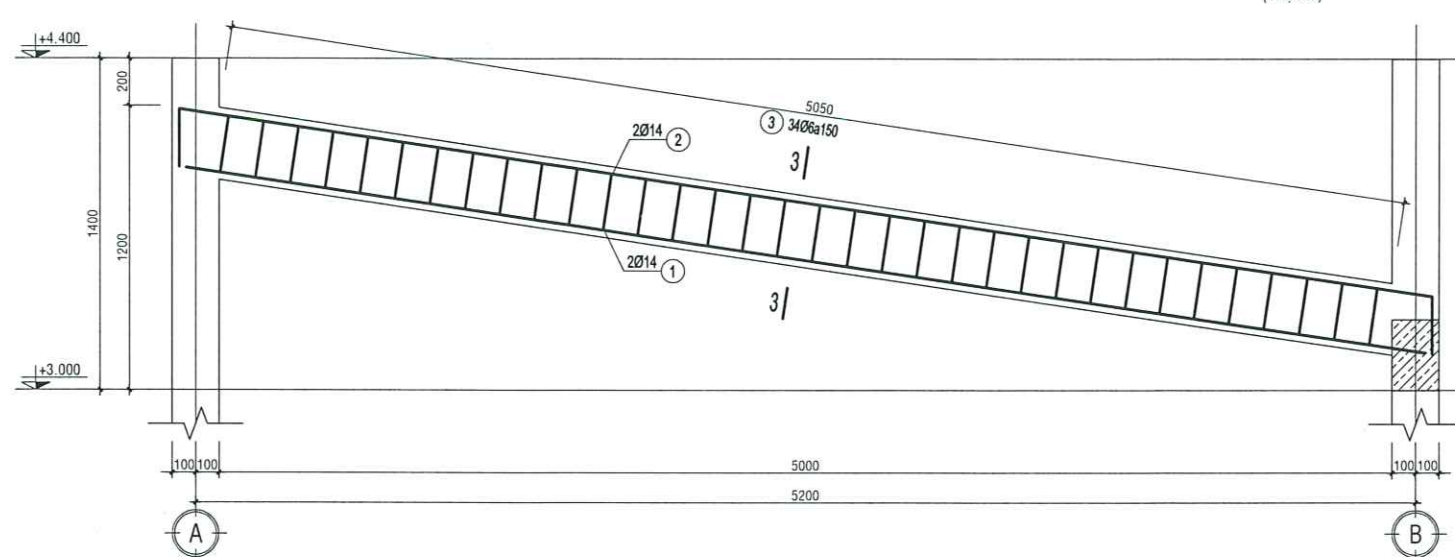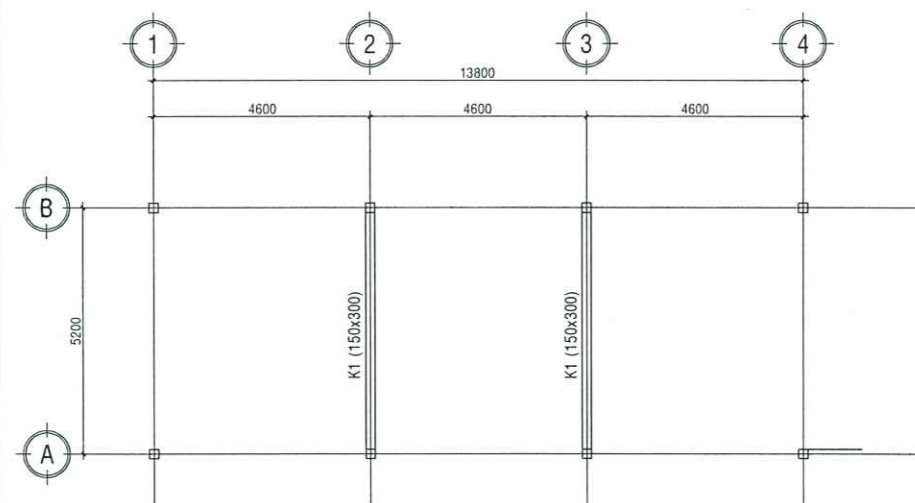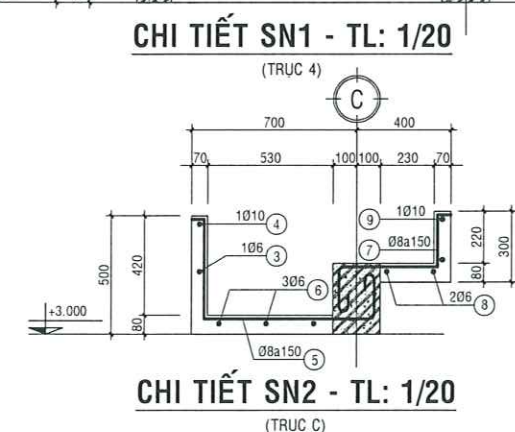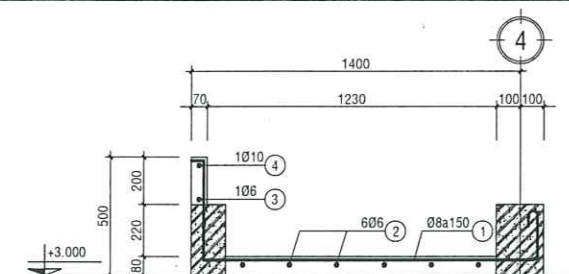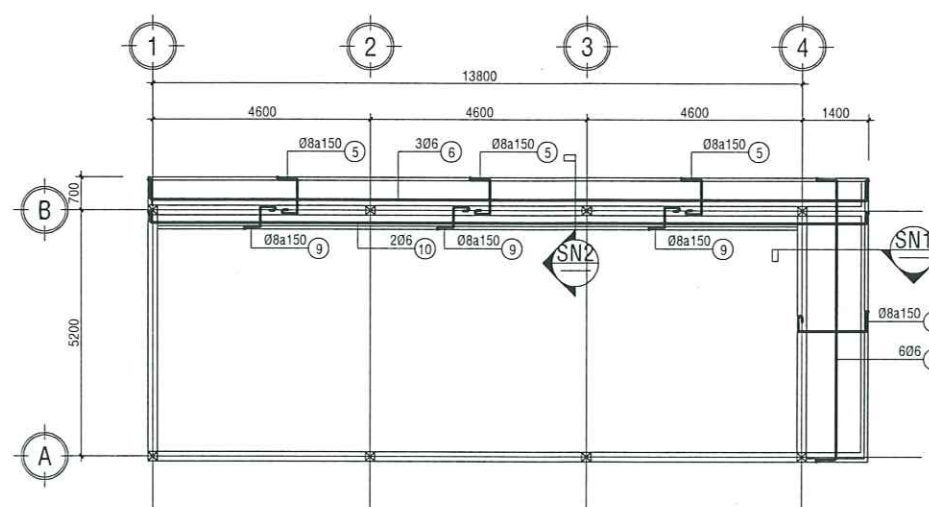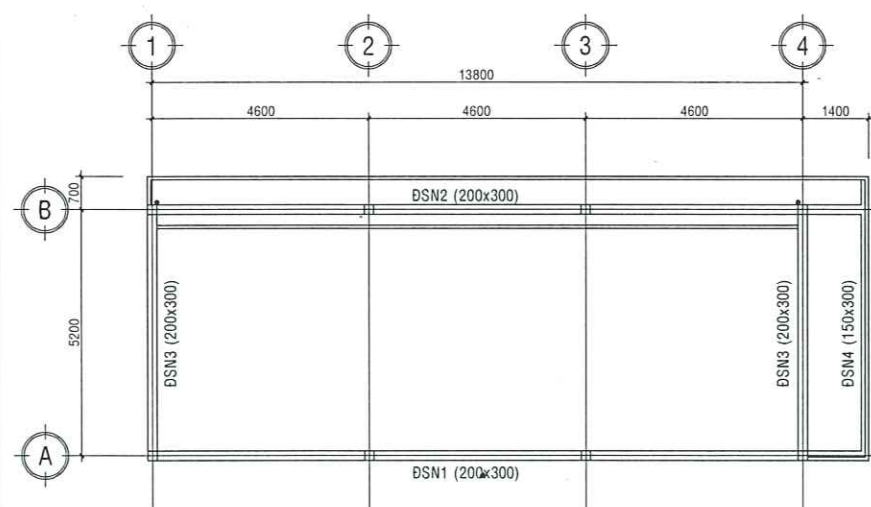

TÊN CÔNG TRÌNH - PROJECT:

**TRUNG TÂM CUNG ỨNG
DỊCH VỤ SỰ NGHIỆP CÔNG**

HẠNG MỤC: XÂY DỰNG NHÀ VỒM, BÊ TÔNG SÂN ĐƯỜNG,
THOÁT NƯỚC, NHÀ BẢO VỆ, NHÀ VỆ SINH.
ĐỊA ĐIỂM XD: ẤP BÌNH HOÀ, XÃ TÂN TRU, TỈNH TÂY NINH

CHỦ ĐẦU TƯ:

GIAI ĐOẠN THỰC HIỆN:

HỒ SƠ THIẾT KẾ KỸ THUẬT

ĐƠN VỊ THIẾT KẾ - DESIGNED BY:



ĐỊA CHỈ: SỐ 3278, ĐƯỜNG ĐỖ TƯỜNG TỰ, ẤP HỘI XUÂN,
XÃ TẮM VU, TỈNH TÂY NINH
ĐIỆN THOẠI: 0937.95.04.05

GIAM ĐỐC - MANAGE

CONG TY

TNHH

THANH
VĂN

XÂY DỰNG

ANTIACM

AN LẠC M

KS. VÕ TUẤN KIẾT
THIẾT KẾ - DESIGN

KS. VÕ TUẤN KIẾT
VẼ - DRAWING BY

KS. VÕ TUẤN KIẾT
KIỂM BM - CHECK

KS. NGUYỄN THANH HOÀNG THU
TÊN BẢN VẼ - DRAWING TITLE:

MẶT BẰNG ĐÀ SÊ NÔ, KÈO MÁI
CHI TIẾT ĐÀ SÊ NÔ, KÈO MÁI

BẢN VẼ SỐ-DRAWING NO:

HOÀN THÀNH-ISSUE DATE:


CHỈNH SỬA LẦN

BẢN VẼ KẾT CẤU


04/07

SỐ:/TK.2026
NGÀY.....THÁNG.....NĂM 2026


--	--

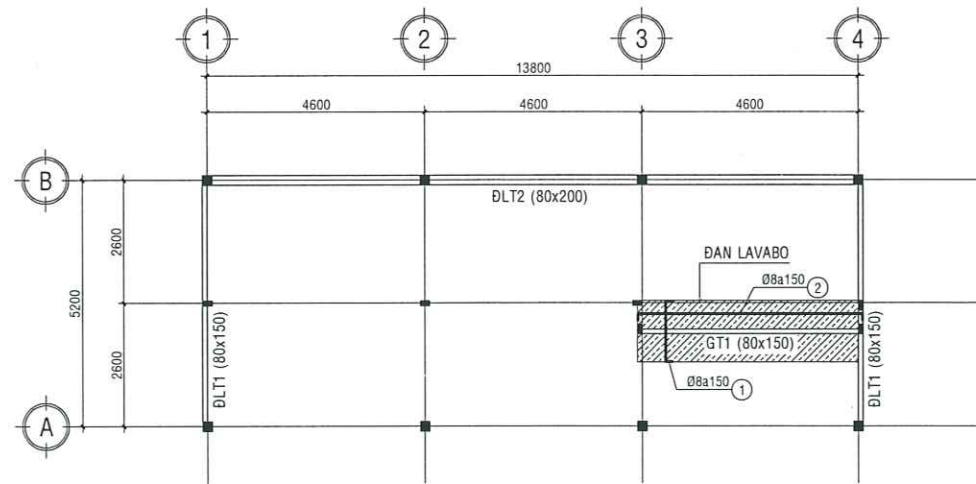


MẶT BẰNG ĐÀ LANH TÔ - GIẪNG TƯỜNG TL: 1/100

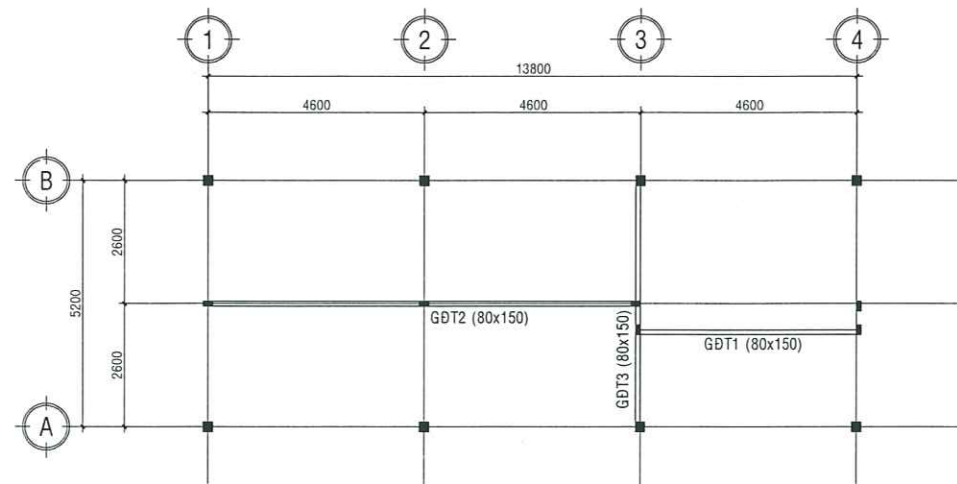


MẶT BẰNG GIẪNG ĐẦU TƯỜNG TL: 1/100

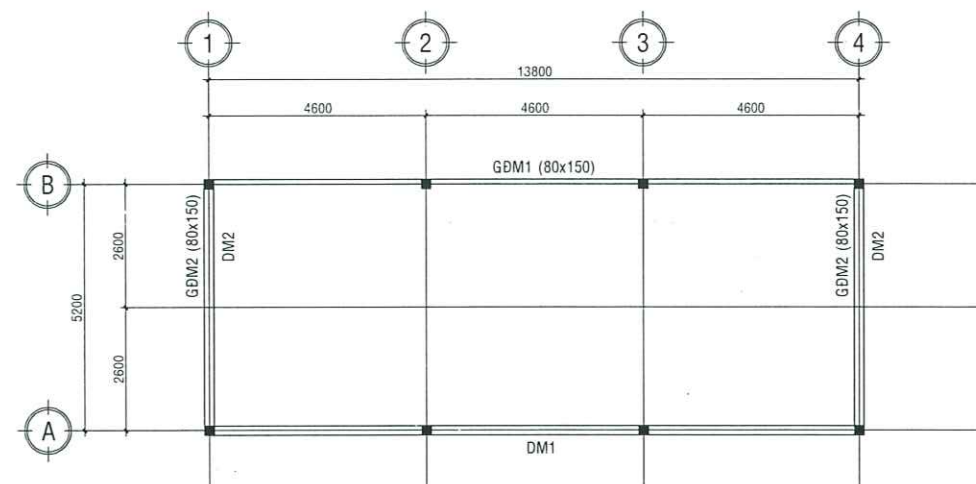

MẶT BẰNG DIỄM MÁI - GIẪNG ĐỈNH MÁI TL: 1/100

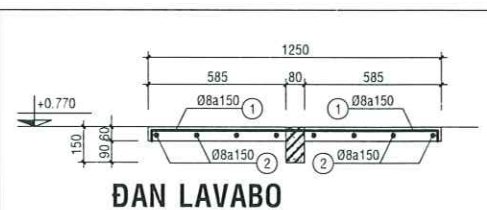


ĐAN LAVABO

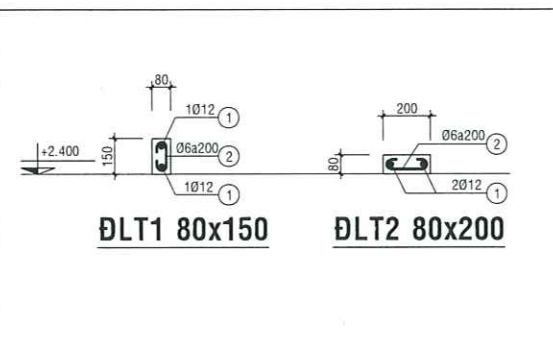


DLT1 80x150


DLT2 80x200

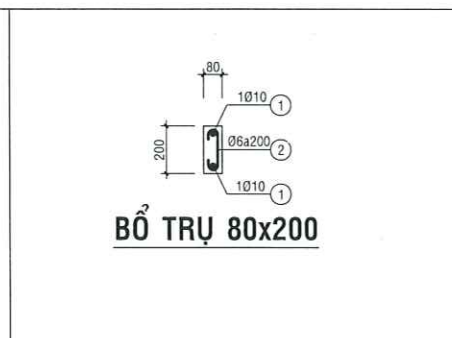

BỔ TRỢ 80x200

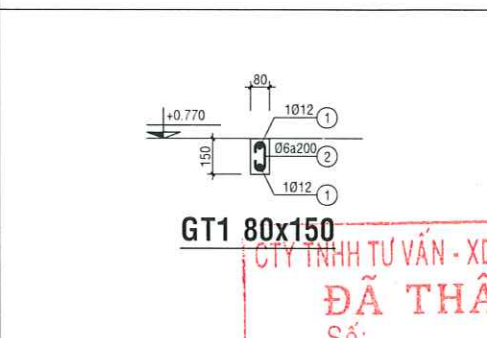


GT1 80x150

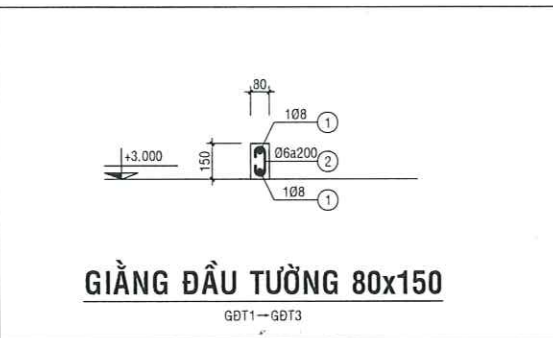


GIẪNG ĐẦU TƯỜNG 80x150

GĐT1—GĐT3

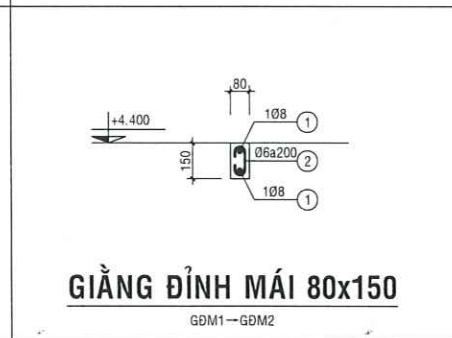

GIẪNG ĐỈNH MÁI 80x150

GDM1—GDM2

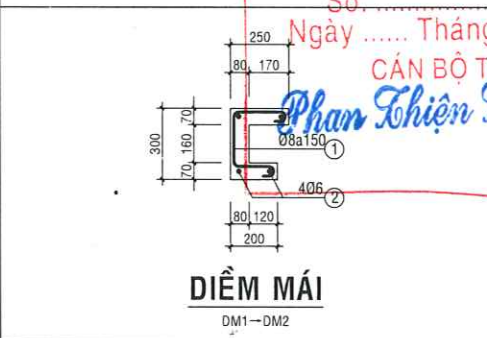

DIỄM MÁI

DM1—DM2

BẢNG THÔNG KÊ CỐT THÉP CÁC CẤU KIỆN PHỤ									
CẤU KIỆN	STT	HÌNH DẠNG, KÍCH THƯỚC	ĐƯỜNG KÍNH (mm)	CHIỀU DÀI THANH (mm)	SỐ LƯỢNG		TỔNG CHIỀU DÀI (m)		TRỌNG LƯỢNG (kg)
					1 CK	T. BỘ			
DLT1 (SL:2)	1	5350	12	5350	2	4	21.4		19.0
	2	50 100 50	6	200	28	56	11.2		2.5
THKL (KG): Ø6: 2.5 Ø12: 19									
DLT2 (SL:1)	1	13950	12	14370	2	2	28.7		25.5
	2	50 150 50	6	250	71	71	17.8		3.9
THKL (KG): Ø6: 3.9 Ø12: 25.5									
GT1 (SL:1)	1	4750	12	4750	2	2	9.5		8.4
	2	50 100 50	6	200	25	25	5		1.1
THKL (KG): Ø6: 1.1 Ø12: 8.4									
GĐT1 (SL:1)	1	60 4750 60	8	4870	2	2	9.7		3.8
	2	50 100 50	6	200	25	25	5		1.1
THKL (KG): Ø6: 1.1 Ø8: 3.8									
GĐT2 (SL:1)	1	60 9250 60	8	9370	2	2	18.7		7.4
	2	50 100 50	6	200	48	48	9.8		2.1
THKL (KG): Ø6: 2.1 Ø8: 7.4									
GĐT3 (SL:1)	1	60 5350 60	8	5470	2	2	10.9		4.3
	2	50 100 50	6	200	28	28	5.8		1.2
THKL (KG): Ø6: 1.2 Ø8: 4.3									
GDM1 (SL:1)	1	60 13950 60	8	14070	2	2	28.1		11.1
	2	50 100 50	6	200	71	71	14.2		3.2
THKL (KG): Ø6: 3.2 Ø8: 11.1									
GDM2 (SL:2)	1	60 5350 60	8	5470	2	2	10.9		4.3
	2	50 100 50	6	200	28	28	5.8		1.2
THKL (KG): Ø6: 1.2 Ø8: 4.3									
DM1 (SL:1)	1	60 250 60 150	8	720	70	70	50.4		19.9
	2	50 13950 50	6	13950	4	4	55.8		12.4
THKL (KG): Ø6: 12.4 Ø8: 19.9									
DM2 (SL:2)	1	60 250 60 150	8	720	27	27	19.4		7.7
	2	50 5400 50	6	5500	4	4	22		4.9
THKL (KG): Ø6: 4.9 Ø8: 7.7									
ĐAN LAVABO (SL:1)	1	60 1200 60	8	1320	32	32	42.2		16.7
	2	60 4750 60	8	4870	8	8	39.0		15.4
THKL (KG): Ø8: 32.1									
ĐAN BẮC CÁP (SL:1)	1	300 60 400 60	8	820	37	37	30.3		12.0
	2	50 5350 50	6	5450	2	2	10.9		2.4
THKL (KG): Ø6: 2.4 Ø8: 12									
-TRỌNG LƯỢNG THÉP CÓ ĐƯỜNG KÍNH Ø6 = 36.0 kg; CHIỀU DÀI = 182.7 m									
-TRỌNG LƯỢNG THÉP CÓ ĐƯỜNG KÍNH Ø8 = 102.6 kg; CHIỀU DÀI = 256.6 m									
-TRỌNG LƯỢNG THÉP CÓ ĐƯỜNG KÍNH Ø12 = 52.9 kg; CHIỀU DÀI = 59.6 m (CÂY)									

TÊN CÔNG TRÌNH - PROJECT:

TRUNG TÂM CUNG ỨNG
DỊCH VỤ SỰ NGHIỆP CÔNG

HẠNG MỤC: XÂY DỰNG NHÀ VÒM, BÊ TÔNG SÂN ĐƯỜNG,
THOÁT NƯỚC, NHÀ BẢO VỆ, NHÀ VỆ SINH.
ĐỊA ĐIỂM XD: ẤP BÌNH HOÀ, XÃ TÂN TRƯ, TỈNH TÂY NINH

CHỦ ĐẦU TƯ:

GIẢI ĐOẠN THỰC HIỆN:

HỒ SƠ THIẾT KẾ KỸ THUẬT

ĐƠN VỊ THIẾT KẾ - DESIGNED BY:

CÔNG TY TNHH XÂY DỰNG
AN LẠC MỸ

ĐỊA CHỈ: SỐ 327B, ĐƯỜNG ĐỒ TƯỜNG TỰ, ẤP HỘI XUÂN,
XÃ TÂN BÌNH, TỈNH TÂY NINH
ĐIỆN THOẠI: 0937.55.04.05

GIÁM ĐỐC - MANAGER
AN LẠC MỸ
TNHH
XÂY DỰNG

KS. TRẦN VĂN QUÍ
CHỦ TRƯ - HEAD OF SECTION

KS. VŨ TUẤN KIẾT
THIẾT KẾ - DESIGNED

KS. VŨ TUẤN KIẾT
VẼ - DRAWING BY

KS. VŨ TUẤN KIẾT
KIỂM BÀN - CHECK BY

KS. NGUYỄN THANH HOÀNG THƯ
TÊN BẢN VẼ - DRAWING TITLE:

MẶT BẰNG ĐÀ LANH TÔ, GIẪNG TƯỜNG,
GIẪNG ĐẦU TƯỜNG, DIỄM MÁI,
GIẪNG ĐỈNH MÁI

BẢN VẼ SỐ-DRAWING NO:

BẢN VẼ KẾT CẤU

06/07

HOÀN THÀNH-ISSUE DATE:

SỐ:/TK.2026

CHÍNH SỬA LẦN:

NGÀY.....THÁNG.....NĂM 2026

BẢNG THÔNG KÊ CỐT THÉP CỌC								
CẤU KIỆN	STT	HÌNH DẠNG, KÍCH THƯỚC	ĐƯỜNG KÍNH (mm)	CHIỀU DÀI THANH (mm)	SỐ LƯỢNG		TỔNG CHIỀU DÀI (m)	TRỌNG LƯỢNG (KG)
					1 CK	T. BỘ		
CỌC 250x250 (SL: 8)	1		14	5700	4	32	182.4	220.4
	2		8	900	33	284	237.6	52.7
	3		8	1200	1	8	9.6	2.1
	4		8	300	24	192	57.6	12.8
	5		10	1088	1	8	8.7	5.4
	6		14	400	1	8	3.2	3.9
THKL (KG): Ø6: 67.6 Ø10: 5.4 Ø14: 224.3								
- TRỌNG LƯỢNG THÉP CÓ ĐƯỜNG KÍNH Ø6 = 67.6 kg; CHIỀU DÀI = 304.8 m - TRỌNG LƯỢNG THÉP CÓ ĐƯỜNG KÍNH Ø10 = 5.4 kg; CHIỀU DÀI = 8.7 m (1 CÂY) - TRỌNG LƯỢNG THÉP CÓ ĐƯỜNG KÍNH Ø14 = 224.3 kg; CHIỀU DÀI = 185.6 m (16 CÂY)								

BẢNG THÔNG KÊ CỐT THÉP MÓNG								
CẤU KIỆN	STT	HÌNH DẠNG, KÍCH THƯỚC	ĐƯỜNG KÍNH (mm)	CHIỀU DÀI THANH (mm)	SỐ LƯỢNG		TỔNG CHIỀU DÀI (m)	TRỌNG LƯỢNG (KG)
					1 CK	T. BỘ		
M1 (SL: 4)	1		10	1450	8	32	46.4	28.6
	2		10	2360	2	8	18.9	11.6
THKL (KG): Ø10: 40.2								
M2 (SL: 3)	1		10	1450	8	24	34.8	21.5
	2		10	2360	2	6	14.2	8.7
THKL (KG): Ø10: 30.2								
M3 (SL: 1)	1		10	1450	8	8	11.6	7.2
	2		10	2360	2	2	4.7	2.9
THKL (KG): Ø10: 10.1								
- TRỌNG LƯỢNG THÉP CÓ ĐƯỜNG KÍNH Ø10 = 80.5 kg; CHIỀU DÀI = 130.8 m (12 CÂY)								

BẢNG THÔNG KÊ CỐT THÉP CỘT - BÒ TRỤ								
CẤU KIỆN	STT	HÌNH DẠNG, KÍCH THƯỚC	ĐƯỜNG KÍNH (mm)	CHIỀU DÀI THANH (mm)	SỐ LƯỢNG		TỔNG CHIỀU DÀI (m)	TRỌNG LƯỢNG (KG)
					1 CK	T. BỘ		
CỘT C1 (SL: 8)	1		12	1450	4	32	46.4	41.2
	2		8	720	2	16	11.5	2.8
THKL (KG): Ø6: 2.6 Ø12: 41.2								
C1 (SL: 8)	1		12	4350	4	32	139.2	123.6
	2		8	700	24	192	134.4	29.8
THKL (KG): Ø6: 29.8 Ø12: 123.6								
BÒ TRỤ (SL: 6)	1		10	3800	2	12	46.8	28.9
	2		8	250	19	114	28.5	6.3
THKL (KG): Ø6: 6.3 Ø10: 28.9								
- TRỌNG LƯỢNG THÉP CÓ ĐƯỜNG KÍNH Ø6 = 38.7 kg; CHIỀU DÀI = 174.4 m - TRỌNG LƯỢNG THÉP CÓ ĐƯỜNG KÍNH Ø10 = 28.9 kg; CHIỀU DÀI = 46.8 m (4 CÂY) - TRỌNG LƯỢNG THÉP CÓ ĐƯỜNG KÍNH Ø12 = 164.8 kg; CHIỀU DÀI = 185.6 m (16 CÂY)								

BẢNG THÔNG KÊ CỐT THÉP NỀN								
CẤU KIỆN	STT	HÌNH DẠNG, KÍCH THƯỚC	ĐƯỜNG KÍNH (mm)	CHIỀU DÀI THANH (mm)	SỐ LƯỢNG		TỔNG CHIỀU DÀI (m)	TRỌNG LƯỢNG (KG)
					1 CK	T. BỘ		
THÉP NỀN (SL: 1)	1		8	4470	76	76	339.7	134.0
	2		8	2470	92	92	227.2	89.7
	3		8	1920	23	23	44.2	17.4
	4		8	3070	23	23	70.6	27.9
	5		8	2520	5	5	12.6	5.0
	6		8	2420	5	5	12.1	4.8
	7		8	920	25	25	23	9.1
THKL (KG): Ø8: 287.9								
- TRỌNG LƯỢNG THÉP CÓ ĐƯỜNG KÍNH Ø8 = 287.9 kg; CHIỀU DÀI = 729.4 m								

BẢNG THÔNG KÊ CỐT THÉP ĐÀ KIỀNG								
CẤU KIỆN	STT	HÌNH DẠNG, KÍCH THƯỚC	ĐƯỜNG KÍNH (mm)	CHIỀU DÀI THANH (mm)	SỐ LƯỢNG		TỔNG CHIỀU DÀI (m)	TRỌNG LƯỢNG (KG)
					1 CK	T. BỘ		
ĐK1 (SL: 1)	1		14	15440	2	2	30.9	37.3
	2		14	2900	3	3	8.7	10.5
	3		14	15990	2	2	32.0	38.6
	4		14	1550	1	1	1.8	1.9
	5		14	2400	2	2	4.8	5.8
	6		14	2550	1	1	2.8	3.1
	7		8	1000	88	88	88	19.5
THKL (KG): Ø6: 19.5 Ø14: 97.2								
ĐK2 (SL: 1)	1		14	4750	2	2	9.5	11.5
	2		14	5350	2	2	10.7	12.9
	3		8	900	28	28	25.2	5.6
THKL (KG): Ø6: 5.6 Ø14: 24.4								
ĐK3 (SL: 1)	1		14	1150	3	3	3.4	4.2
	2		14	1750	2	2	3.5	4.2
	3		8	1000	12	12	12	2.7
THKL (KG): Ø6: 2.7 Ø14: 8.4								
ĐK4 (SL: 1)	1		14	9350	2	2	18.7	22.6
	2		14	2900	2	2	5.8	7.0
	3		14	9900	2	2	19.8	23.9
	4		14	1550	2	2	3.1	3.7
	5		14	2400	1	1	2.4	2.9
	6		8	1000	52	52	52	11.5
THKL (KG): Ø6: 11.5 Ø14: 60.1								
ĐK5 (SL: 1)	1		14	15740	2	2	31.5	38.0
	2		14	2900	6	6	17.4	21.0
	3		14	16290	2	2	32.6	39.4
	4		14	1500	2	2	3	3.6
	5		14	2400	4	4	9.6	11.6
	6		14	2550	2	2	5.1	6.2
	7		8	1000	91	91	91	20.2
THKL (KG): Ø6: 20.2 Ø14: 119.8								
ĐK6 (SL: 4)	1		14	5350	2	8	42.8	51.7
	2		14	3300	3	12	39.6	47.9
	3		14	5900	2	8	47.2	57.0
	4		14	1650	4	16	26.4	31.9
	5		8	1000	36	144	144	32.0
THKL (KG): Ø6: 32 Ø14: 188.5								
ĐK7 (SL: 1)	1		14	5350	2	2	10.7	12.9
	2		14	5950	2	2	11.9	14.4
	3		8	900	32	32	28.8	6.4
THKL (KG): Ø6: 6.4 Ø14: 27.3								
ĐK8 (SL: 2)	1		14	950	2	4	3.8	4.6
	2		14	1550	1	2	3.1	3.7
	3		8	420	4	8	3.4	0.7
THKL (KG): Ø6: 0.7 Ø14: 8.3								
- TRỌNG LƯỢNG THÉP CÓ ĐƯỜNG KÍNH Ø6 = 98.6 kg; CHIỀU DÀI = 444.4 m - TRỌNG LƯỢNG THÉP CÓ ĐƯỜNG KÍNH Ø14 = 534.0 kg; CHIỀU DÀI = 442.2 m (38 CÂY)								

BẢNG THÔNG KÊ CỐT THÉP ĐÀ SÊ NÔ								
CẤU KIỆN	STT	HÌNH DẠNG, KÍCH THƯỚC	ĐƯỜNG KÍNH (mm)	CHIỀU DÀI THANH (mm)	SỐ LƯỢNG		TỔNG CHIỀU DÀI (m)	TRỌNG LƯỢNG (KG)
					1 CK	T. BỘ		
ĐSN1 (SL: 1)	1		14	15740	2	2	31.5	38.0
	2		14	16190	2	2	32.4	39.1
	3		14	2800	1	1	2.8	3.4
	4		6	900	91	91	81.9	18.2
	THKL (KG): Ø6: 18.2 Ø14: 80.5							
ĐSN2 (SL: 1)	1		14	15740	2	2	31.5	38.0
	2		14	2900	3	3	8.7	10.5
	3		14	16190	2	2	32.4	39.1
	4		14	1500	1	1	1.5	1.8
	5		14	2400	2	2	4.8	5.8
	6		14	2800	1	1	2.8	3.4
	7		6	900	91	91	81.9	18.2
THKL (KG): Ø6: 18.2 Ø14: 98.6								
ĐSN3 (SL: 2)	1		14	5350	2	4	21.4	25.9
	2		14	3300	1	2	8.6	8.0
	3		14	5800	2	4	23.2	28.0
	4		14	1650	2	4	8.6	8.0
	5		6	900	29	58	52.2	11.6
THKL (KG): Ø6: 11.6 Ø14: 69.9								
ĐSN4 (SL: 1)	1		14	5950	2	2	11.9	14.4
	2		14	6450	2	2	12.9	15.6
	3		6	800	35	35	28	6.2
THKL (KG): Ø6: 8.2 Ø14: 30.0								
K1 (SL: 2)	1		14	5400	2	4	21.6	26.1
	2		14	5900	2	4	23.6	28.5
	3		6	800	36	72	57.6	12.8
THKL (KG): Ø6: 12.8 Ø14: 54.6								
- TRỌNG LƯỢNG THÉP CỎ ĐƯỜNG KÍNH Ø6 = 87.0 kg; CHIỀU DÀI = 301.8 m - TRỌNG LƯỢNG THÉP CỎ ĐƯỜNG KÍNH Ø14 = 333.6 kg; CHIỀU DÀI = 276.2 m (24 CÂY)								

